

TURBINE CONTROL
CONTROLLO TURBINA

DRESSER-RAND NADROWSKI 21124

PROJECT: EUROPOWER, ITALIEN
PROGETTO:


CONTROL PART
QUADRO DEI COMANDI

= TU

+ TU

AS BUILT REV. 4 30.11.07

2

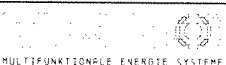=ALL/20A		date 03.12.07		DRESSER-RAND NADROWSKI 21124		 MULTIFUNKTIONALE ENERGIE SYSTEME		COVER SHEET		14240/067		=TU	
		drawn KOL / SEL		EUROPOWER, ITALIEN				FOGLIO DI COPERTINA				+TU	
modific.		date		name				stand.		origin.		sub. f.	
												pg. 1	
										TUNPM-10626-L300F		508 pg.	

1	2	3	4	5	6	7	8
SEITE/PAGE	SEITENBENENNUNG/DESIGNATION		DATUM/DATE	SEITE/PAGE	SEITENBENENNUNG/DESIGNATION		DATUM/DATE
=TU+TU/55B	DIGITAL OUTPUTS DIGITAL USCITE		30.08.07	=TU+TU/74	COMMON FAULT SEGNALE DISTURBATORE		03.12.07
=TU+TU/55C	DIGITAL OUTPUTS DIGITAL USCITE		08.11.07	=TU+TU/75	REMOTE CONTROL COMANDO A DISTANZA		03.12.07
=TU+TU/55D	DIGITAL OUTPUTS DIGITAL USCITE		30.08.07	=TU+TU/76	COMMON FAULT SEGNALE DISTURBATORE		05.12.07
=TU+TU/56A	DIGITAL INPUTS DIGITALE INGRESSI		03.12.07	=TU+TU/80	CONTROL START-STOP COMANDO INSERITO-FERMO		03.12.07
=TU+TU/56B	DIGITAL INPUTS DIGITALE INGRESSI		24.10.07	=TU+TU/81	TURBINE CONTROL CONTROLLO TURBINA		03.12.07
=TU+TU/56C	DIGITAL INPUTS DIGITALE INGRESSI		13.11.07	=TU+TU/85	TURBINE CONTROL W505 CONTROLLO TURBINA W505		03.12.07
=TU+TU/56D	DIGITAL INPUTS DIGITALE INGRESSI		03.12.07	=TU+TU/86	TURBINE CONTROL W505 CONTROLLO TURBINA W505		23.10.07
=TU+TU/60	SAFETY LOOP CATENA SICUREZZA		05.12.07	=TU+TU/87	TURBINE CONTROL W505 CONTROLLO TURBINA W505		23.10.07
=TU+TU/60B	SAFETY LOOP EMERGENCY OFF CATENA SICUREZZA EMERGENZA ARRESTO		30.08.07	=TU+TU/88	TURBINE CONTROL CONTROLLO TURBINA		03.12.07
=TU+TU/60C	SAFETY LOOP EMERGENCY OFF CATENA SICUREZZA EMERGENZA ARRESTO		30.08.07	=TU+TU/89	TURBINE CONTROL W505 CONTROLLO TURBINA W505		23.10.07
=TU+TU/61	SAFETY LOOP CATENA SICUREZZA		05.12.07	=TU+TU/90	TURBINE CONTROL W505 CONTROLLO TURBINA W505		30.08.07
=TU+TU/63	CONTROL SYNCHRONIZING COMANDO SINCRONISMO		30.08.07	=TU+TU/91	TURBINE CONTROL W505 CONTROLLO TURBINA W505		23.10.07
=TU+TU/64	CONTROL COMANDO		05.12.07	=TU+TU/92	TURBINE CONTROL W505 CONTROLLO TURBINA W505		30.08.07
=TU+TU/65	CONTROL COMANDO		05.12.07	=TU+TU/93	TURBINE CONTROL W505 CONTROLLO TURBINA W505		30.08.07
=TU+TU/66	C.B. CONTROL GENERATOR P.I. COMANDO ALTERNATORE		05.12.07	=TU+TU/95	SPEED ADJUSTING REGOLAZIONE ROTAZIONE		03.12.07
=TU+TU/67	MAINS CONTROL RETE COMANDO		05.12.07	=TU+TU/96	OVERSPEED PROTECTION SOVRA VELOCITA PROTEZIONE		03.12.07
=TU+TU/69	SYN SELECTION SIN SELEZIONE		03.12.07	=TU+TU/97	OVERSPEED PROTECTION SOVRA VELOCITA PROTEZIONE		30.08.07
=TU+TU/70	CONTROL COMANDO		03.12.07	=TU+TU/100	MONITORING SORVEGLIANZA		13.11.07
=TU+TU/71	GENERATOR MONITORING ALTERNATORE SORVEGLIANZA		23.10.07	=TU+TU/101	MONITORING SORVEGLIANZA		03.12.07
=TU+TU/72	COMMON FAULT GENERATOR SEGNALE DISTURBATORE ALTERNATORE		03.12.07	=TU+TU/105	MEASURING CONVERTER VALORE MISURA CONVERTITORE		30.08.07
=TU+TU/73	COMMON FAULT SEGNALE DISTURBATORE		23.10.07	=TU+TU/106	ANALOG MEASURING INPUTS ANALOGICO VALORE MISURA INGRESSI		30.08.07

2

2B

			date	18.12.07			LIST OF CONTENTS INDICE		14240/067		=TU
			drawn	KOL / SEP							=TU
			check								
modific.	date	name	stand.		origin.	sub. f.	sub.			TUNPM-10626-L300F	pg. 2A 508 pg.

1	2	3	4	5	6	7	8
SEITE/PAGE	SEITENBENENNUNG/DESIGNATION		DATUM/DATE	SEITE/PAGE	SEITENBENENNUNG/DESIGNATION		DATUM/DATE
=TU+TU/107	ANALOG MEASURING INPUTS ANALOGICO VALORE MISURA INGRESSI		30.08.07	=TU+TU/201	VOLTAGE FREE SIGNALS POT. LIBERALE AVVISATORE		03.12.07
=TU+TU/108	ANALOG MEASURING INPUTS ANALOGICO VALORE MISURA INGRESSI		03.12.07	=TU+TU/300	=TU+TU-X1		18.12.07
=TU+TU/109	ANALOG MEASURING INPUTS ANALOGICO VALORE MISURA INGRESSI		30.08.07	=TU+TU/301	=TU+TU-X2		18.12.07
=TU+TU/110	MEASURING-CONVERTER VALORE MISURA-CONVERTITORE		08.11.07	=TU+TU/302	=TU+TU-X3		18.12.07
=TU+TU/111	ANALOG MEASURING INPUTS ANALOGICO VALORE MISURA INGRESSI		30.08.07	=TU+TU/303	=TU+TU-X4		18.12.07
=TU+TU/112	ANALOG MEASURING INPUTS ANALOGICO VALORE MISURA INGRESSI		30.08.07	=TU+TU/304	=TU+TU-X5		18.12.07
=TU+TU/113	ANALOG MEASURING INPUTS ANALOGICO VALORE MISURA INGRESSI		03.12.07	=TU+TU/305	=TU+TU-X6		18.12.07
=TU+TU/114	ANALOG MEASURING INPUTS ANALOGICO VALORE MISURA INGRESSI		31.08.07	=TU+TU/306	=TU+TU-X7		18.12.07
=TU+TU/127	CONTROL GEN. TERMINAL BOX COMANDO GEN. MUFFOLA TERMINALE		05.12.07	=TU+TU/307	=TU+TU-X8		18.12.07
=TU+TU/128	CONTROL GEN. TERMINAL BOX COMANDO GEN. MUFFOLA TERMINALE		03.12.07	=TU+TU/308	=TU+TU-X13		18.12.07
=TU+TU/130	CONTROL AUXILIARY OIL PUMP COMANDO AUSILIARE OILO POMPA		03.12.07	=TU+TU/309	=TU+TU-X30		18.12.07
=TU+TU/131	CONTROL AUXILIARY OIL PUMP COMANDO AUSILIARE OILO POMPA		03.12.07	=TU+TU/310	=TU+TU-X40		18.12.07
=TU+TU/135	AUXILIARY OIL PUMP AUSILIARE OILO POMPA		30.11.07	=TU+TU/311	=TU+TU-X44		18.12.07
=TU+TU/136	STOP VALVE VALVOLA FERMO		03.12.07	=TU+TU/312	=TU+TU-X100		18.12.07
=TU+TU/140	EMERGENCY OIL PUMP CONTROL OILO POMPA EMERGENZA COMANDO		03.12.07	=TU+TU/313	=TU+TU-X200		18.12.07
=TU+TU/145	EMERGENCY OIL PUMP 24V DC OILO POMPA EMERGENZA 24V DC		03.12.07	=TU+TU/314	=TU+TU-XBUS		18.12.07
=TU+TU/150	OIL MIST FILTER FAN OILO SPRUZZO SEPARATORI		03.12.07	=TU+TU/315	=TU+TU-1X21		18.12.07
=TU+TU/151	GENERATOR HEATING ALTERNATORE RISCALDATORI		03.12.07	=TU+TU/315A	=TU+TU-1X21		18.12.07
=TU+TU/155	BATTERY CHARGER L'APPARECCHIO CARICA DELLE BATTERIE		03.12.07	=TU+TU/316	=TU+TU-2X21		18.12.07
=TU+TU/156	SWITCHBOARD ILLUMINATION ARMADIO COMANDO ILLUMINAZIONE		03.12.07	=TU+TU/316A	=TU+TU-2X21		18.12.07
=TU+TU/200	VOLTAGE FREE SIGNALS POT. LIBERALE AVVISATORE		03.12.07	=TU+TU/350	=TU+TU-X1		18.12.07

2A

2C


			date	18.12.07	DRESSER-RAND NADROWSKI 21124 EUROPOWER, ITALIEN		LIST OF CONTENTS INDICE		14240/067		=TU	
			drawn	KOL / SEP							=TU	
			check.		MULTIFUNKTIONALE ENERGIE SYSTEME						pg 28	
modific.	date	name	stand.									
				origin.	sub. f.	sub.			TUNPM-10626-L300F		508 pg.	

1	2	3	4	5	6	7	8	
SEITE/PAGE	SEITENBENENNUNG/DESIGNATION			DATUM/DATE	SEITE/PAGE	SEITENBENENNUNG/DESIGNATION		DATUM/DATE
=TU+TU/351	=TU+TU-X2			18.12.07	=TU+TU/503	PART LIST		18.12.07
=TU+TU/352	=TU+TU-X3			18.12.07	=TU+TU/504	PART LIST		18.12.07
=TU+TU/353	=TU+TU-X4			18.12.07	=TU+TU/505	PART LIST		18.12.07
=TU+TU/354	=TU+TU-X5			18.12.07	=TU+TU/506	PART LIST		18.12.07
=TU+TU/355	=TU+TU-X6			18.12.07	=TU+TU/507	PART LIST		18.12.07
=TU+TU/356	=TU+TU-X7			18.12.07	=TU+TU/508	PART LIST		18.12.07
=TU+TU/357	=TU+TU-X8			18.12.07				
=TU+TU/358	=TU+TU-X13			18.12.07				
=TU+TU/359	=TU+TU-X30			18.12.07				
=TU+TU/360	=TU+TU-X40			18.12.07				
=TU+TU/361	=TU+TU-X44			18.12.07				
=TU+TU/362	=TU+TU-X100			18.12.07				
=TU+TU/363	=TU+TU-X200			18.12.07				
=TU+TU/364	=TU+TU-XBUS			18.12.07				
=TU+TU/365	=TU+TU-1X21			18.12.07				
=TU+TU/365A	=TU+TU-1X21			18.12.07				
=TU+TU/366	=TU+TU-2X21			18.12.07				
=TU+TU/366A	=TU+TU-2X21			18.12.07				
=TU+TU/500	PART LIST			18.12.07				
=TU+TU/501	PART LIST			18.12.07				
=TU+TU/502	PART LIST			18.12.07				


28

5

			date	18.12.07	DRESSER-RAND NADROWSKI 21124 EUROPOWER, ITALIEN				LIST OF CONTENTS INDICE		14240/067		=TU +TU	
			drawn	KOL / SEP										
			check.											
modific.	date	name	stand.		origin.	sub. f.	sub.					TUNPM-10626-L300F	pg. 20	508 pg.

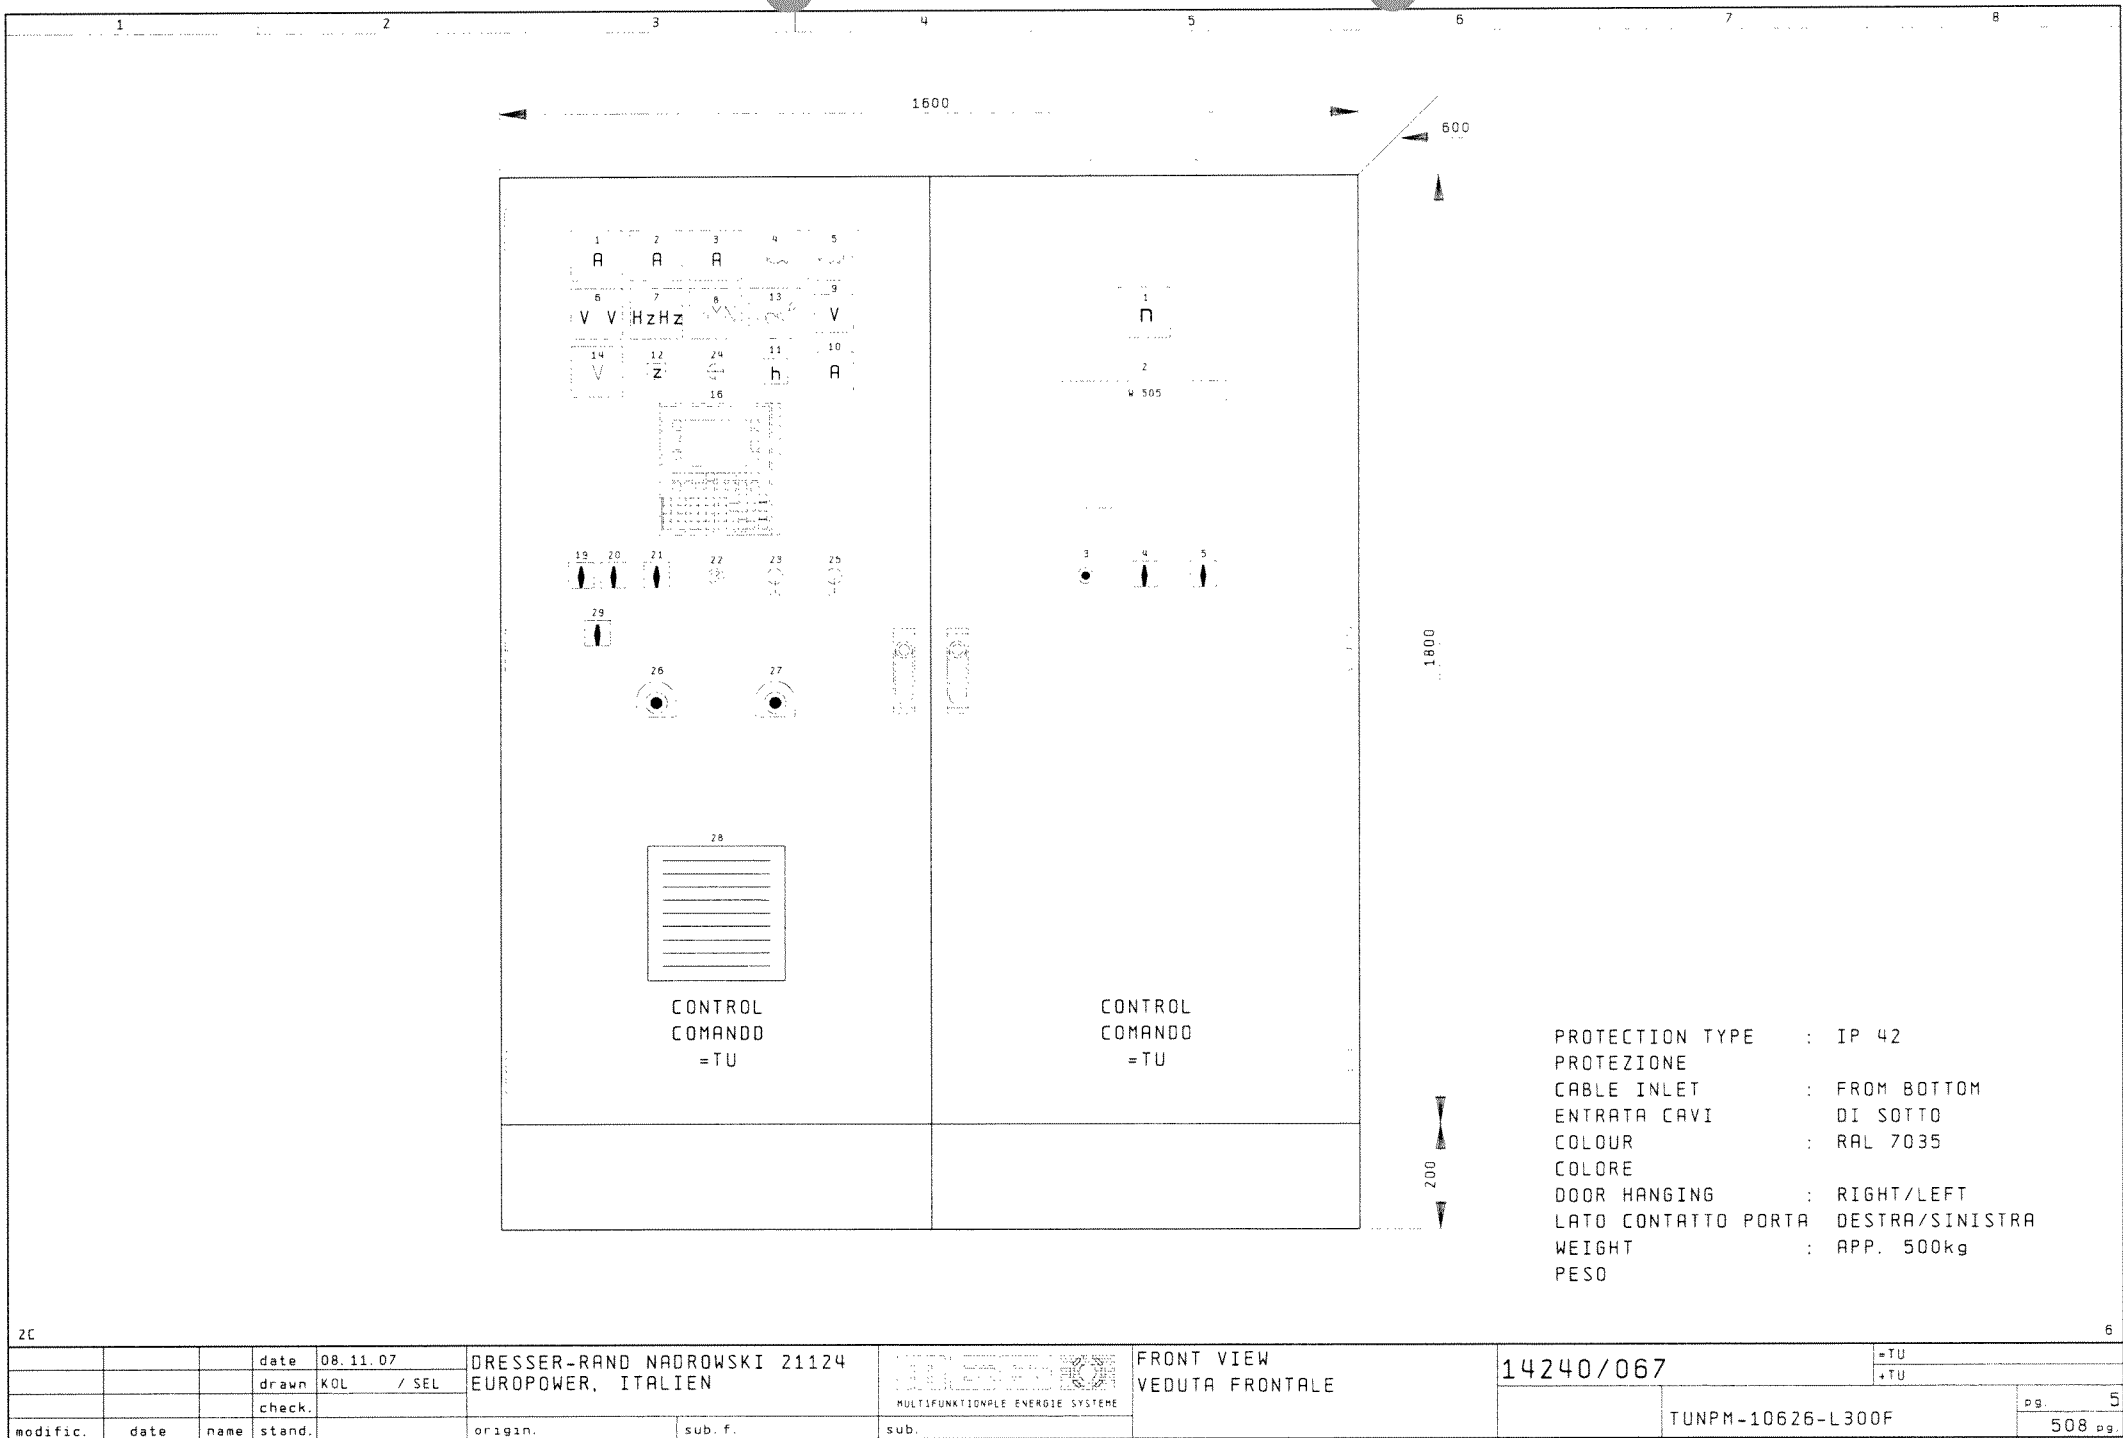


1	2	3	4	5	6	7	8
			CONTROL PANEL COMANDO PANNELLO				
1	-P243	AMMETER L1 AMPEROMETRO		27	-S602	EMERGENCY STOP ARRESTO EMERGENZA	
2	-P244	AMMETER L2 AMPEROMETRO		28	-E1563	PANEL FAN ARMADIO COMANDO VENTILATORI	
3	-P245	AMMETER L3 AMPEROMETRO		29	-S351	VOLTMETER SWITCH MAINS COMUTATORE VOLTMETRO RETE	
4	-P247	WATTMETER DINAMOMETRO					
5	-P253	k W h-COUNTER k W h-COMTATORE					
6	-P241	DOUBLE-VOLTMETER VOLTMETRO DOPPIO				CONTROL PANEL COMANDO PANNELLO	
7	-P242	DOUBLE FREQUENCY METER DOPPIO FREQUENZIMETRO		1	-P861	SPEED INDICATOR CONTA GIRI	
8	-P383	SYNCHRONOSCOPE SINCRONOSCOPIO		2	-A851	WOODWARD W505	
9	-P731	BATTERY VOLTMETER VOLTMETRO DELLA BATTERIA		3	-S1302	AUXILIARY OIL PUMP TEST-ON AUSILIARE OILO POMPA TEST-INSERITO	
10	-P1551	CHARGER AMMETER CARICA AMPEROMETRO		4	-S1301	AUXILIARY OIL PUMP MANUAL-AUTO AUSILIARE OILO POMPA MANO-AUTO	
11	-P246	WORKING HOUR COUNTER CONTATORE ORE LAVORO		5	-S1401	EMERGENCY OIL PUMP M-A EMERGENZA OILO POMPA M-A	
12	-P801	START COUNTER CONTATORE AVVIAMENTI					
13	-P252	POWER FACTOR INDICATION COSFI INOICATORE					
14	-P351	VOLTMETER MAINS VOLTMETRO RETE					
16	-A503	INDICATION AND OPERATOR TABLEAU OP170B INOICATORE PI6 QUARO DI SEVICIO OP170B					
17							
19	-S242	VOLTMETER SWITCH-GENERATOR COMUTATORE VOLTMETRO-ALTERNATORE					
20	-S381	VOLTMETER SWITCH-BUSBAR COMUTATORE VOLTMETRO-BARRA COLLETTICE				MOUNTING PLATE INSIDE SWITCHBOARD PIASTRA MONTAGGIO INTERNO ARMADIO	
21	-S951	SPEED ADJUSTING REGOLAZIONE ROTAZIONE					
22	-S653	MANUAL-SYN SWITCH ON MANO-SIN INTERRUOTTORE INSERITO		1	-R1281	VOLTAGE ADJUSTING REGOLATORE TENSIONE	
23	-S651	AUTO SYN / MANUAL SYN AUTO SIN / MANO SIN		2	-R1282	POWER FACTOR ADJUSTING COSFI REGOLATORE	
24	-H701	BUZZER CLAXON D'ALLARME		3	-	OVERSPEED PROTECTION SPM-2/2 SOVRA VELOCITA PROTEZIONE SPM-2/2	
25	-S751	O=LOCAL / 1=REMOTE OPERATION O=LOCALE / 1=DISTANZA FUNZIONAMENTO					
26	-S601	QUICK STOP FERMO RAPIDA					
5							7
	date	08.11.07	DRESSER-RAND NADROWSKI 21124	LEGEND DICHIARAZIONE		14240/067	+TU
	drawn	KOL / SEL	EUROPOWER, ITALIEN				+TU
	check.			MULTIFUNCTIONELE ENERGIE SYSTEME			pg. 6
modific.	date	name	stand.	origin.	sub. f.	sub.	TUNPM-10626-L300F 508 pg.

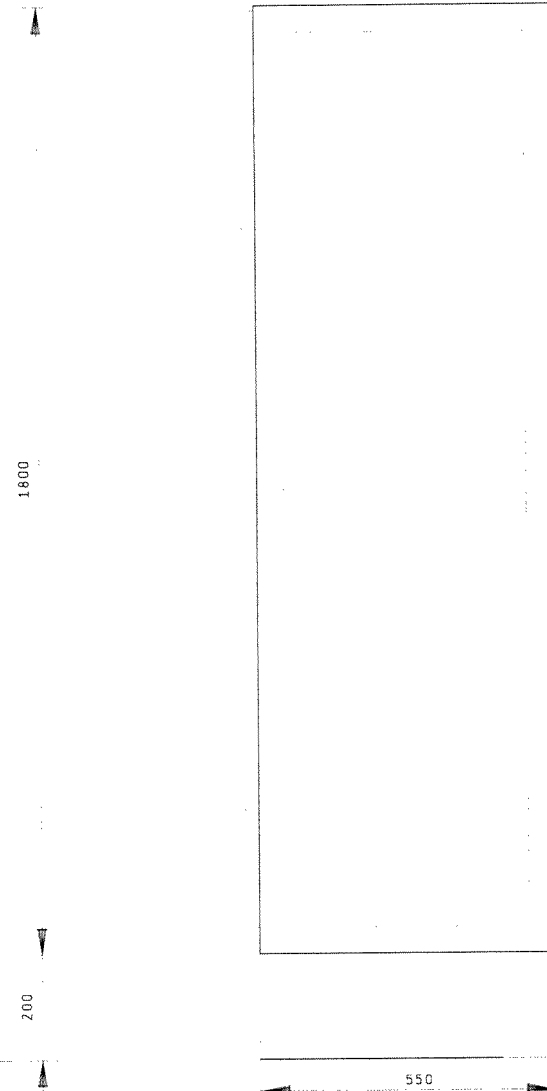


SIDE VIEW
VISTA PROFILO

PART VIEW
FROM OF THE SIDE

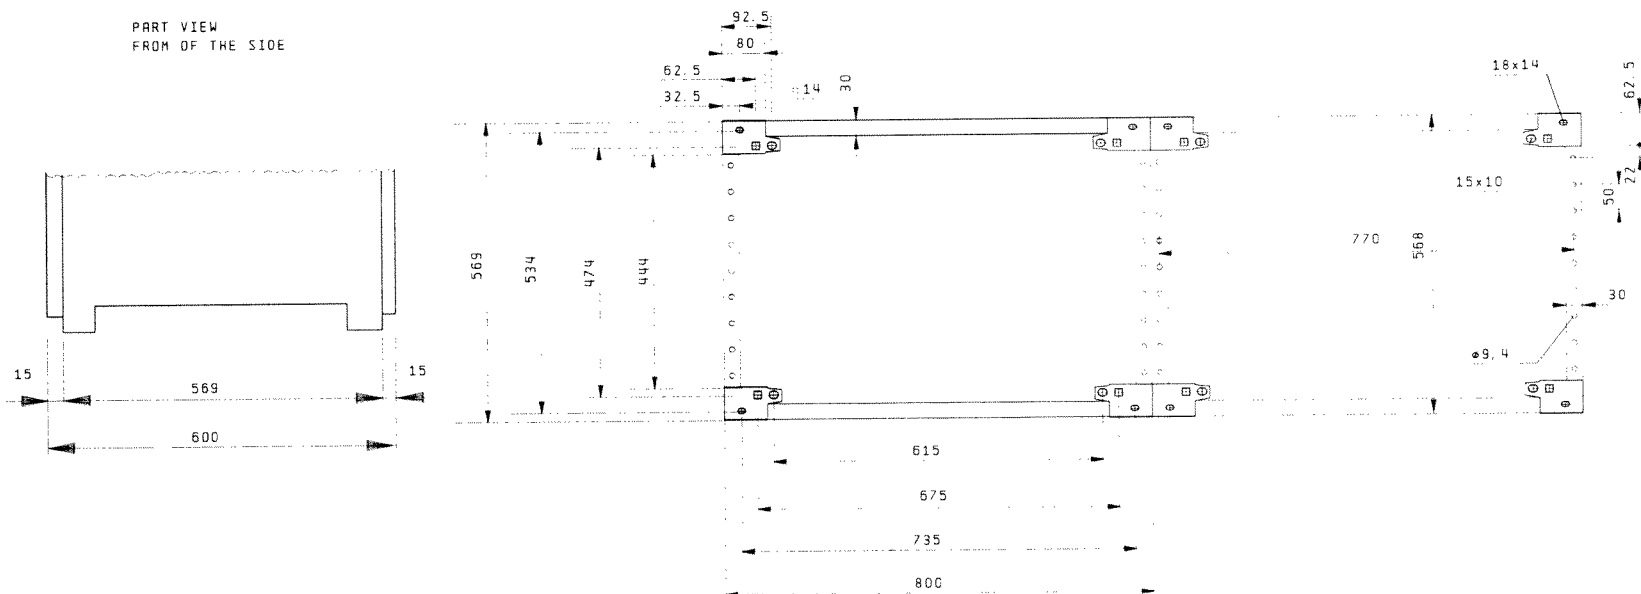


		date		30.08.07		DRESSER-RAND NADROWSKI 21124		 MULTIFUNKTIONALE ENERGIE SYSTEME		BASE FRAME TELAIO BASE		14240/067		=TU			
		drawn		KOL / SEL		EUROPOWER, ITALIEN								+TU			
		check.															
modific.		date		name		stand.								origin.		sub. f.	
														TUNPM-10626-L300F		pg. 8	
																508 pg.	

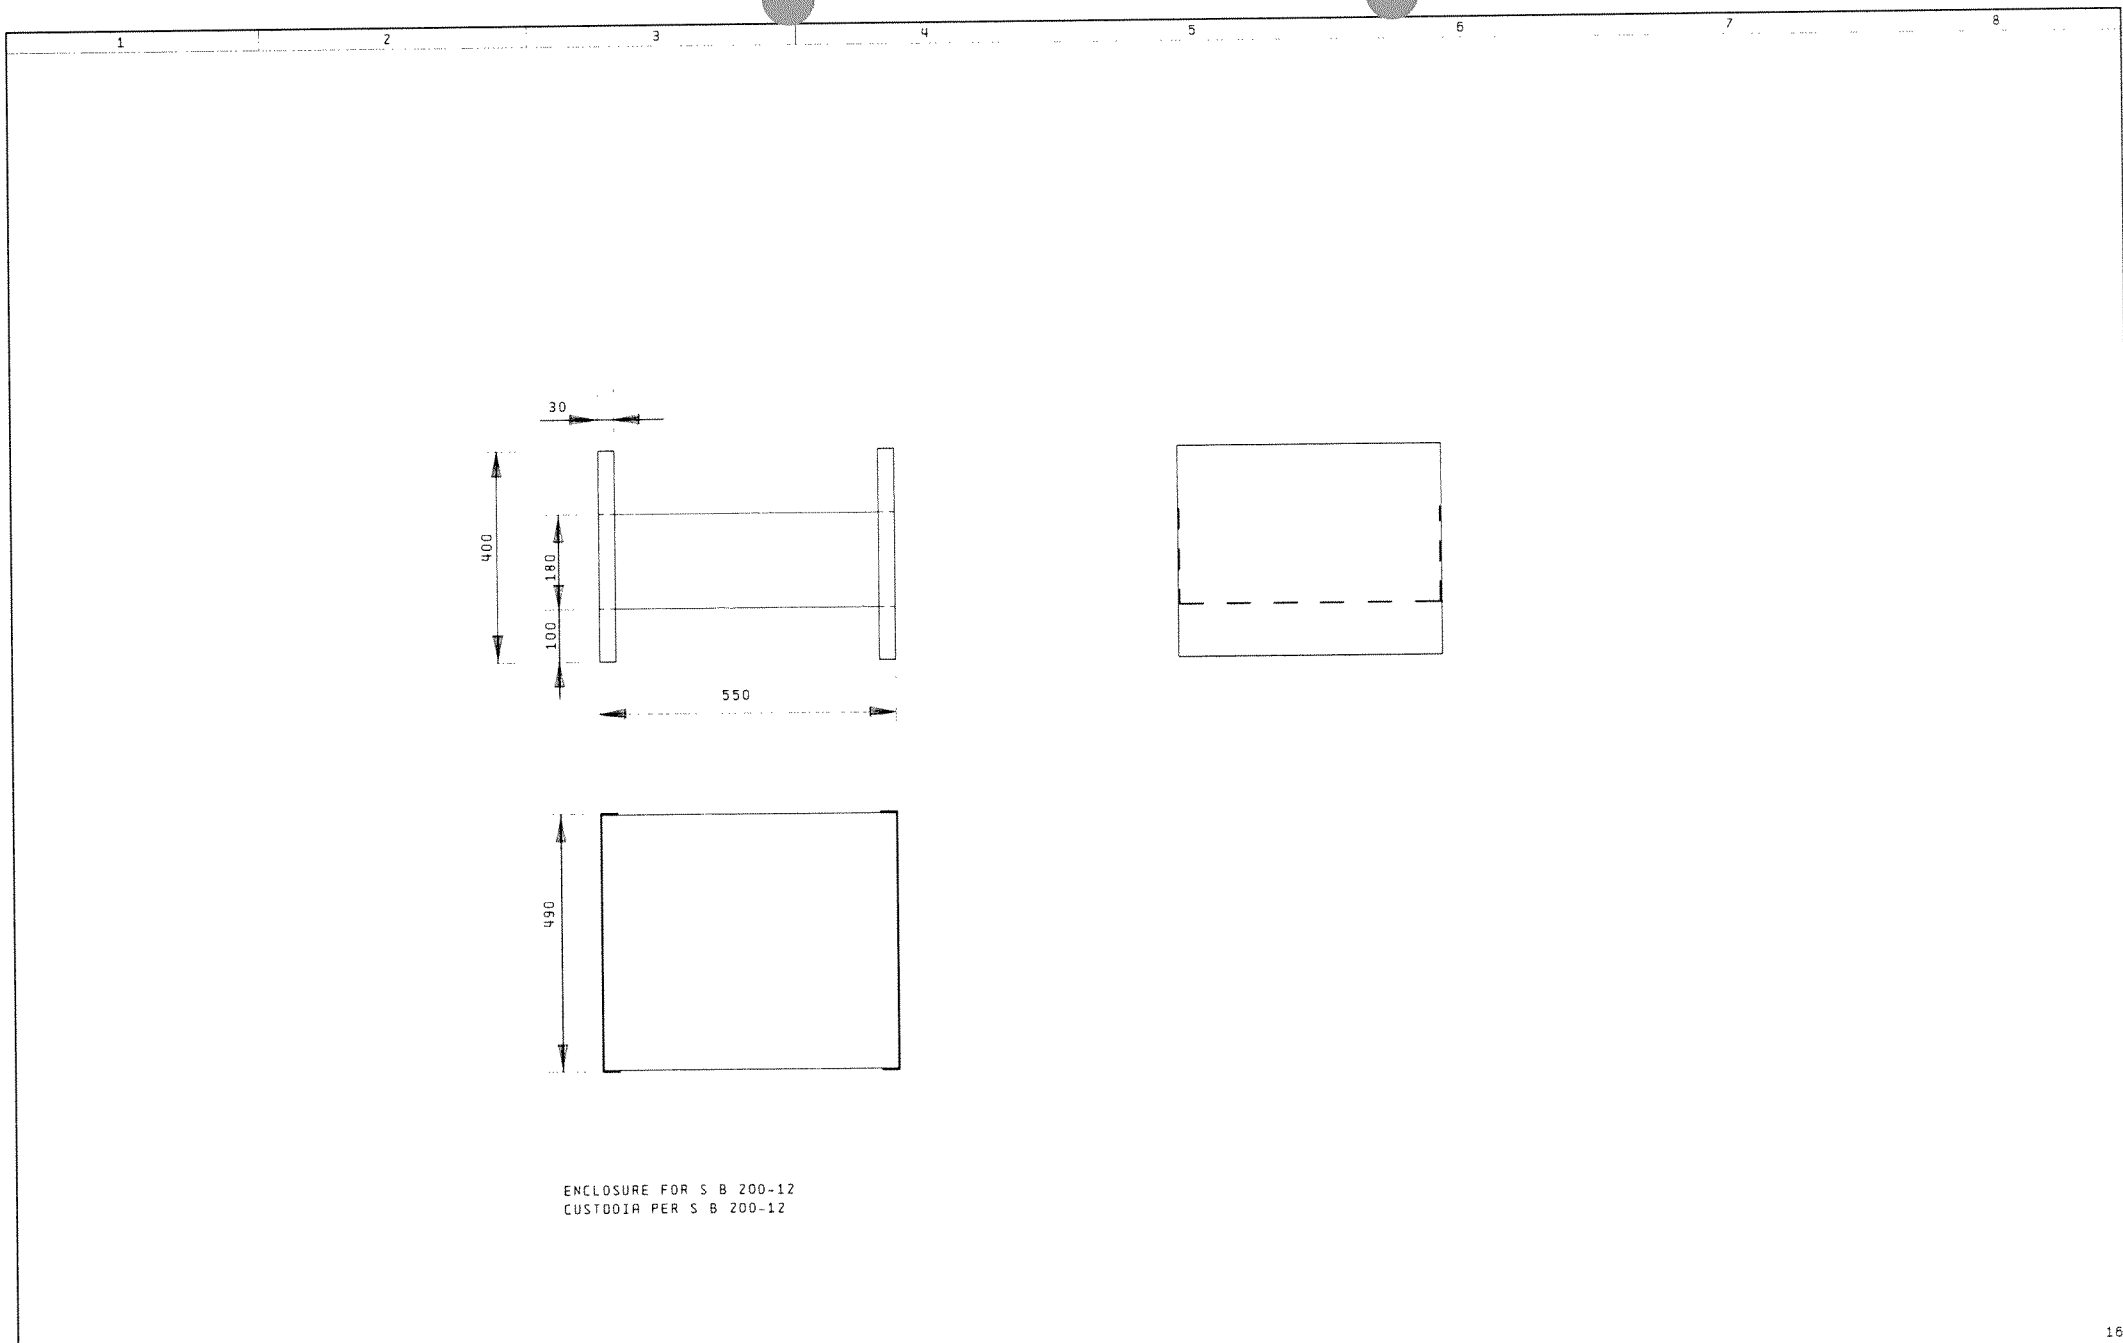

8												
			date	30.08.07	DRESSER-RAND NADROWSKI 21124		 MULTIFUNKTIONALE ENERGIE SYSTEME	BATTERY ENCLOSURE		14240/067		+TU
			drawn	KOL / SEL	EUROPOWER, ITALIEN			BATTERIA CUSTODIA				+TU
			check.									
modific.	date	name	stand.		origin.	sub. f.	sub.			TUNPM-10626-L300F		pg. 9
											508 pg.	

SPARE CIRCUIT BREAKER ON
RISERVA POTENZA INTERRUPTORE INSERITO

CIRCUIT BREAKER OFF
POTENZA INTERRUPTORE ARRESTO

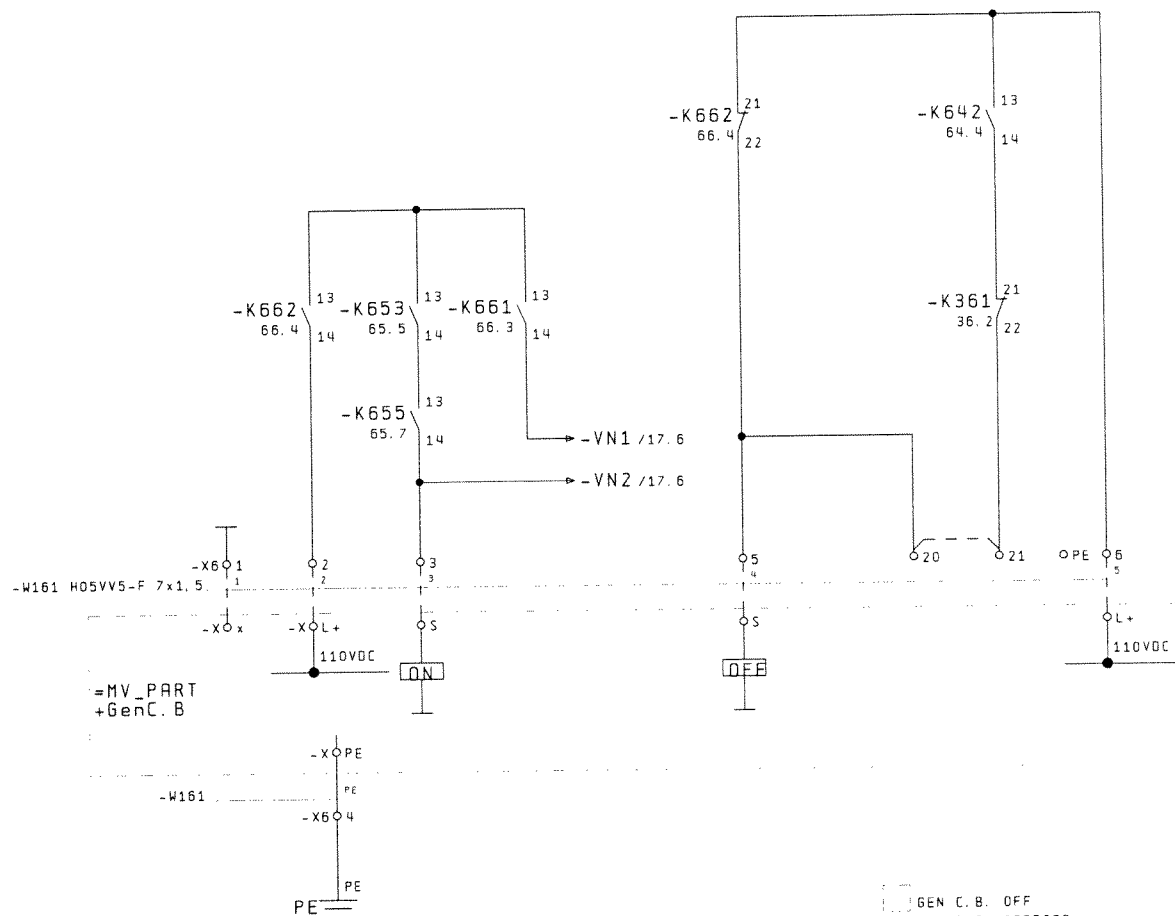

=MV_PART
+GenC. B


GENERATOR C. B.
ALTERNATORE P. I.
MOTOR DRIVE
IL COMANDO A MOTORE
CLOSING COIL
BOBINA D'INSERZIONE
SWITCH OFF COIL
INTERRUPTORE ARRESTO BOBINA
AUXILIARY CONTACT 2 N O / 2 N C
CONTATTO AUSILIARIO 2 N O / 2 N C

GEN C. B. OFF
GEN P. I. ARRESTO
X2: 20-21 OPEN
X2: 20-21 APERTO
X6: 20-21 CLOSED
X6: 20-21 CHIUSO

9

date 05.12.07				DRESSER-RAND NADROWSKI 21124				CIRCUIT BREAKER CONTROL				14240/067				=TU			
drawn KOL / SEL				EUROPOWER, ITALIEN				MULTIFUNKTIONALE ENERGIE SYSTEME				TUNPM-10626-L300F				pg. 16			
check.				origin.				sub. f.				508 pg.							
modific.				name				stand.											

16A

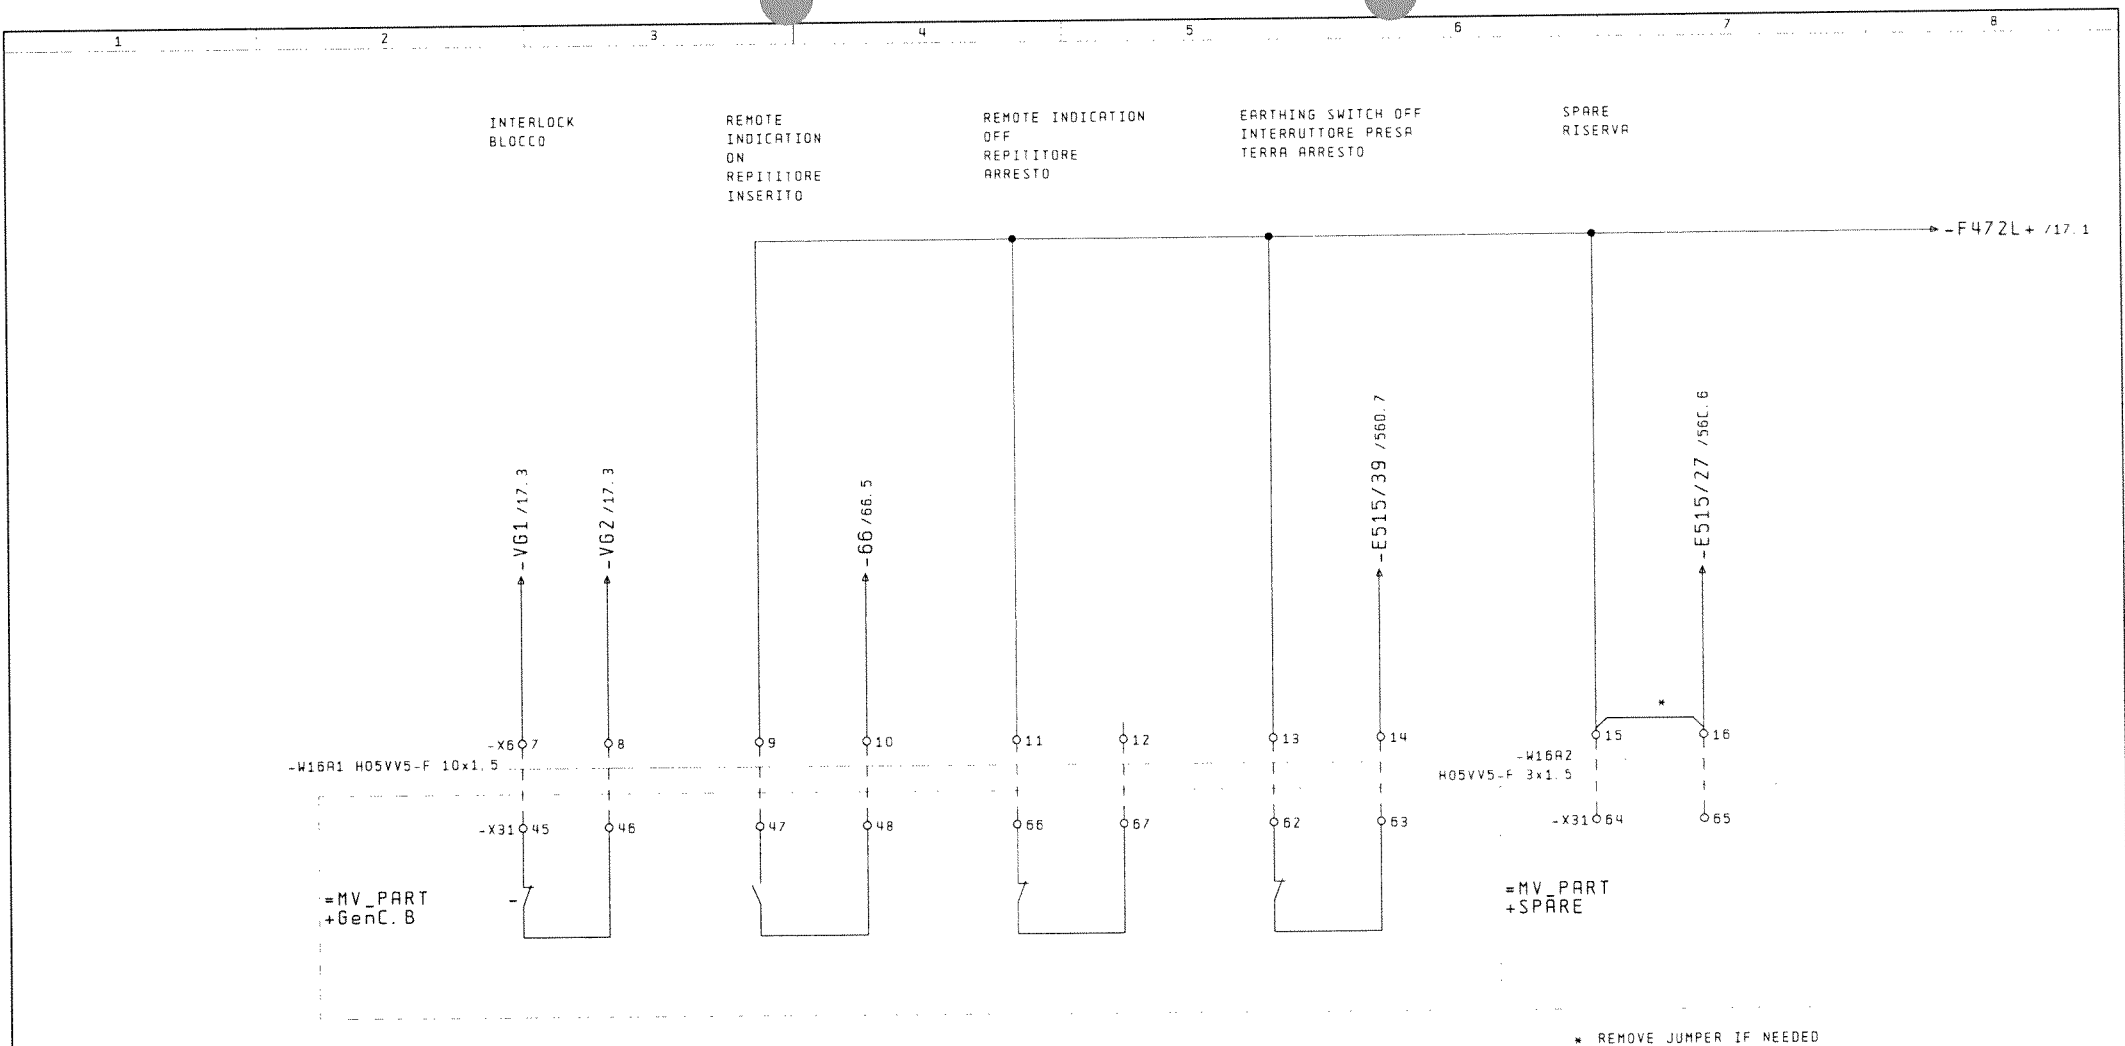

date 09.12.07				DRESSER-RANO NADROWSKI 21124				CIRCUIT BREAKER CONTROL				14240/067				=TU	
drawn KDL / SEL				EUROPOWER, ITALIEN				INTERRUTTORE COMANDO								+TU	
check.																pg 16A	
modific.				origin.				sub. f.				sub.				TUNPM-10626-L300F	
																508 pg.	

MAINS C.B. ON
RETE P.I. INSERITO


MAINS C.B. OFF
RETE P.I. ARRESTO

REMOTE INDICATION ON
Distanza Indicatore Inserito

REMOTE INDICATION OFF
Distanza Indicatore Arresto
INTERLOCK
BLOCCO

16A. 8/ -F472L+ → -F472L+ /47.3

CONTROL SUPPLY FOR MAINS/GRIO C.B FROM CUSTOMER
ALIMENTAZIONE DEL DISPOSITIVO DI COMANDO PER RETE LS DEL CLIENTE

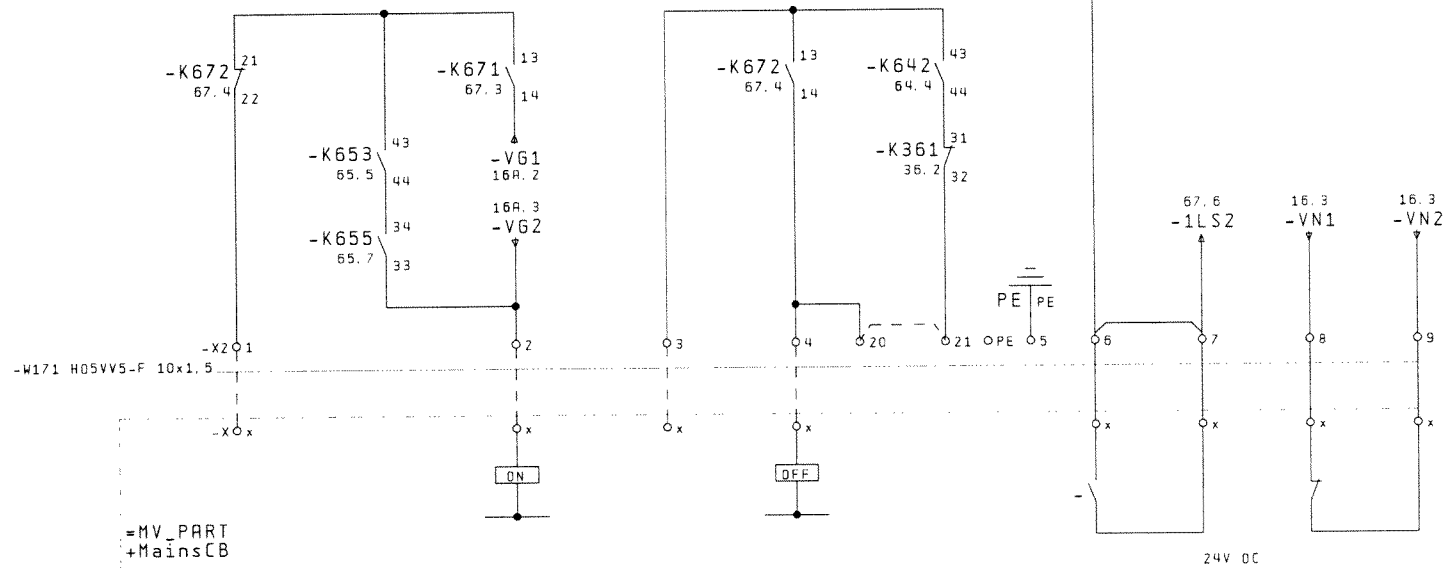

=MV_PART
+MainsCB

GRIO C.B.
MOTOR OPERATED
SWITCH
ON COIL
SWITCH OFF COIL
AUX CONTACT 2ND / 2NC

X MAINS C.B. OFF
RETE P.I. ARRESTO
X2: 20-21 CLOSED
X2: 20-21 CHIUSO
X6: 20-21 OPEN
X6: 20-21 APERTO

16A

20


date		05.12.07	DRESSER-RAND NADROWSKI 21124		MAINS C.B. CONTROL		14240/067		=TU	
drawn		KOL / SEL	EUROPOWER, ITALIEN		RETE P.I. COMANDO				+TU	
check.									pg. 17	
modific.		date	name	stand.	origin.	sub. f.	sub.	TUNPM-10626-L300F		508 pg.

VOLTAGE CONSUMER
TENSIONE UTENZA
400/230V, 50CY
400/230V, 50HZ
50A PREFUSED
50A PREFUSIBILE

VOLTAGE GENERATOR
TENSIONE ALTERNATORE
50Hz, 3.3kV/100V
6A PREFUSED
6A PREFUSIBILE

CURRENT GENERATOR
CORRENTE ALTERNATORE
700/5A; 1FS5; 15VA
MEASURING
MISURA

GENERATOR e_n VOLTAGE
e_n WINDING
ALTERNATORE e_n TENSIONE
e_n AVVOLGIMENTO
3.3kV / 0.1kV : $\sqrt{3}$ /
/0.1kV / 3

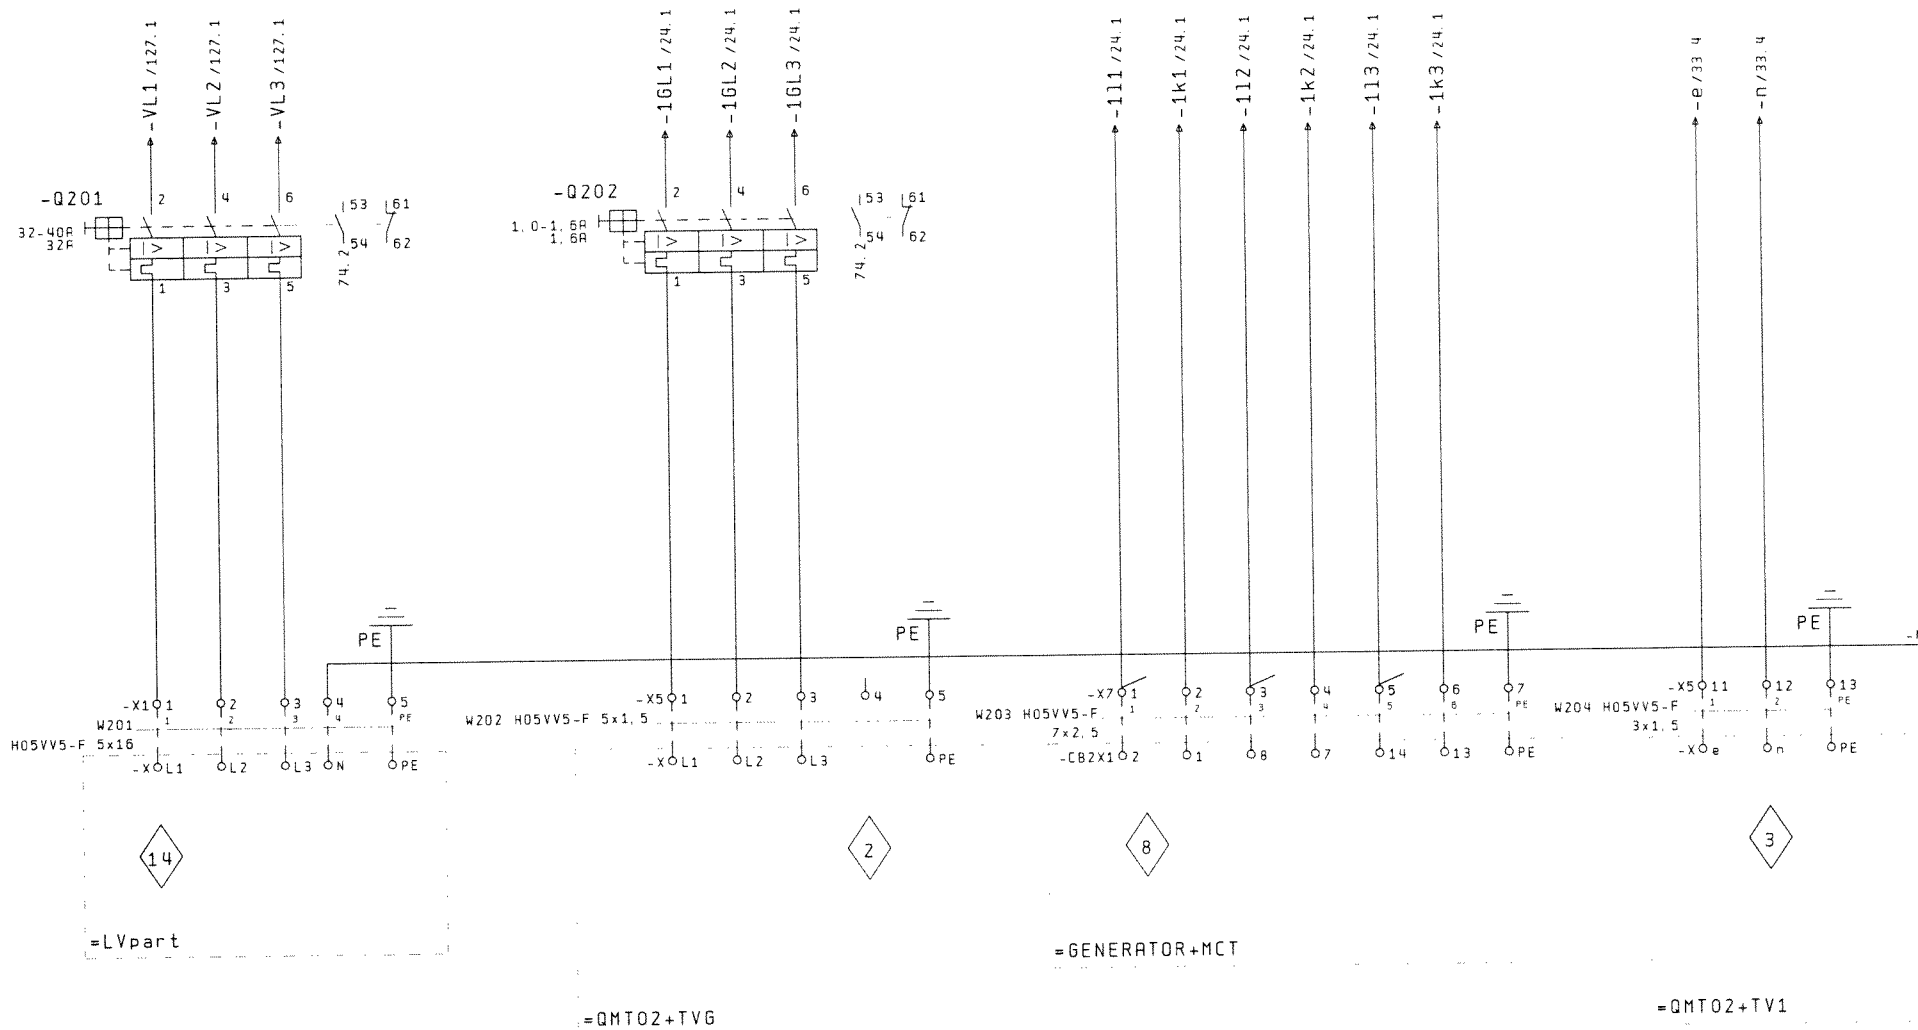

17


21

date 08.11.07		DRESSER-RAND NADROWSKI 21124		INCOMING FEEDER		14240/067		*TU	
drawn KOL / SEL		EUROPOWER, ITALIEN		ALIMENTAZIONE				*TU	
check.								pg. 20	
modific.		stand.		origin.		sub. f.		TUNPM-10626-L300F	
								508 pg.	


CURRENT GENERATOR
CORRENTE ALTERNATORE
700/5A; 5P10
DIFF. PROTECTION
DIFF. PROTEZIONE

CURRENT GENERATOR STARPOINT
CORRENTE ALTERNATORE STELLA TRIANGOLO
700/5A; 5P10
DIFF. PROTECTION
DIFF. PROTEZIONE

CURRENT GENERATOR STARPOINT
CORRENTE ALTERNATORE STELLA TRIANGOLO
700/5A; 5P10
PROTECTION
PROTEZIONE

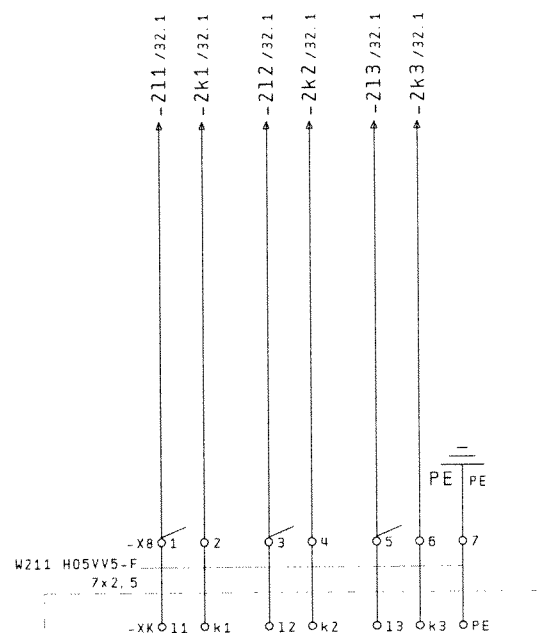


5

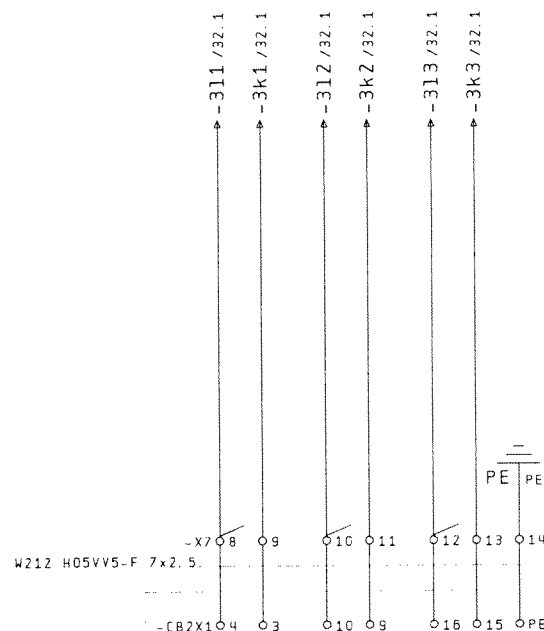

7

=GENERATOR+DCT

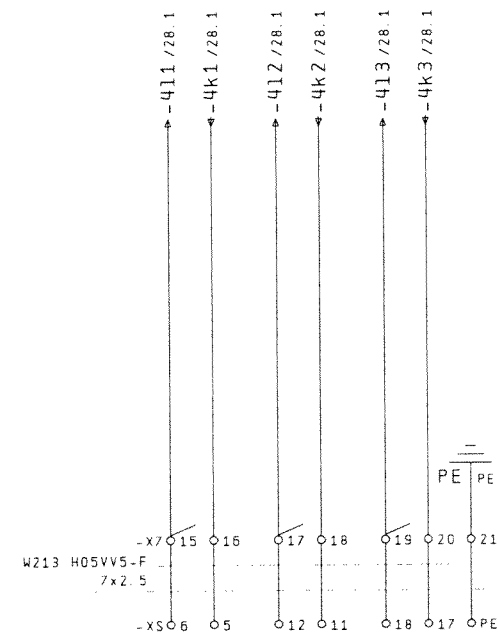



9

=GENERATOR+PCT

=QMT02+DCT

20										DATE													
		date		13.11.07		DRESSER-RAND NADROWSKI 21124				 MULTIFUNKTIONELLE ENERGIE SYSTEME		INCOMING FEEDER ALIMENTAZIONE				14240/067				=TU			
		drawn		KOL / SEL		EURDPOWER, ITALIEN														+TU			
		check.																					
modific.		date		name		stand.		origin.		sub. f.		sub.						TUNPM-10626-L300F				pg. 2	
																		508 pg					


BUSBAR VOLTAGE
BARRA COLLETRICE TENSIONE
3,3kV/100V, 50Hz
6A PREFUSED
6A PREFUSIBILE

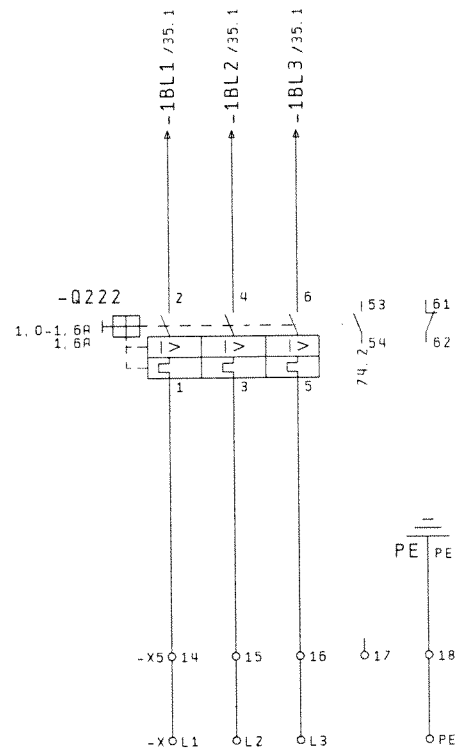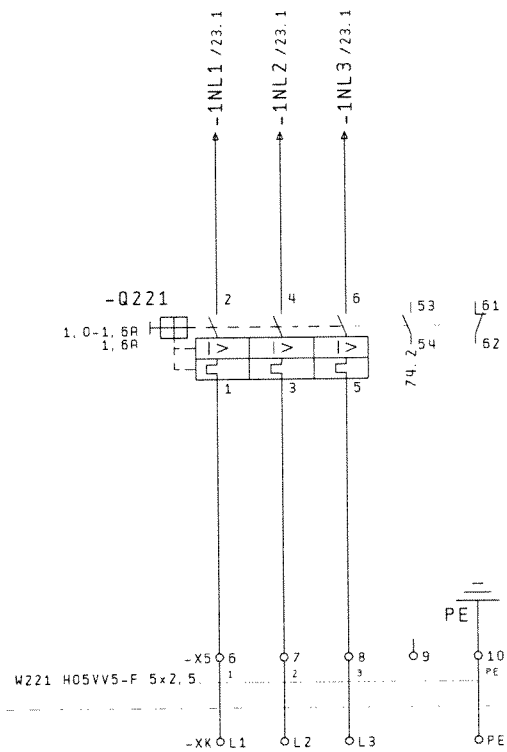


<12

=QMT02+TV1

21						date 08.11.07		DRESSER-RAND NADROWSKI 21124		 INCOMING FEEDER ALIMENTAZIONE		14240/067		+TU	
						drawn KOL / SEL		EUROPOWER, ITALIEN						+TU	
												MULTIFUNKTIONALE ENERGIE SYSTEME			
modific.		date		name		stand.		origin.				sub. f.		sub.	
												TUNPM-10626-L300F		pg. 22 508 pg.	

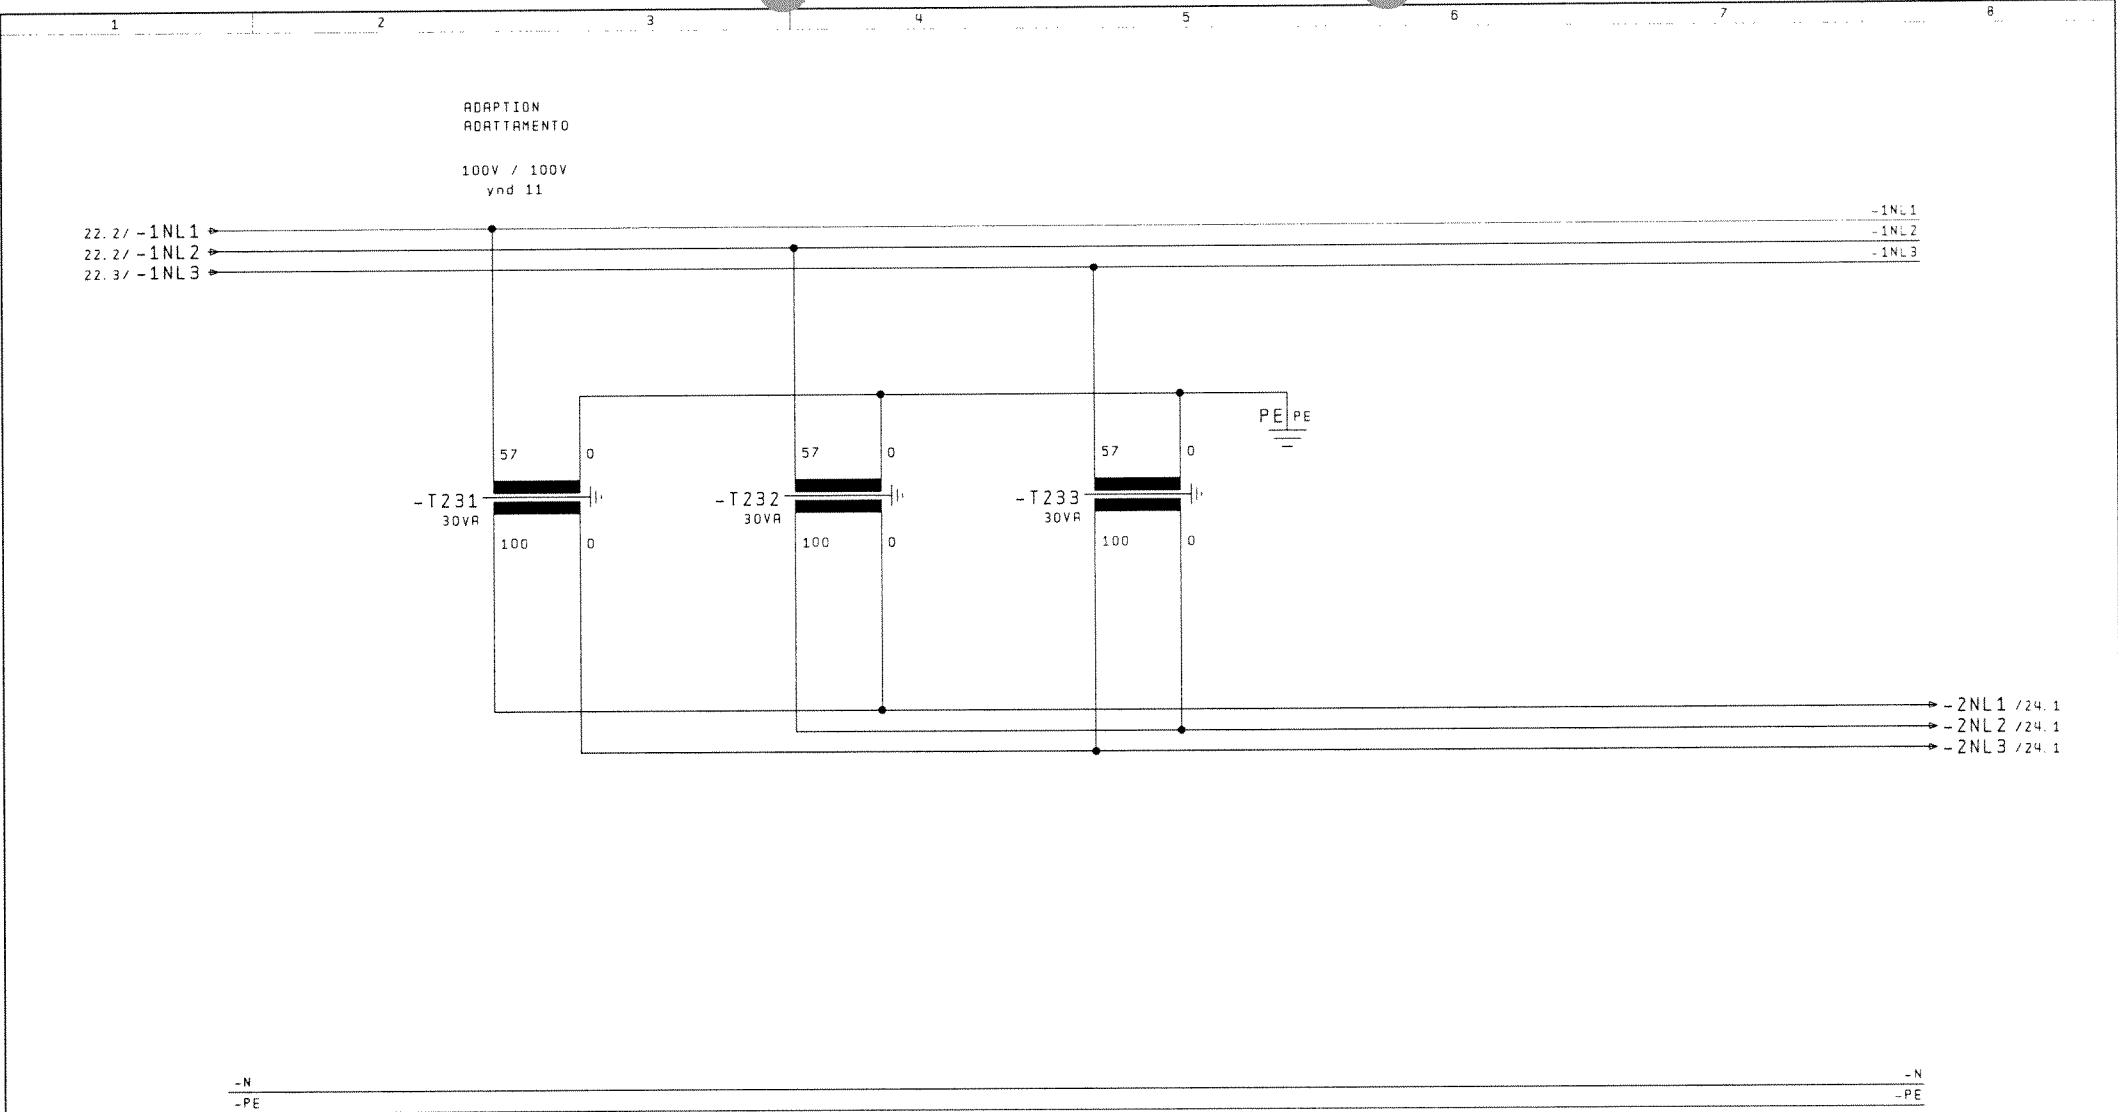

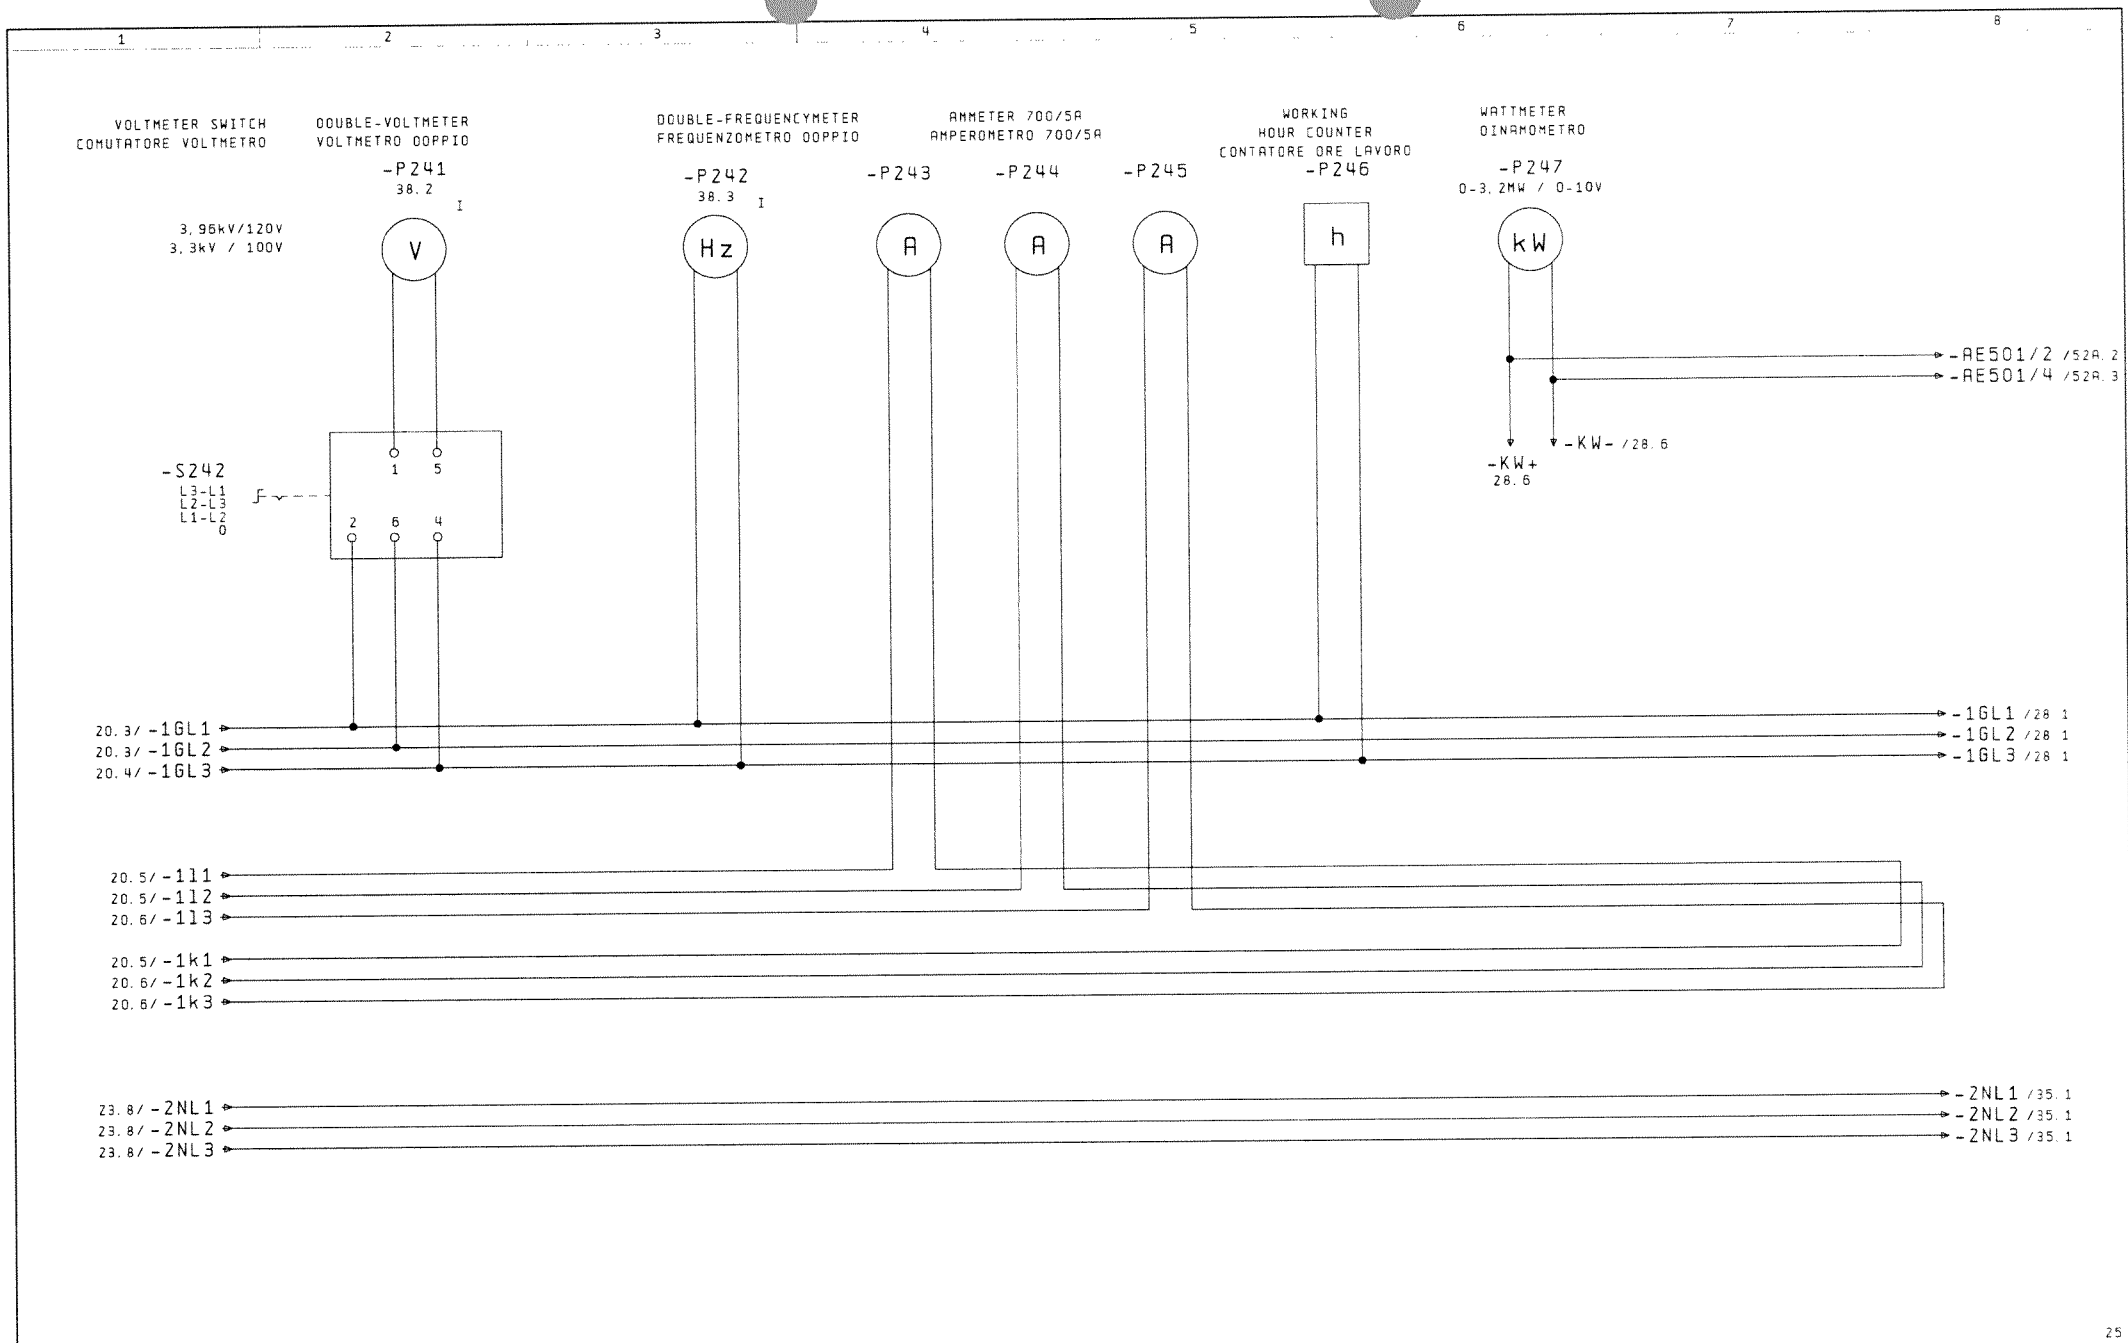

			date	08.11.07	DRESSER-RAND NADROWSKI 21124	MEASURING-GENERATOR-MAINS	14240/067	*TU	
			drawn	KOL / SEL	EUROPOWER, ITALIEN	MISURA-ALTERNATORE-RETE		*TU	
			check.						pg. 24
modific.	date	name	stand.		origin.	sub. f.	sub.	TUNPM-10626-L300F	508 pg.

GENERATOR MEASURING
AND PROTECTION DEVICE
ALTERNATORE MISURA
PI6 PROTEZIONE APPARECCHIO

GENERATOR VOLTAGE
ALTERNATORE TENSIONE


GENERATOR CURRENT
ALTERNATORE CORRENTE


DIGITAL INPUTS
DIGITALE INGRESSI
GEN C.B. CLOSED
GEN P.I. CHIUSO

ANALOG OUTPUTS
USCITE ANALOGICHE
GEN ACTIVE POWER
0-3.2MW=0-10V
GEN POTENZA EFFETTIVA
0-3.2MW=0-10V

GEN COS PHI
-0.5-1-0.5=0-10V

INTERFACE
COM PORT
MES 2

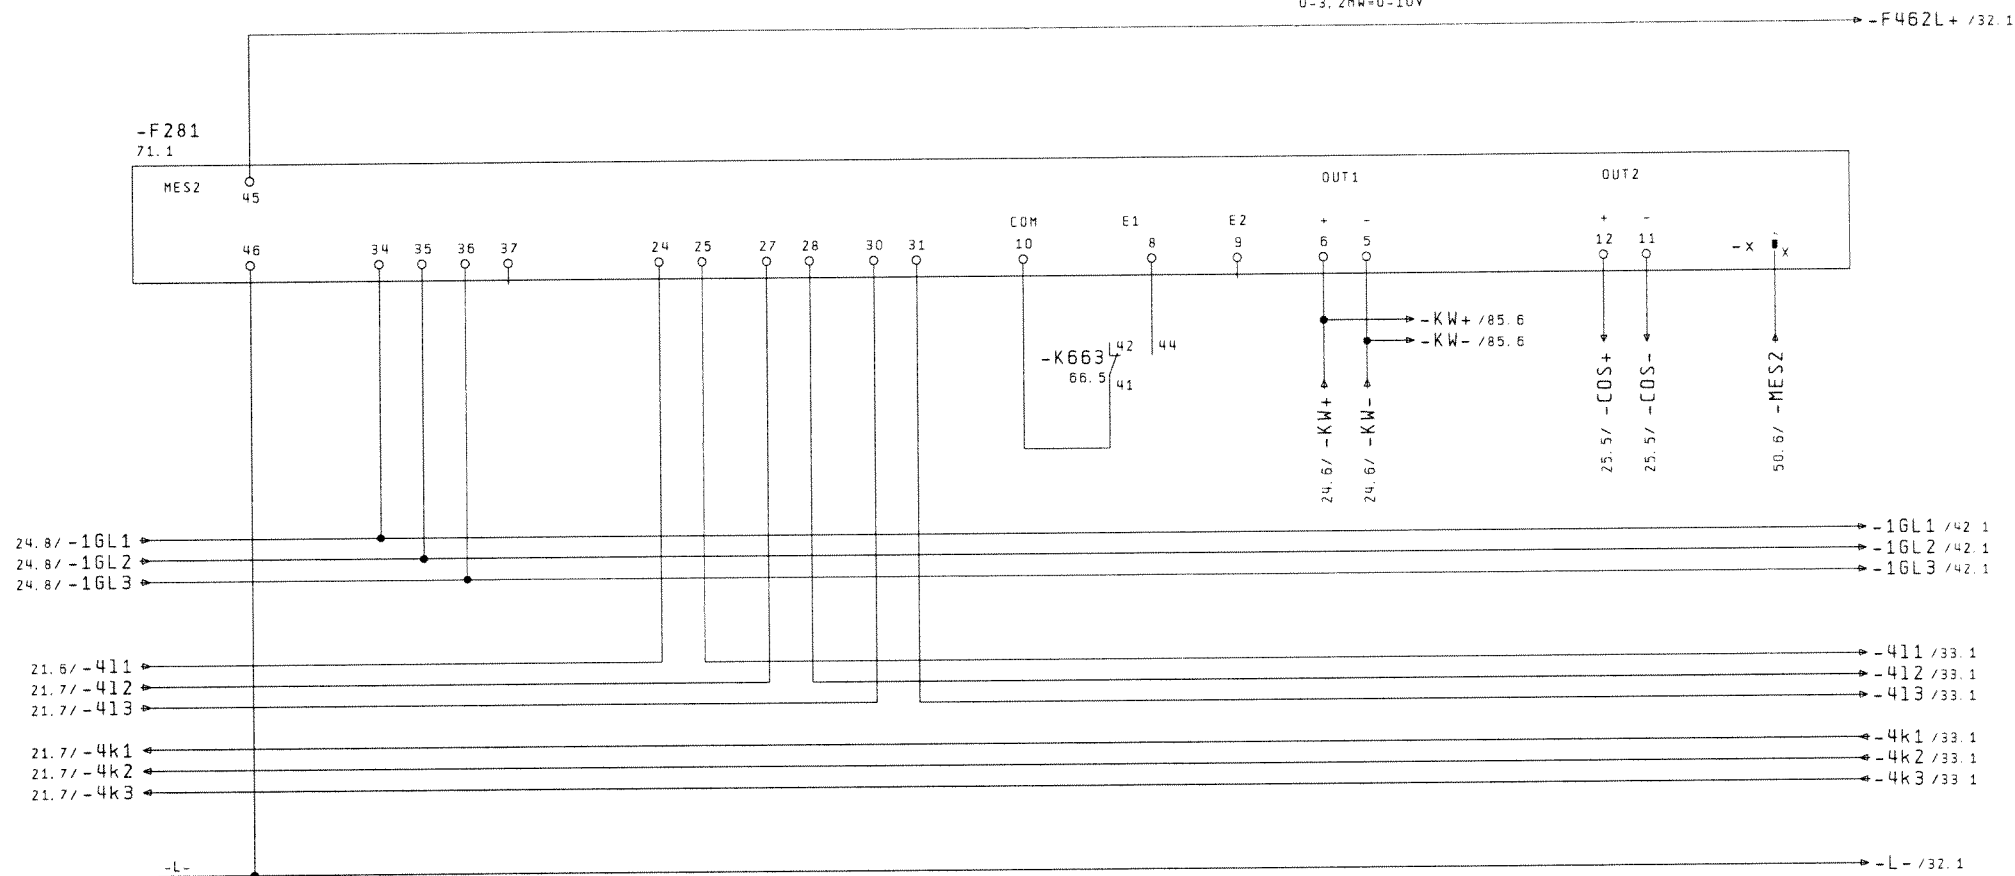

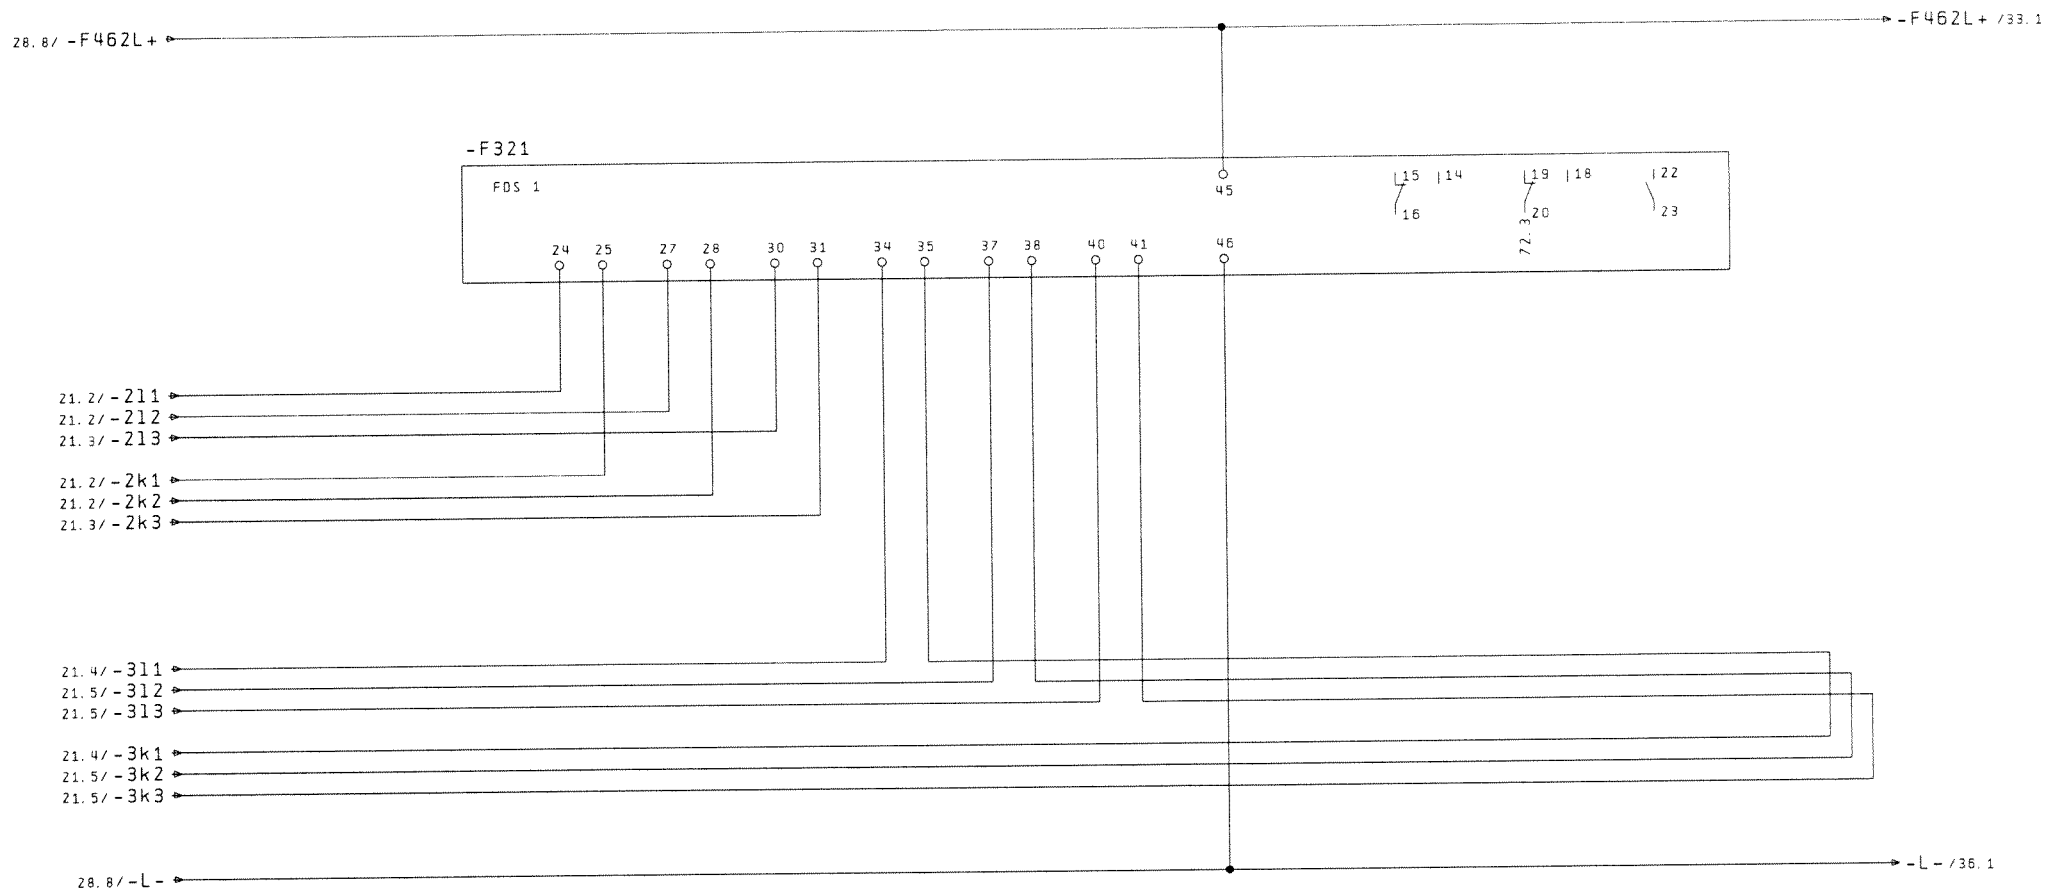

VOLTMETER SWITCH
COMUTATORE VOLTMETRO

VOLTMETER
VOLTMETRO


-P351

24 kV/120V
20 kV / 100V



-S351
L3-L1
L2-L3
L1-L2
0

F ~

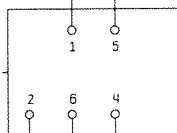

MAINS VOLTAGE MONITOR
RETE CONTROLLO TENSIONE

-F351

IK 9171

12 14
11
67.2

L1 L2 L3




BUSBAR VOLTAGE MONITOR
BARRA COLLETRICE CONTROLLO TENSIONE

-F352

IK 9171

12 14
11
69.7

L1 L2 L3

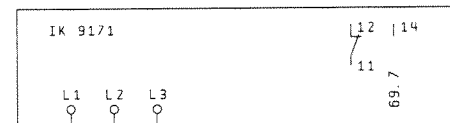


22.5/-1BL1
22.5/-1BL2
22.5/-1BL3


-1BL1 / 38 1
-1BL2 / 38 1
-1BL3 / 38 1

24.8/-2NL1
24.8/-2NL2
24.8/-2NL3


-2NL1 / 42 1
-2NL2 / 42 1
-2NL3 / 42 1

			date	03.12.07	DRESSER-RAND NADROWSKI 21124	MEASURING - MAINS	14240/067	=TU	
			drawn	KOL / SEL	EUROPOWER, ITALIEN	MISURA - RETE		+TU	
			check.						pg. 35
modific.	date	name	stand.		origin.	sub. f.	sub.	TUNPM-10626-L300F	508 pg.

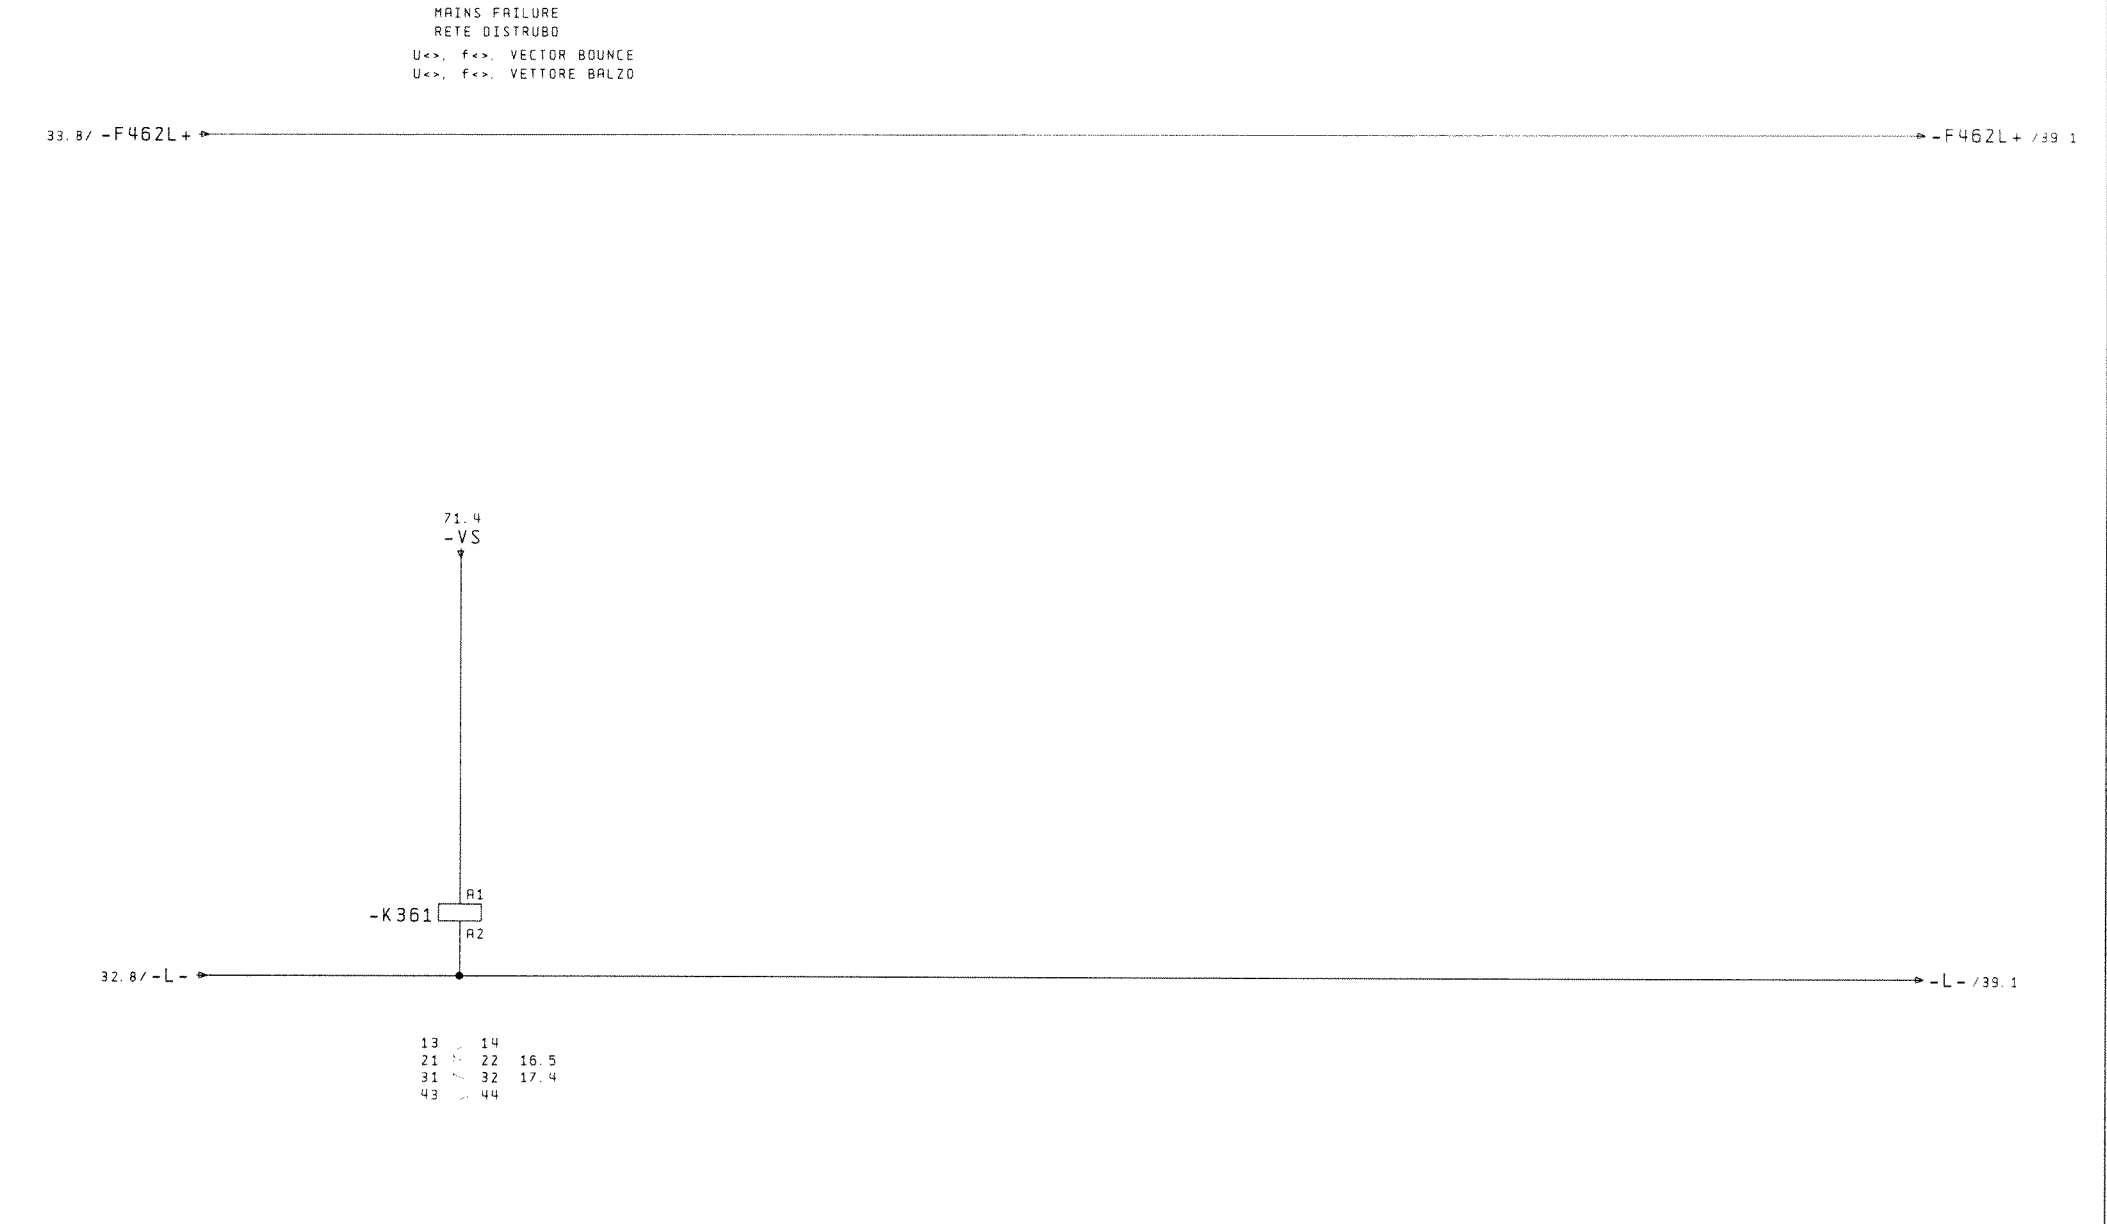

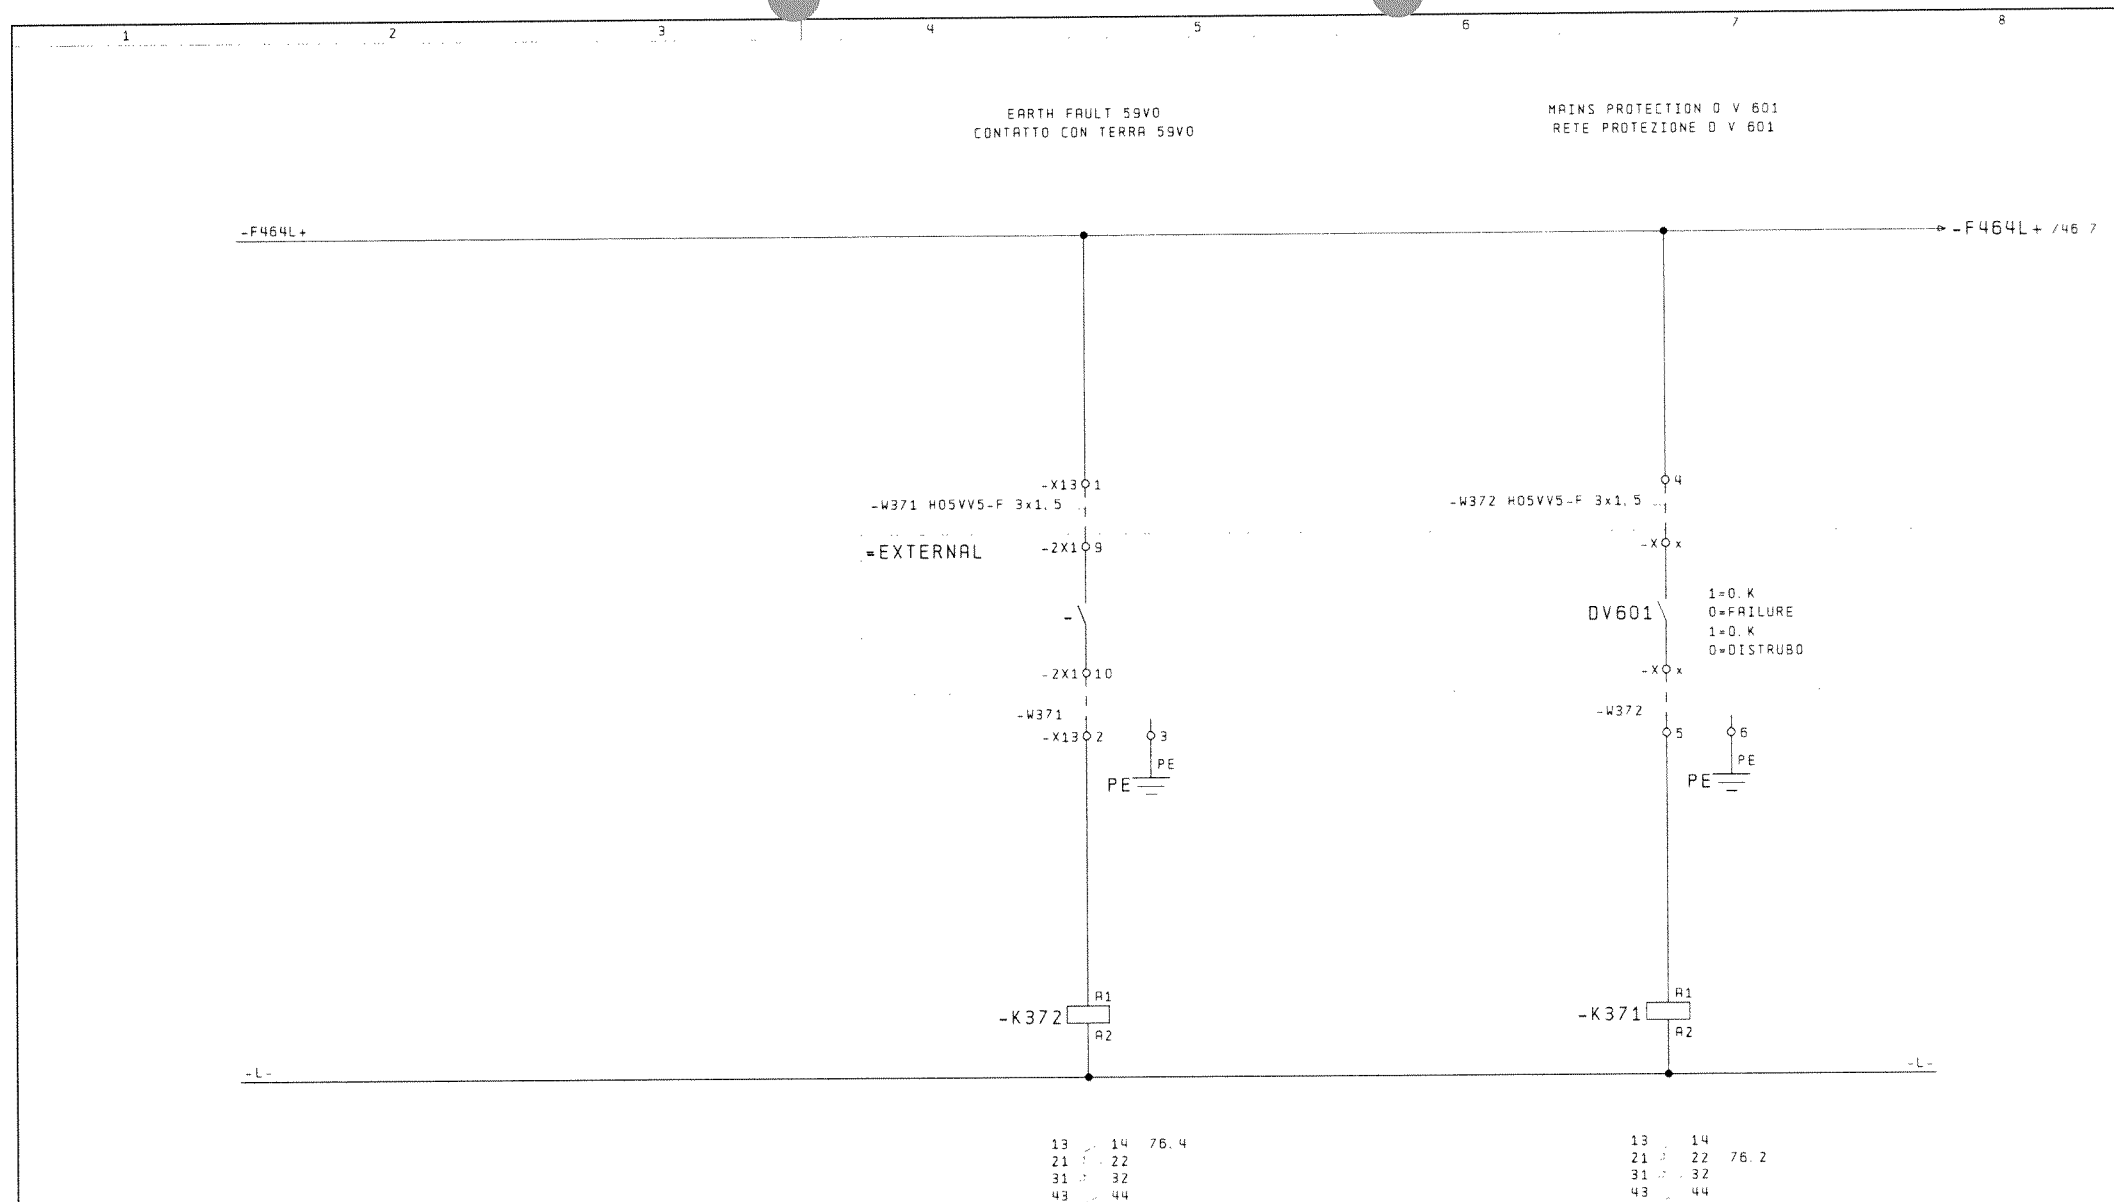


			date	05.12.07	DRESSER-RAND NADROWSKI 21124		MAINS FAILURE PROTECTION	14240/067	=TU	
			drawn	KOL / SEL	EUROPOWER, ITALIEN		DV 601 / 59V0		+TU	
			check.				RETE DISTRUBO PROTEZIONE			pg. 37
modific.	date	name	stand.		origin.	sub. f.	sub.	TUNPM-10626-L300F		508 pg.

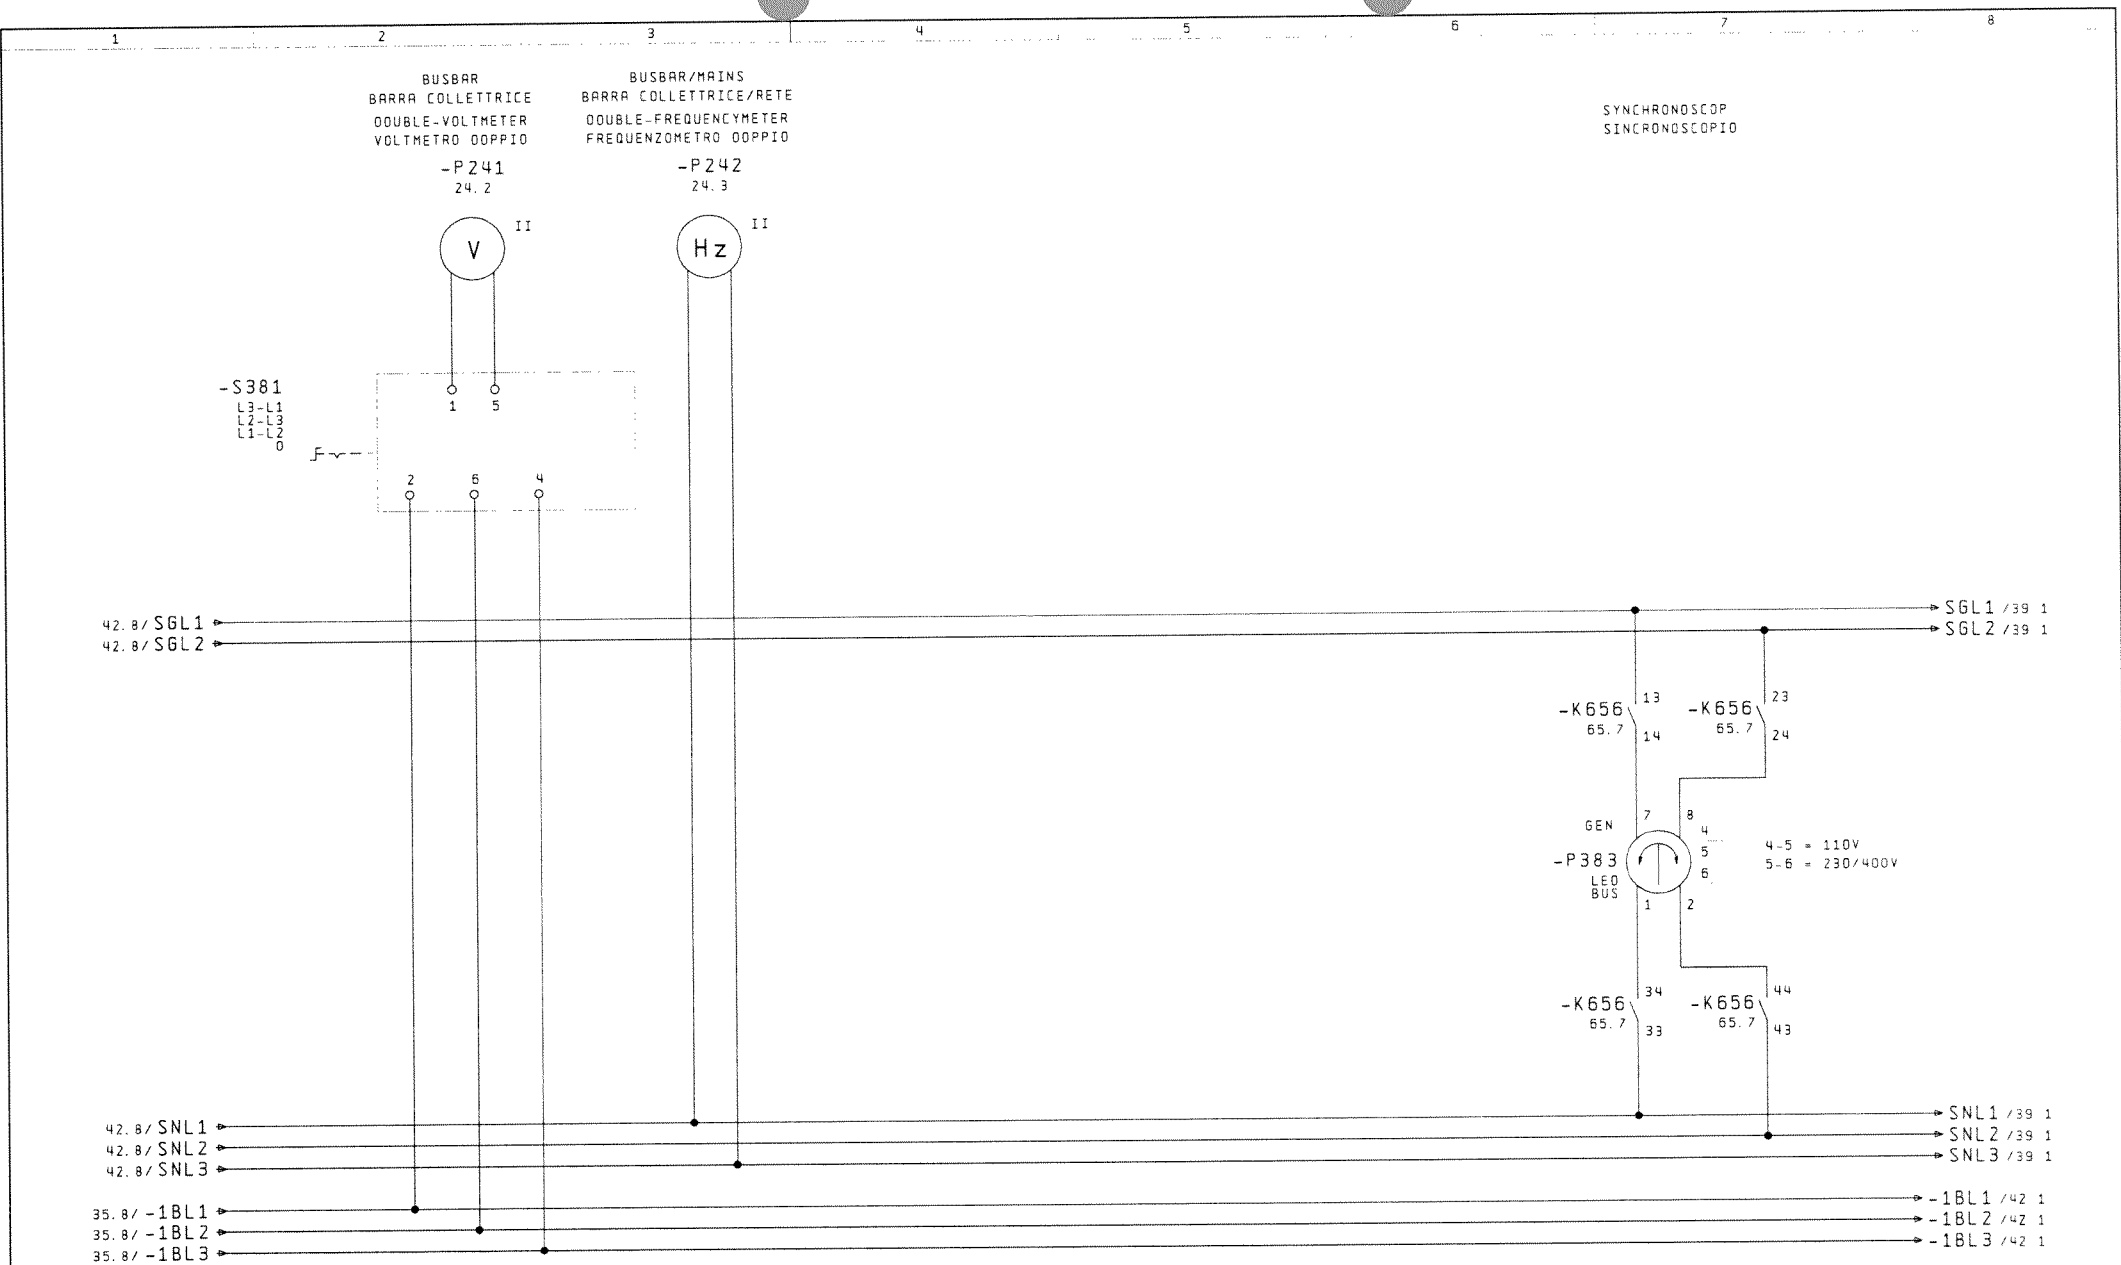

		date		08.11.07		DRESSER-RAND NADROWSKI 21124		 MULTIFUNKTIONALE ENERGIE SYSTEME		MEASURING-GENERATOR-MAINS		14240/067		=TU			
		drawn		KOL / SEL		EUROPOWER, ITALIEN				MISURA-ALTERNATORE-RETE				+TU			
		check.															
modific.		date		name		stand.		origin.		sub. f.		sub.		TUNPM-10626-L300F		pg. 38	
													508		pg.		

SYNCHRONIZING RELAY
RELAIS SINCRONIZZAZIONE

-A391
63.2

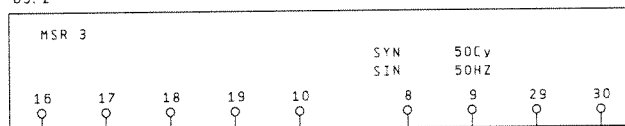

SYN BLOCKING RELAIS
SIN. BLOCCO RELE

-A392



38.8/SGL1
38.8/SGL2

36.8/-F462L+

36.8/-L-

38.8/SNL1
38.8/SNL2
38.8/SNL3

-F462L+ /46.3

-L- /45.1

-SNL1 /127.1

-SNL3 /127.1

38


42

			date	08.11.07	DRESSER-RAND NADROWSKI 21124	MEASURING-GENERATOR-MAINS	14240/067	*TU	
			drawn	KOL / SEL	EUROPOWER, ITALIEN	MISURA-ALTERNATORE-RETE		+TU	
			check.						pg 39
modific.	date	name	stand.		origin.	sub. f.	sub.	TUNPM-10626-L300F	508 pg


GENERATOR VOLTAGE QMT02
TENSIONE ALTERNATORE

BUSBAR VOLTAGE QMT02
BARRA COLLETRICE TENSIONE

MAINS VOLTAGE QMT01
TENSIONE RETE

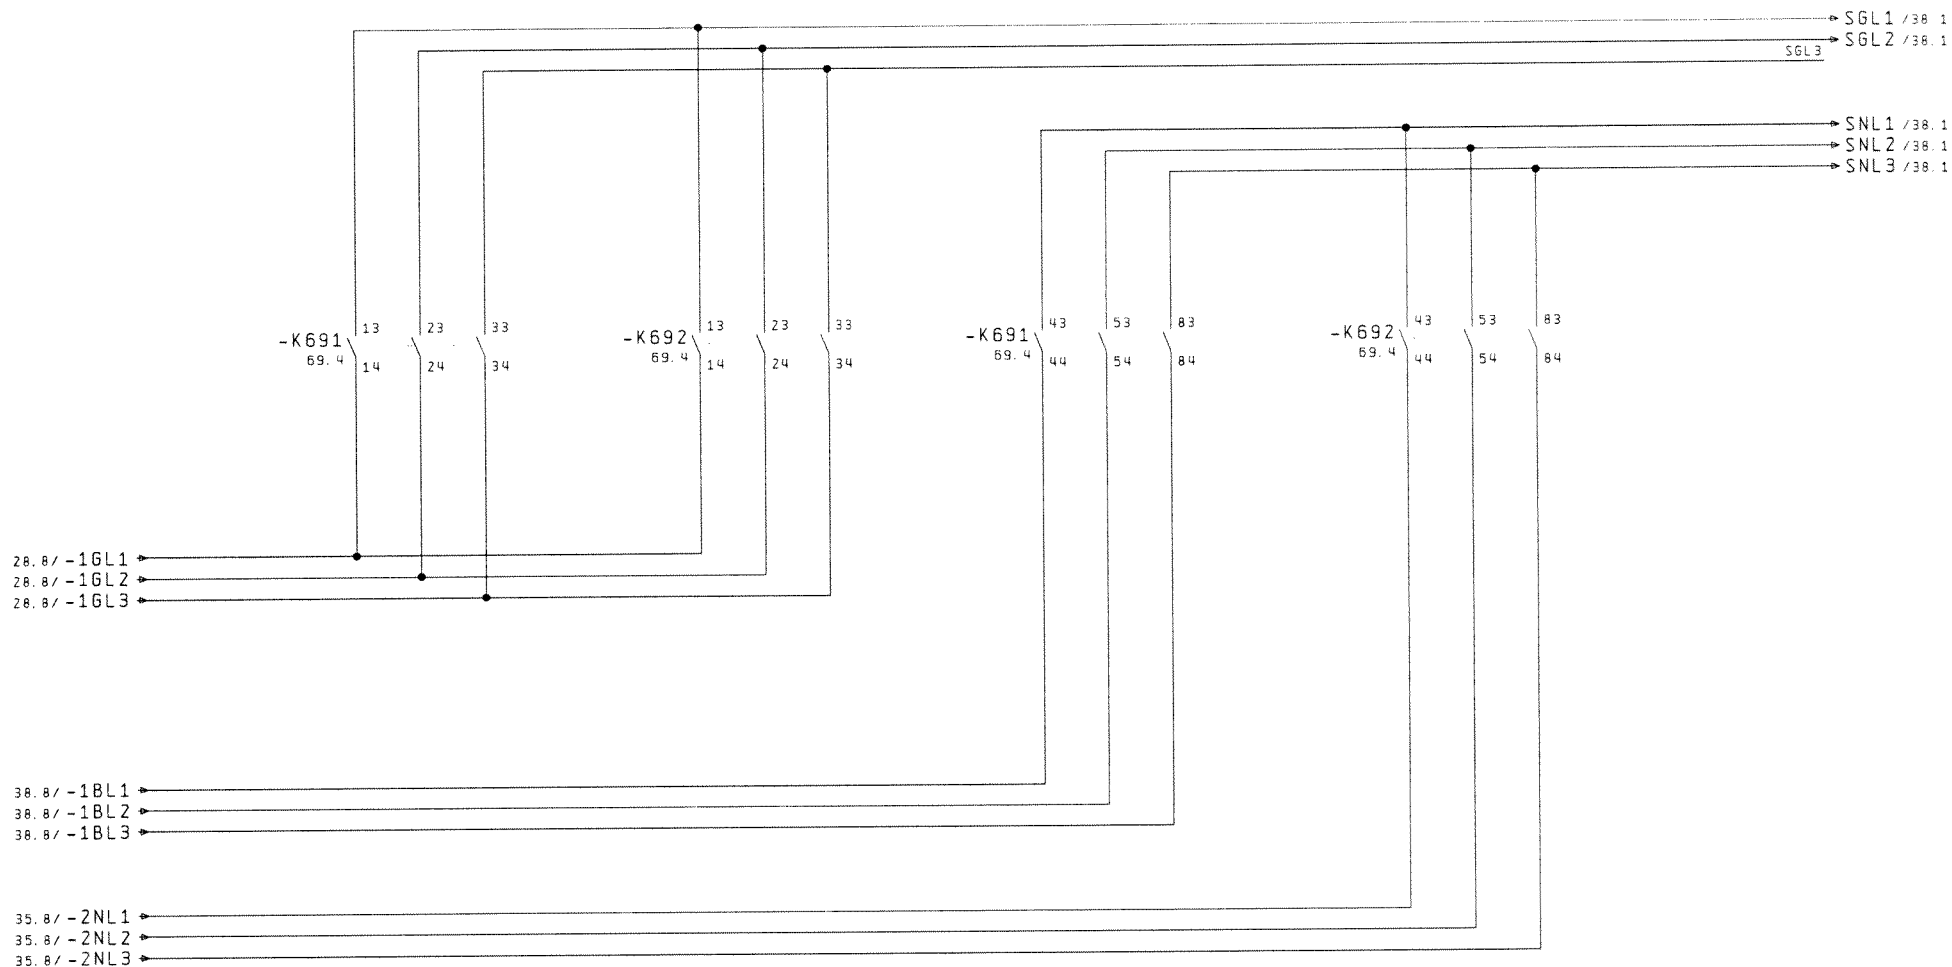

			date	08.11.07	DRESSER-RAND NADROWSKI 21124	SYNCHRONIZING SELECTION	14240/067	=TU
			drawn	KOL / SEP	EUROPOWER, ITALIEN	SINCRONIZZAZIONE SELEZIONE		+TU
			check.					
modific.	date	name	stand.		origin.	sub. f.	sub.	
								pg. 42
								508 pg.

 


PLC/PLC
AND TABLEU'S
SPS/CPU
PI6 QUADRO'S

GENERAL
CONTROL
GENERALE
COMANDO

PLC - CONTROL
SPS - COMANDO

EXT SIGNALS
EXT SEGNALI

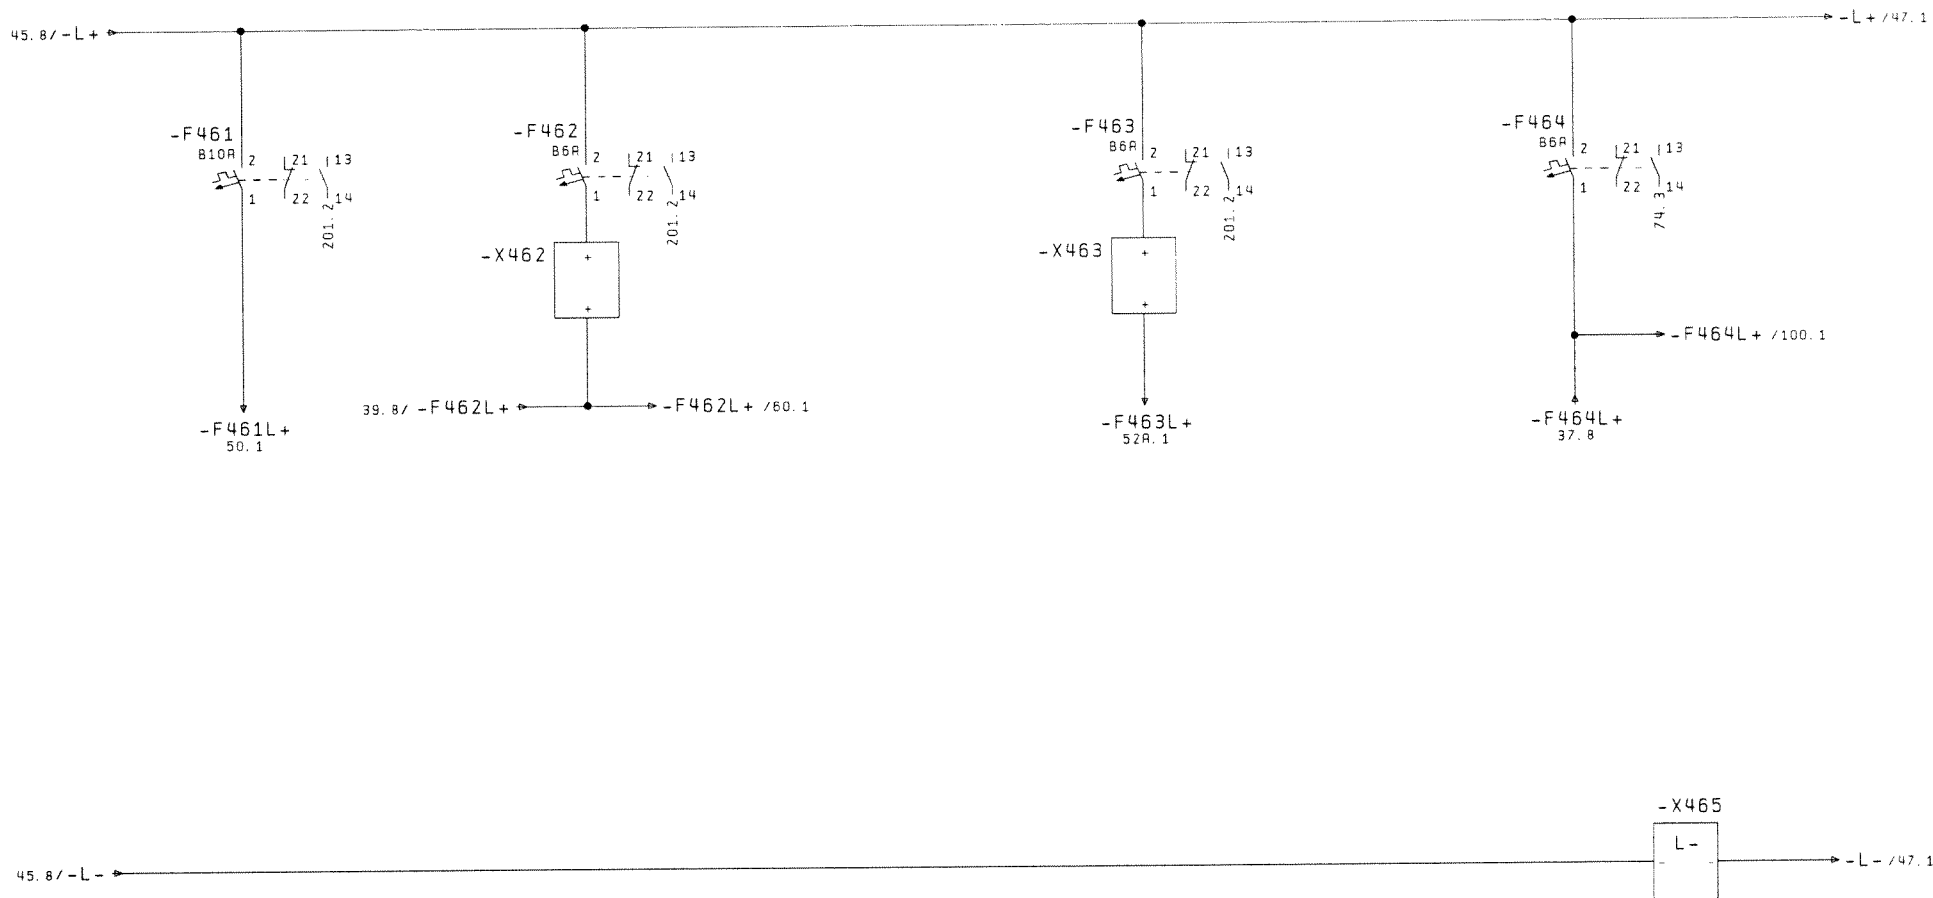


45																
			date	03.12.07	DRESSER-RAND NADROWSKI 21124			 MULTIFUNKTIONALE ENERGIE SYSTEME	DIRECT VOLTAGE DISTRIBUTION			14240/067			=TU	
			drawn	KOL / SEL	EUROPOWER, ITALIEN				TENSIONE CONTINUA						+TU	
			check.						DISTRIBUZIONE							
modific.	date	name	stand.		origin.	sub. f.	sub.					TUNPM-10626-L300F			pg. 46	
															508 pg.	

W 505 SUPPLY
CONTROL
W 505 ALIMENTAZIONE
COMANDO


C.B. CONTROL
P.I. COMANDO

- SPARE -
- RISERVA -


DATENLOGGER

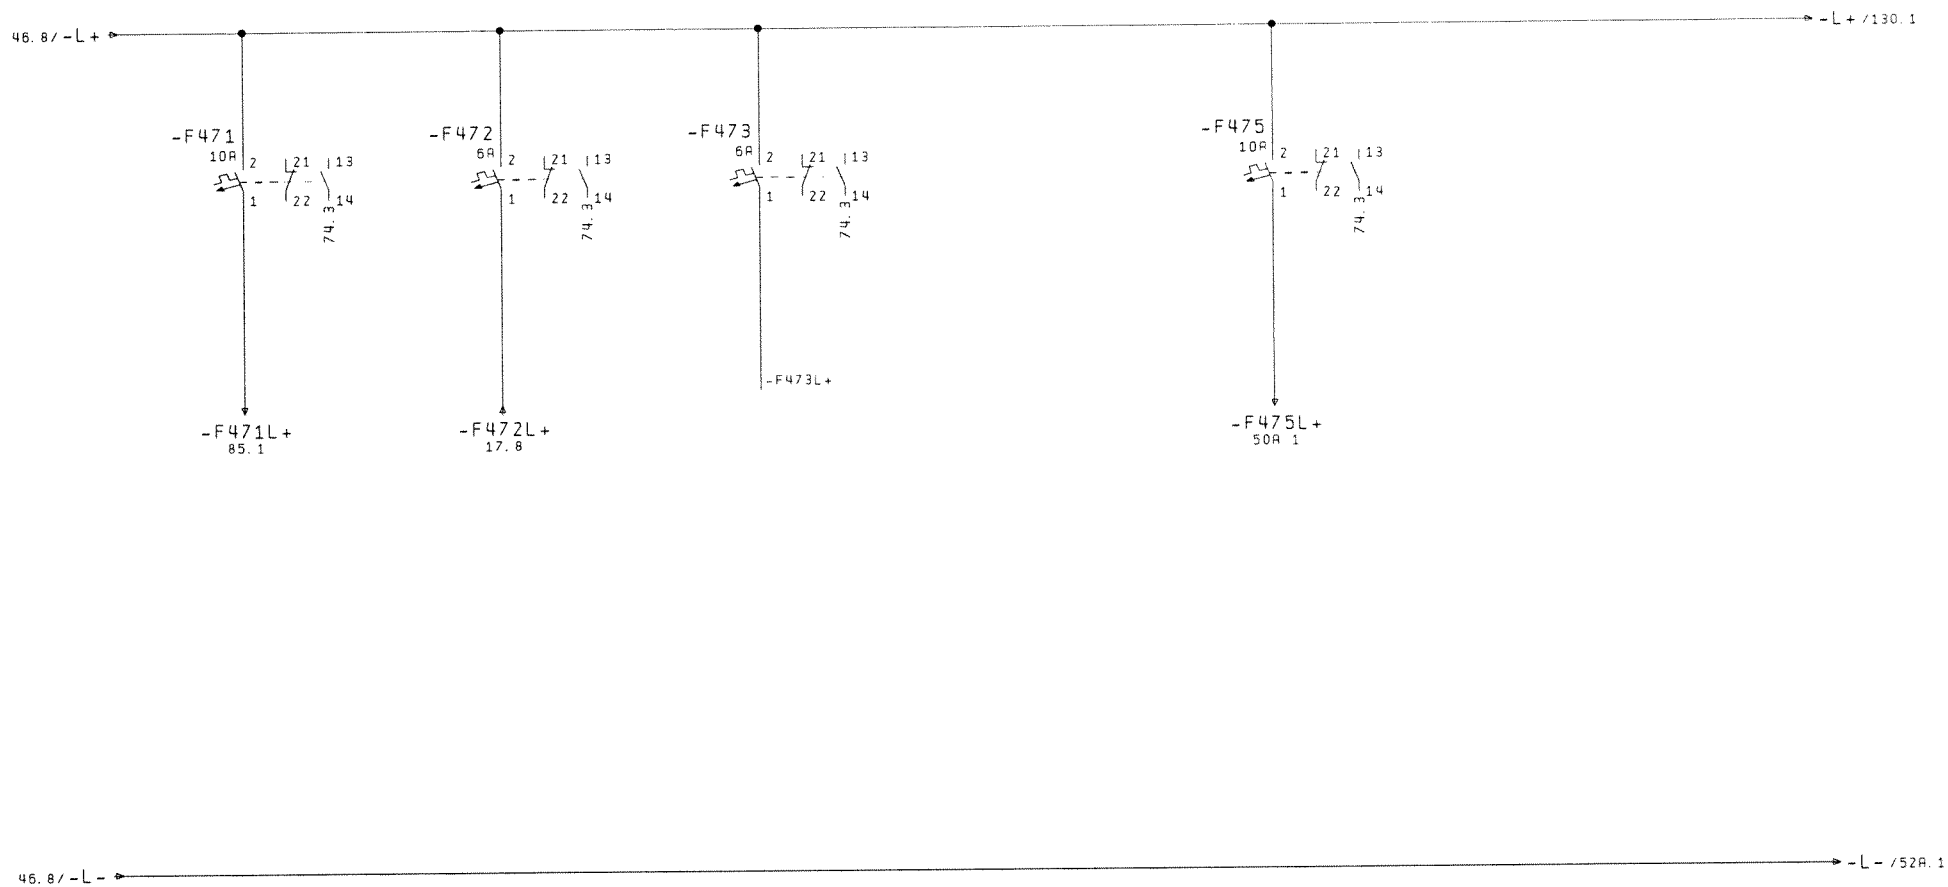


46				date 03.12.07		DRESSER-RAND NADROWSKI 21124		 MULTIFUNKTIONALE ENERGIE SYSTEME		SUPPLY ALIMENTAZIONE		14240/067		+TU					
		drawn KOL / SEL		EUROPOWER, ITALIEN		+TU													
		check.																	
modific.		date		name		stand.		origin.		sub. f.		sub.				TUNPM-10626-L300F		pg. 47	
																		508 pg.	

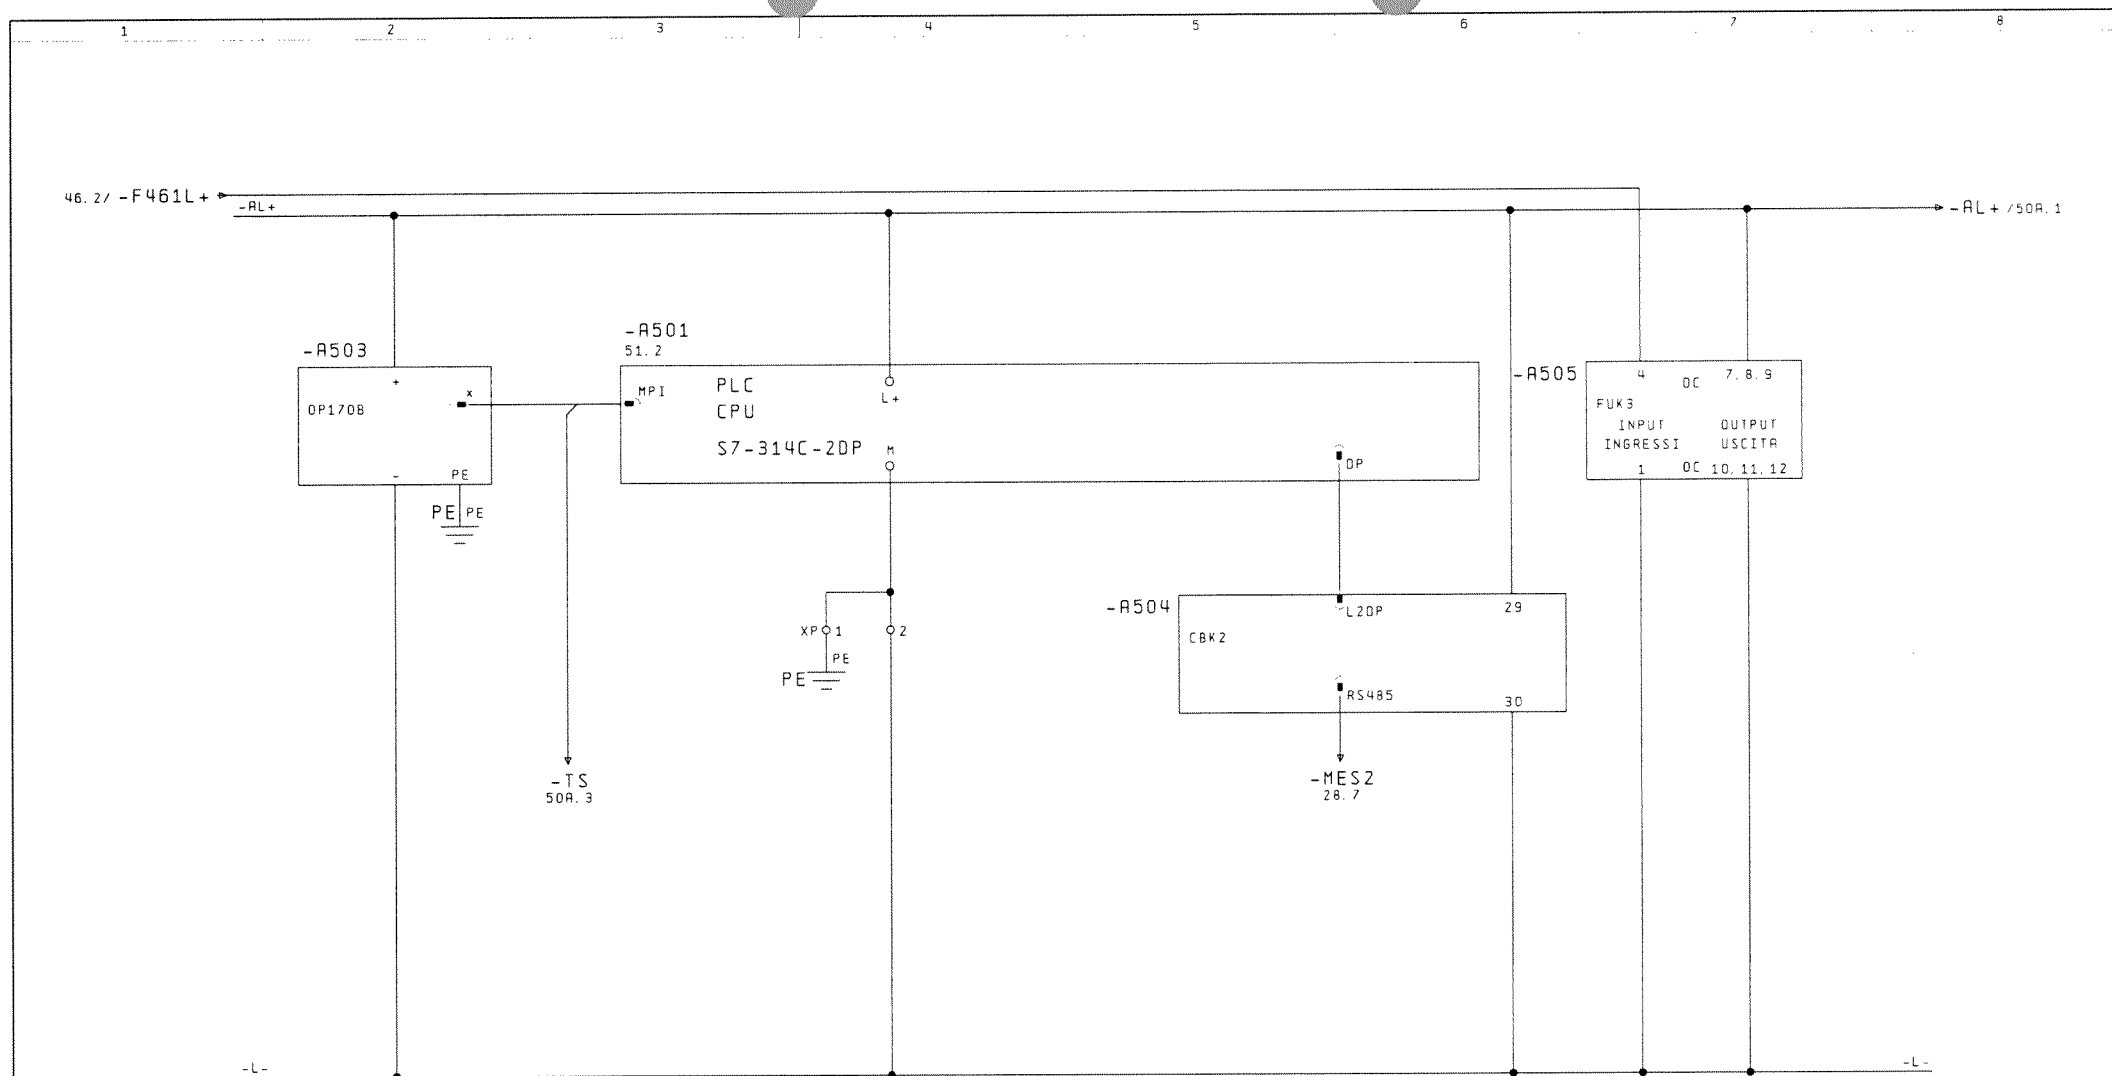



		date		03.12.07		DRESSER-RAND NADROWSKI 21124				PLC-OVERVIEW		14240/067		=TU			
		drawn		KOL / SEP		EUROPOWER, ITALIEN		MULTIFUNKTIONALE ENERGIE SYSTEME		SPS-VISTA D' INSIEME				+TU			
		check.															
modific.		date		name		stand.		origin.		sub. f.		sub.		TUNPM-10626-L300F		pg. 50	
														508 pg.			

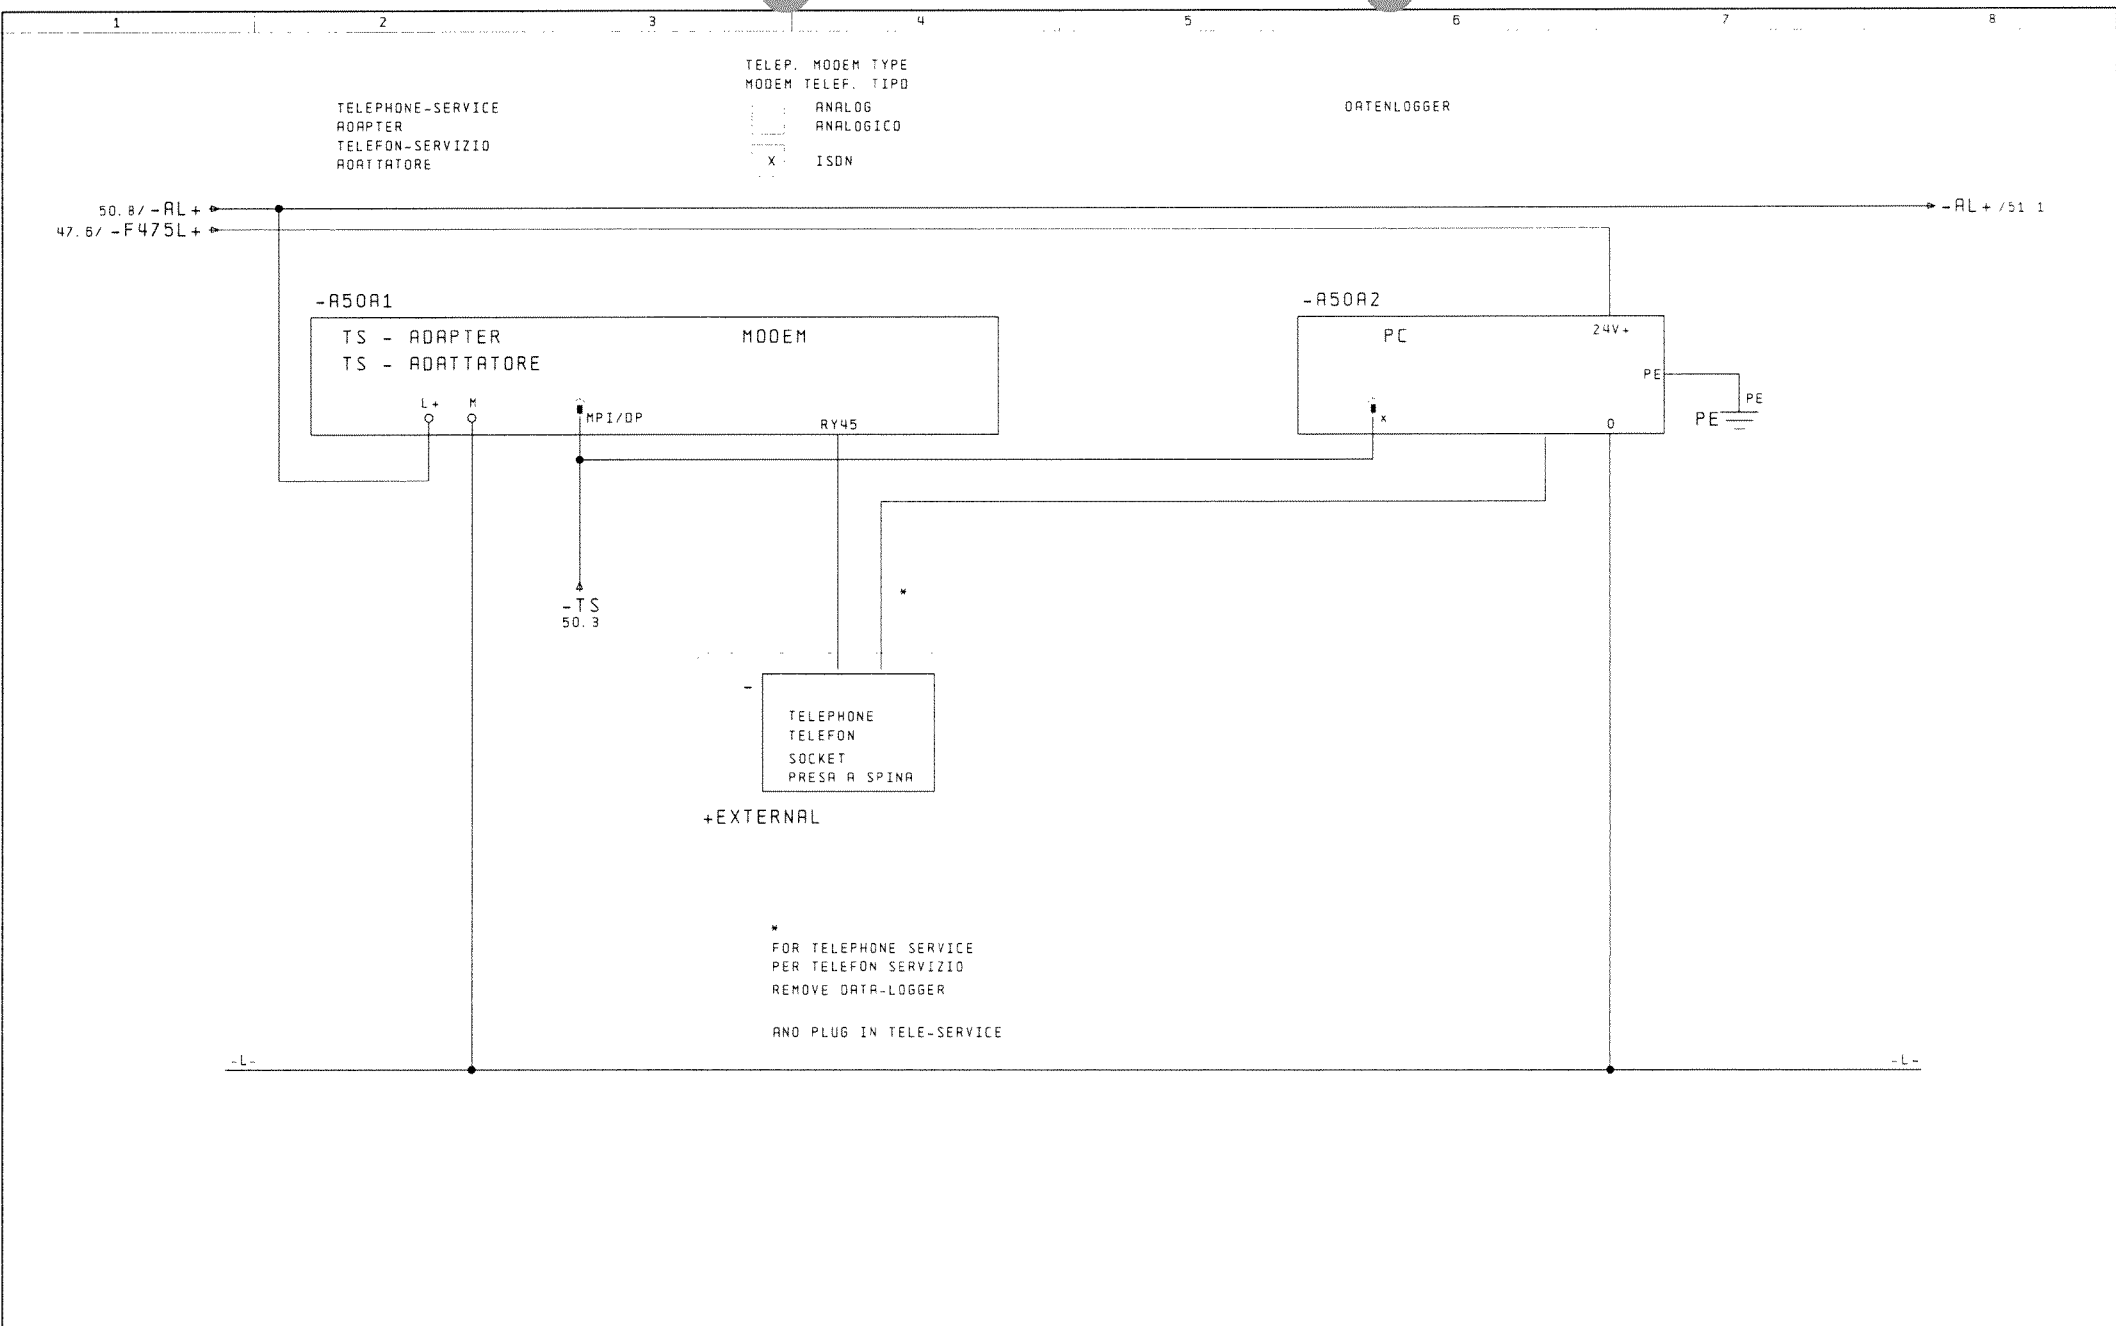

			date	03.12.07	DRESSER-RAND NADROWSKI 21124		TELEPHONE-SERVICE ADAPTER TELEFON-SERVIZIO ADATTATORE	14240/067	-TU	
			drawn	KOL / SEP	EUROPOWER, ITALIEN				+TU	
			check							
modific.	date	name	stand.		origin.	sub. f.	sub.		TUNPM-10626-L300F	pg. 50A
									508 pg.	

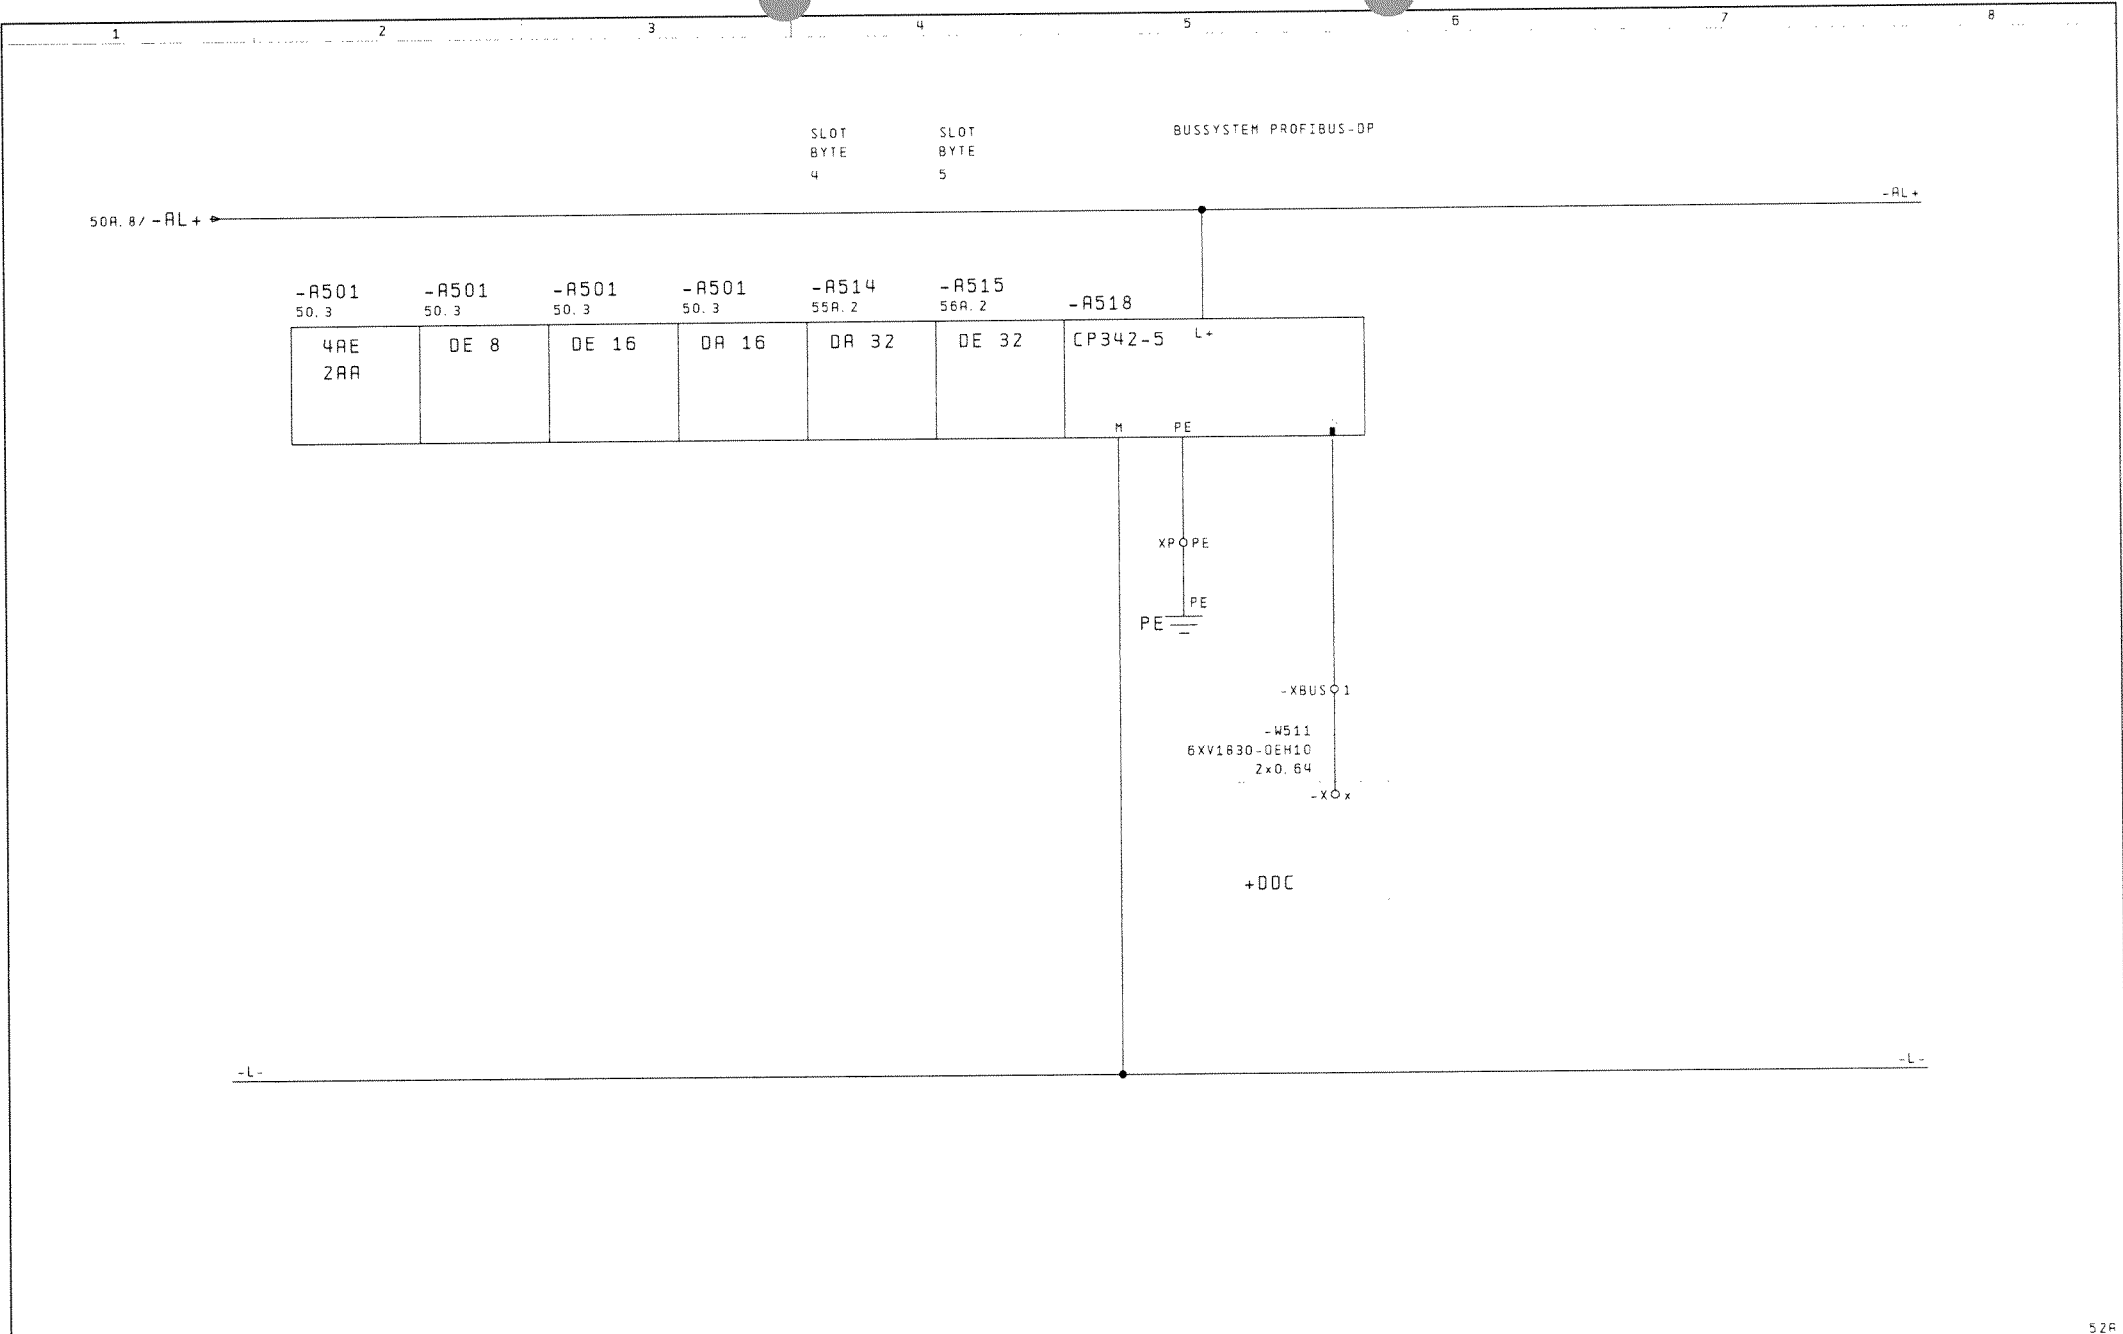


50A																																													52A	
				date	23.10.07					DRESSER-RAND NAOROWSKI 21124																				PLC OVERVIEW										14240/067										=TU	
				drawn	KOL / SEP					EUROPOWER, ITALIEN										MULTIFUNKTIONALE ENERGIE SYSTEME										SPS VISTA D' INSIEME																				+TU	
				check.	
modific.		date	name	stand.						origin.					sub. f.					sub.															TUNPM-10626-L300F										pg 51	
																																																																																										508 pg.														

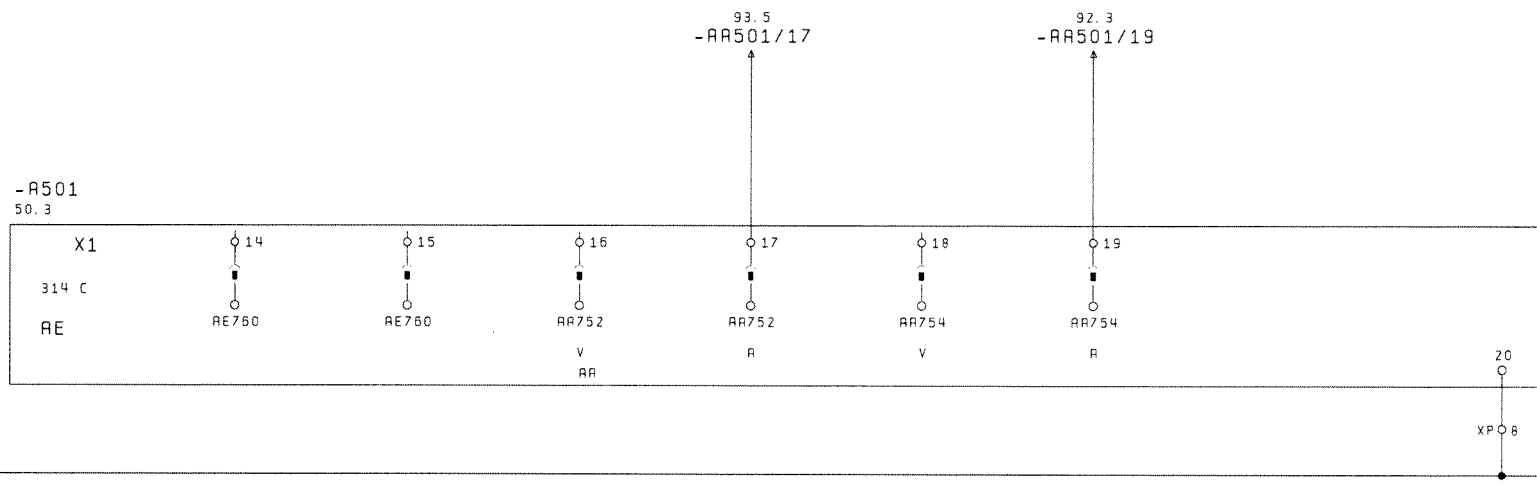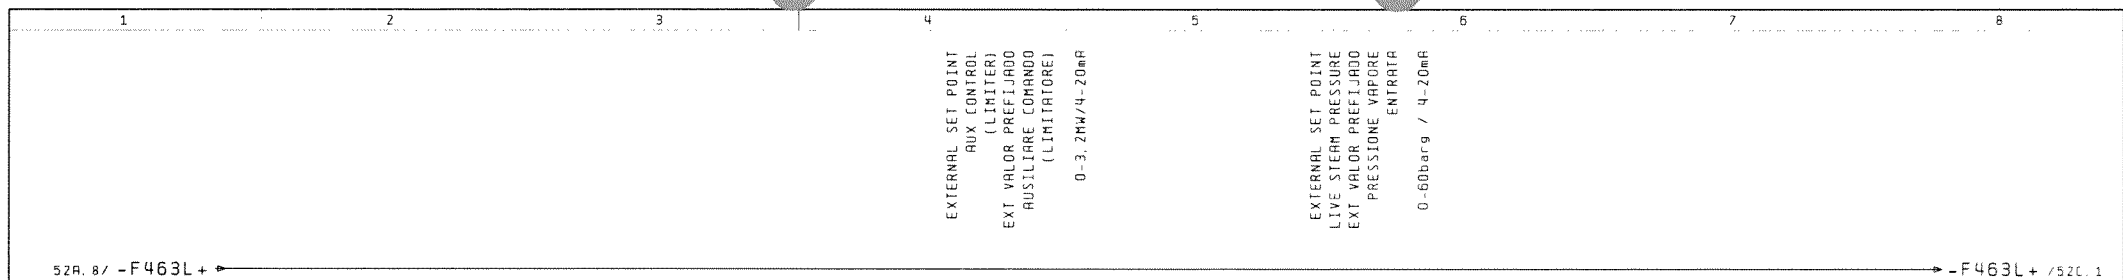

528. 8/ -F463L +

→ -F463L + /53R. 1

-R501
50. 3

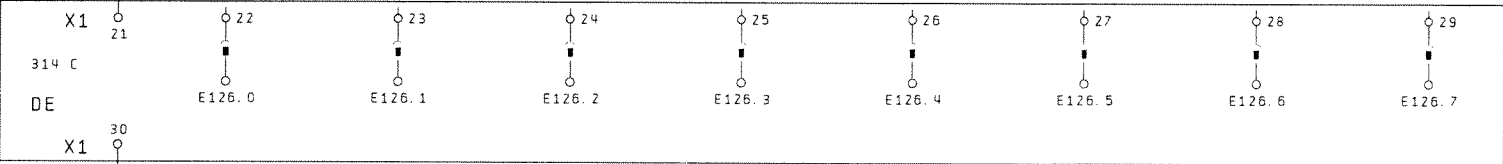


528. 8/ -L -



→ -L - /53R. 1

528

53R

			date	30.08.07	DRESSER-RAND NADROWSKI 21124				DIGITAL INPUTS 314C	14240/067	=TU			
			drawn	KOL / SEL	EUROPOWER, ITALIEN						+TU			
			check.					MULTIFUNKTIONALE ENERGIE SYSTEME						
modific.	date	name	stand.		origin.	sub. f.	sub.				TUNPM-10626-L300F			
											pg.	52C		
											508 pg.			

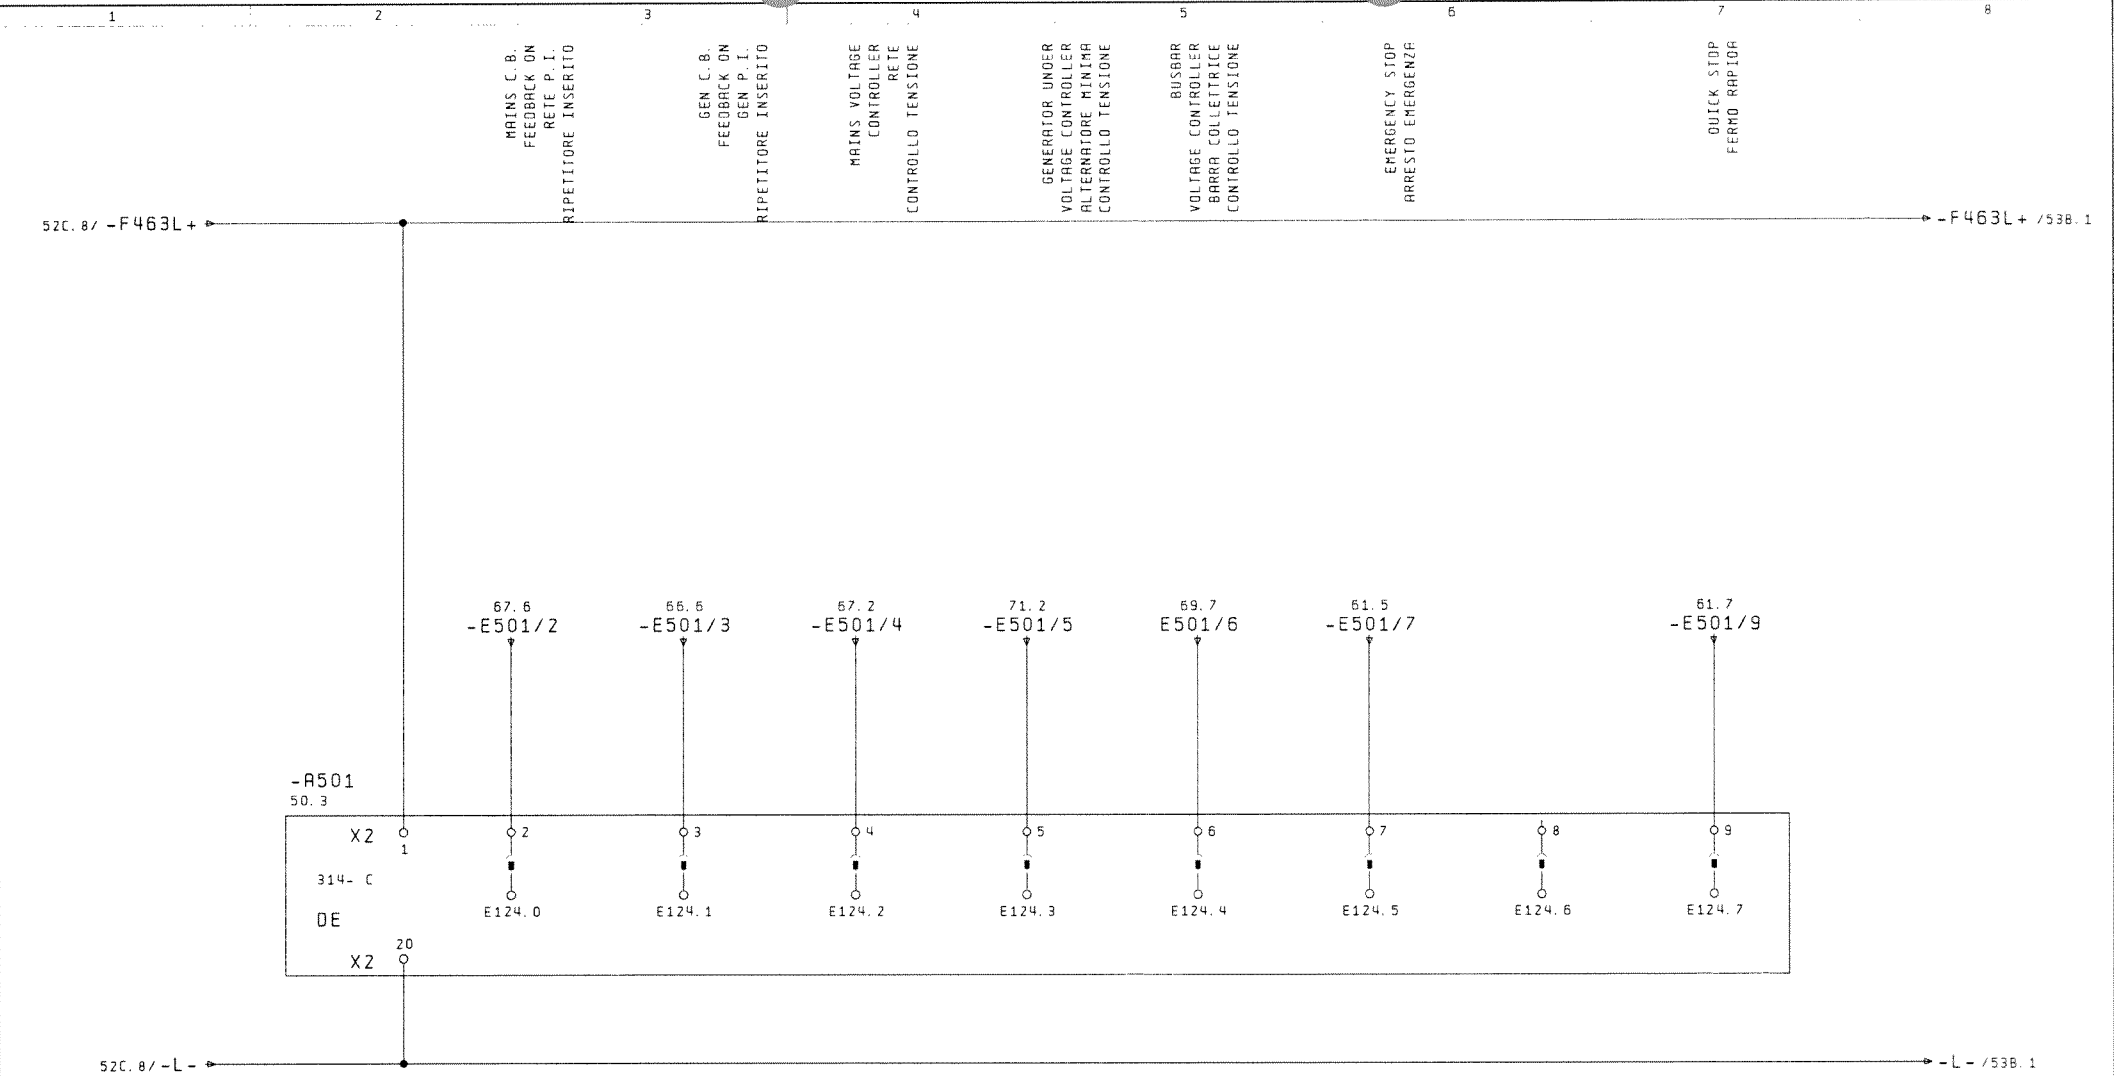

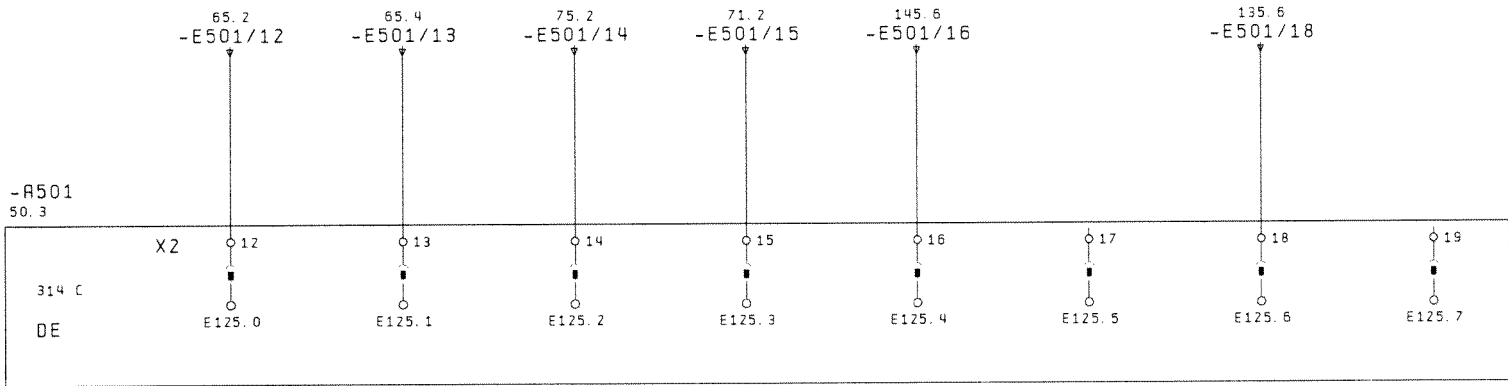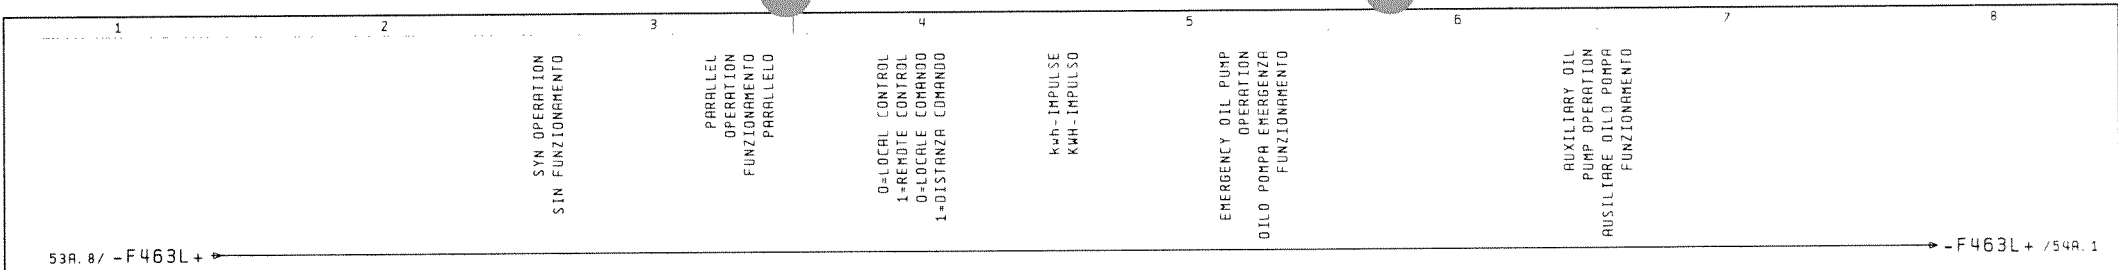


53A. 8/ -L - → -L - /54A. 1

53A

54A


			date	30.08.07	DRESSER-RAND NADROWSKI 21124				DIGITAL INPUTS	14240/067	=TU	
			drawn	KOL / SEL	EUROPOWER, ITALIEN				OIGITALE INGRESSI		+TU	
			check.						MULTIFUNKTIONALE ENERGIE SYSTEME			
modific.	date	name	stand.		origin.	sub. f.	sub.			TUNPM-10626-L300F	pg. 53B	
											508 pg.	

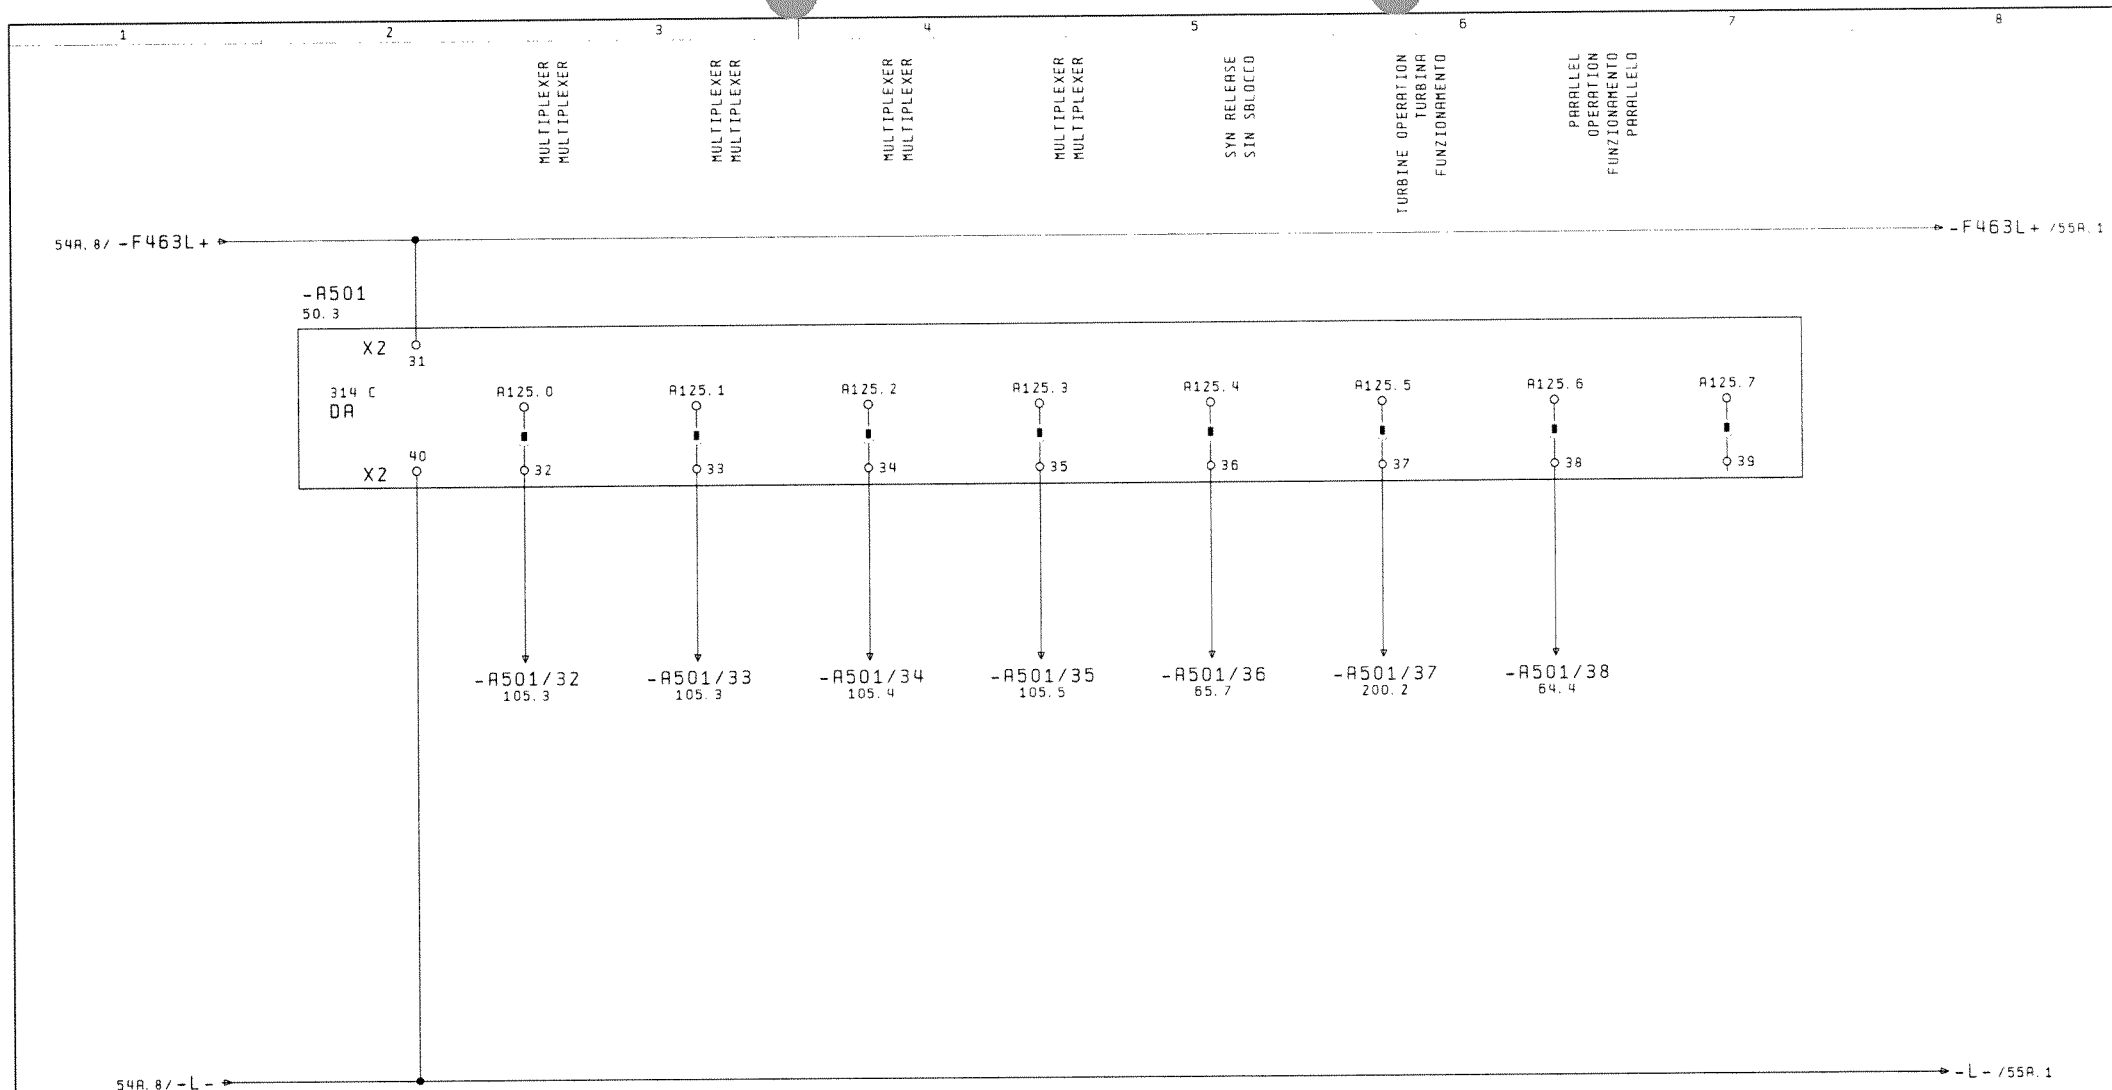


54A

55A

			date	30.08.07	DRESSER-RAND NADROWSKI 21124 EUROPOWER, ITALIEN		DIGITAL OUTPUTS DIGITAL USCITE		14240/067		=TU	
			drawn	KOL / SEL							+TU	
			check		MULTIFUNKTIONALE ENERGIE SYSTEME				TUNPM-10626-L300F		pg. 548	
modific.	date	name	stand.								508 pg.	
					origin.	sub. f.	sub.					

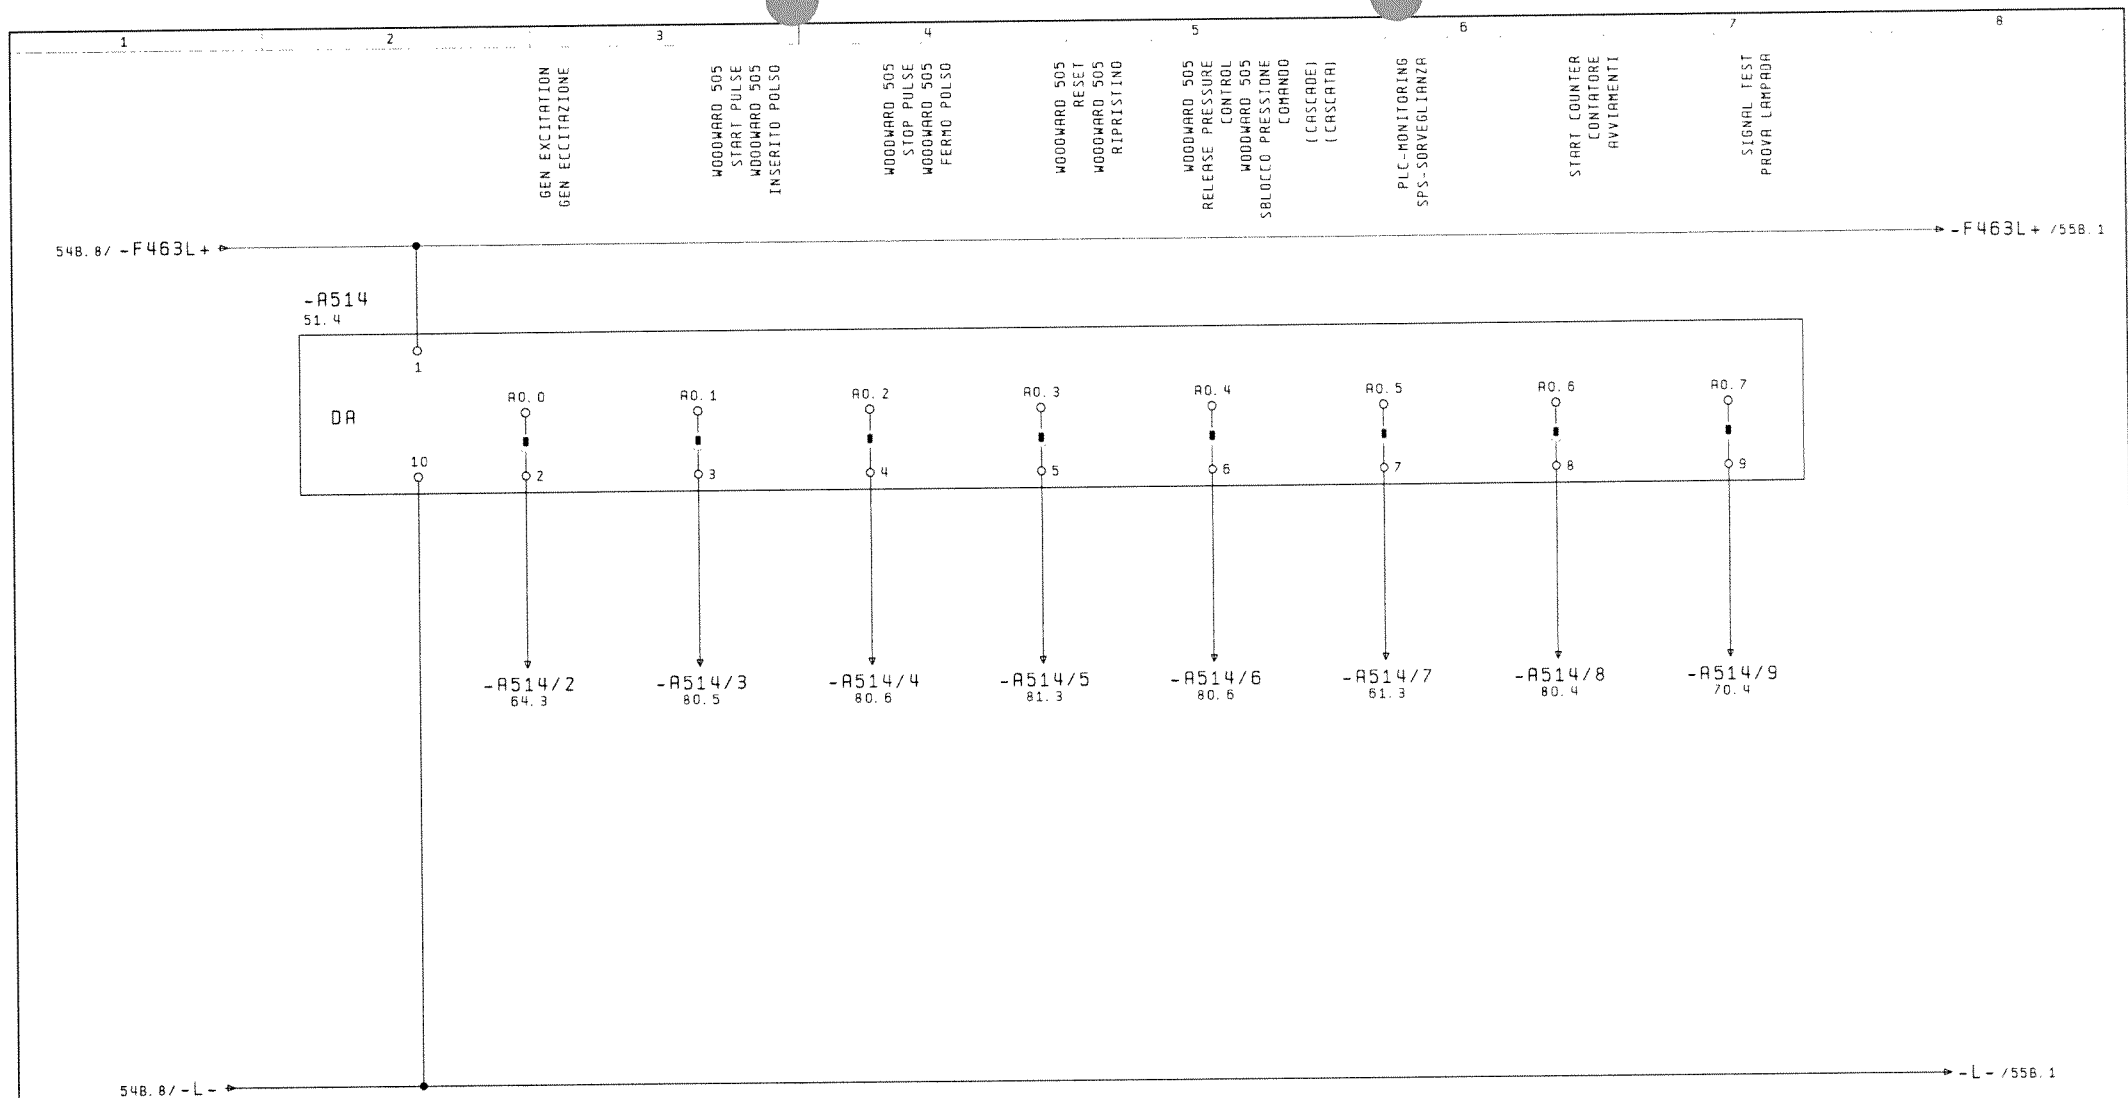


548											
			date	23.10.07	DRESSER-RAND NADROWSKI 21124		 MULTIFUNKTIONELLE ENERGIE SYSTEME	DIGITAL OUTPUTS		14240/067	+TU
			drawn	KOL / SEL	EUROPOWER, ITALIEN			DIGITAL USCITE			+TU
			check.								
modific.	date	name	stand.		origin.	sub. f.	sub.			TUNPM-10626-L300F	pg. 55A
											508 pg.

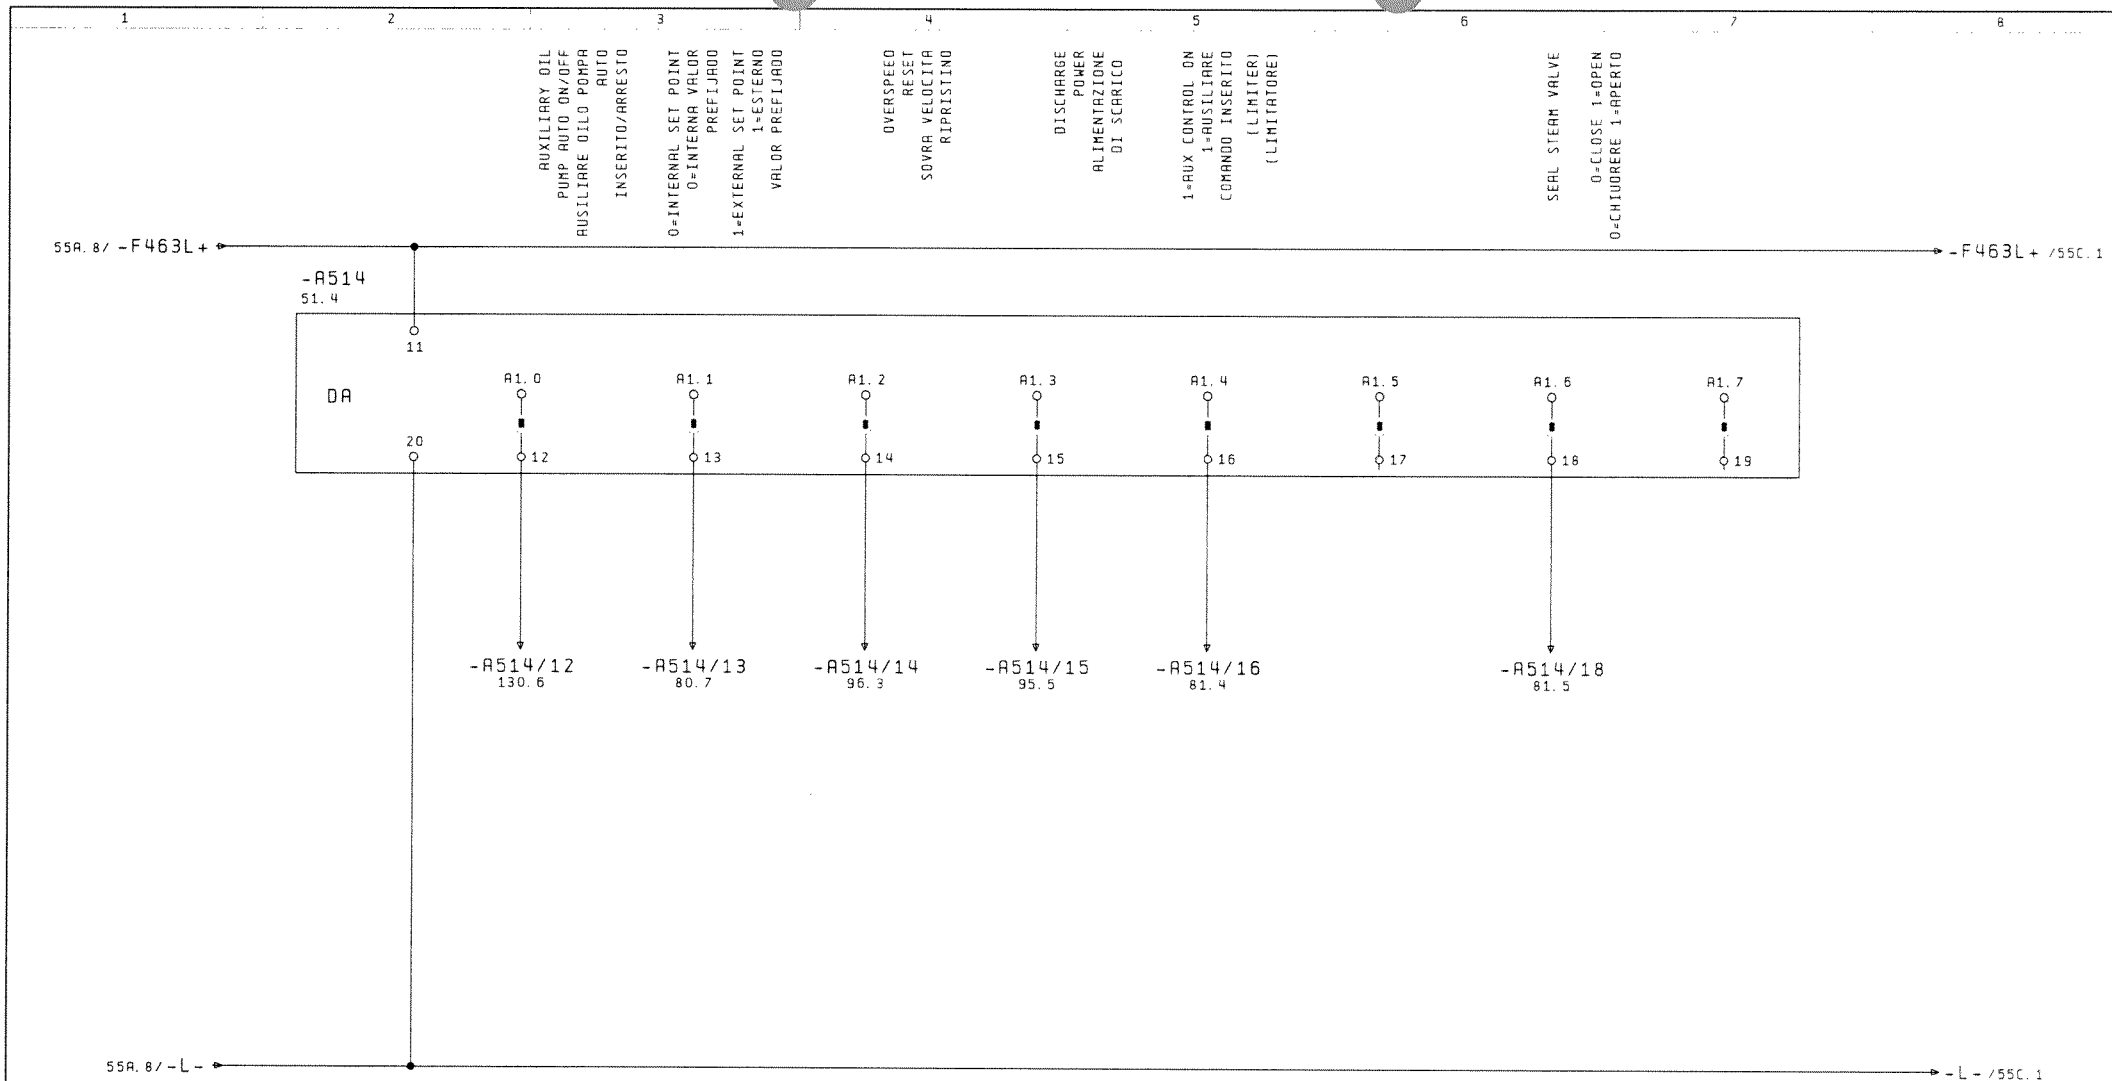


55A

55C

date	30.08.07	DRESSER-RAND NADROWSKI 21124		DIGITAL OUTPUTS		14240/067	=TU
drawn	KOL / SEL	EUROPOWER, ITALIEN		DIGITAL USCITE			+TU
check							
modific.	date	name	stand.	origin.	sub. f.	sub.	pg. 558
						TUNPM-10626-L300F	508 pg.

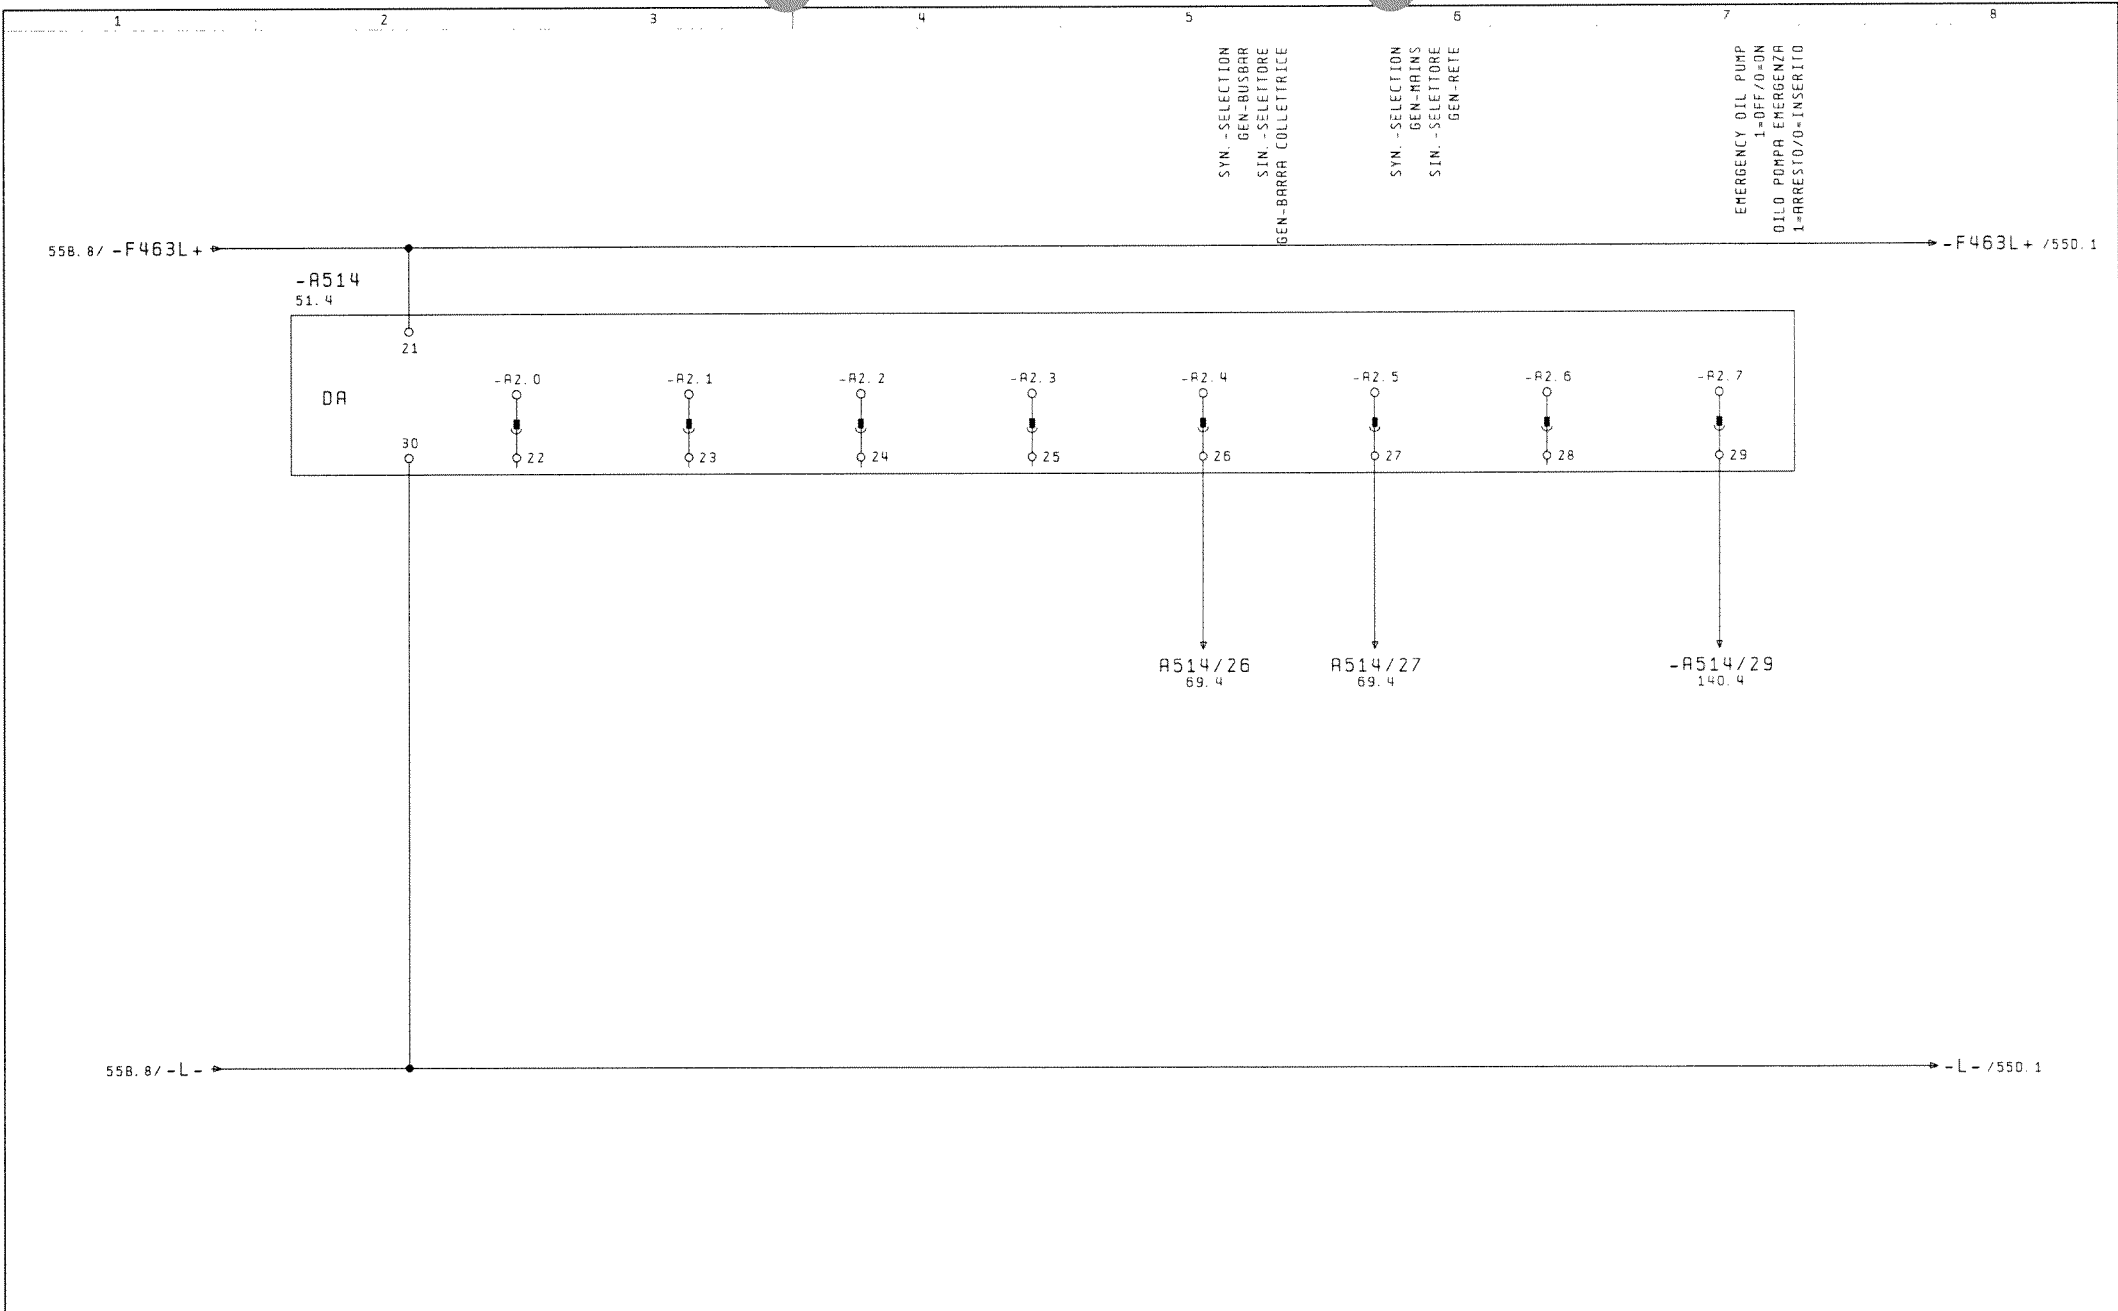


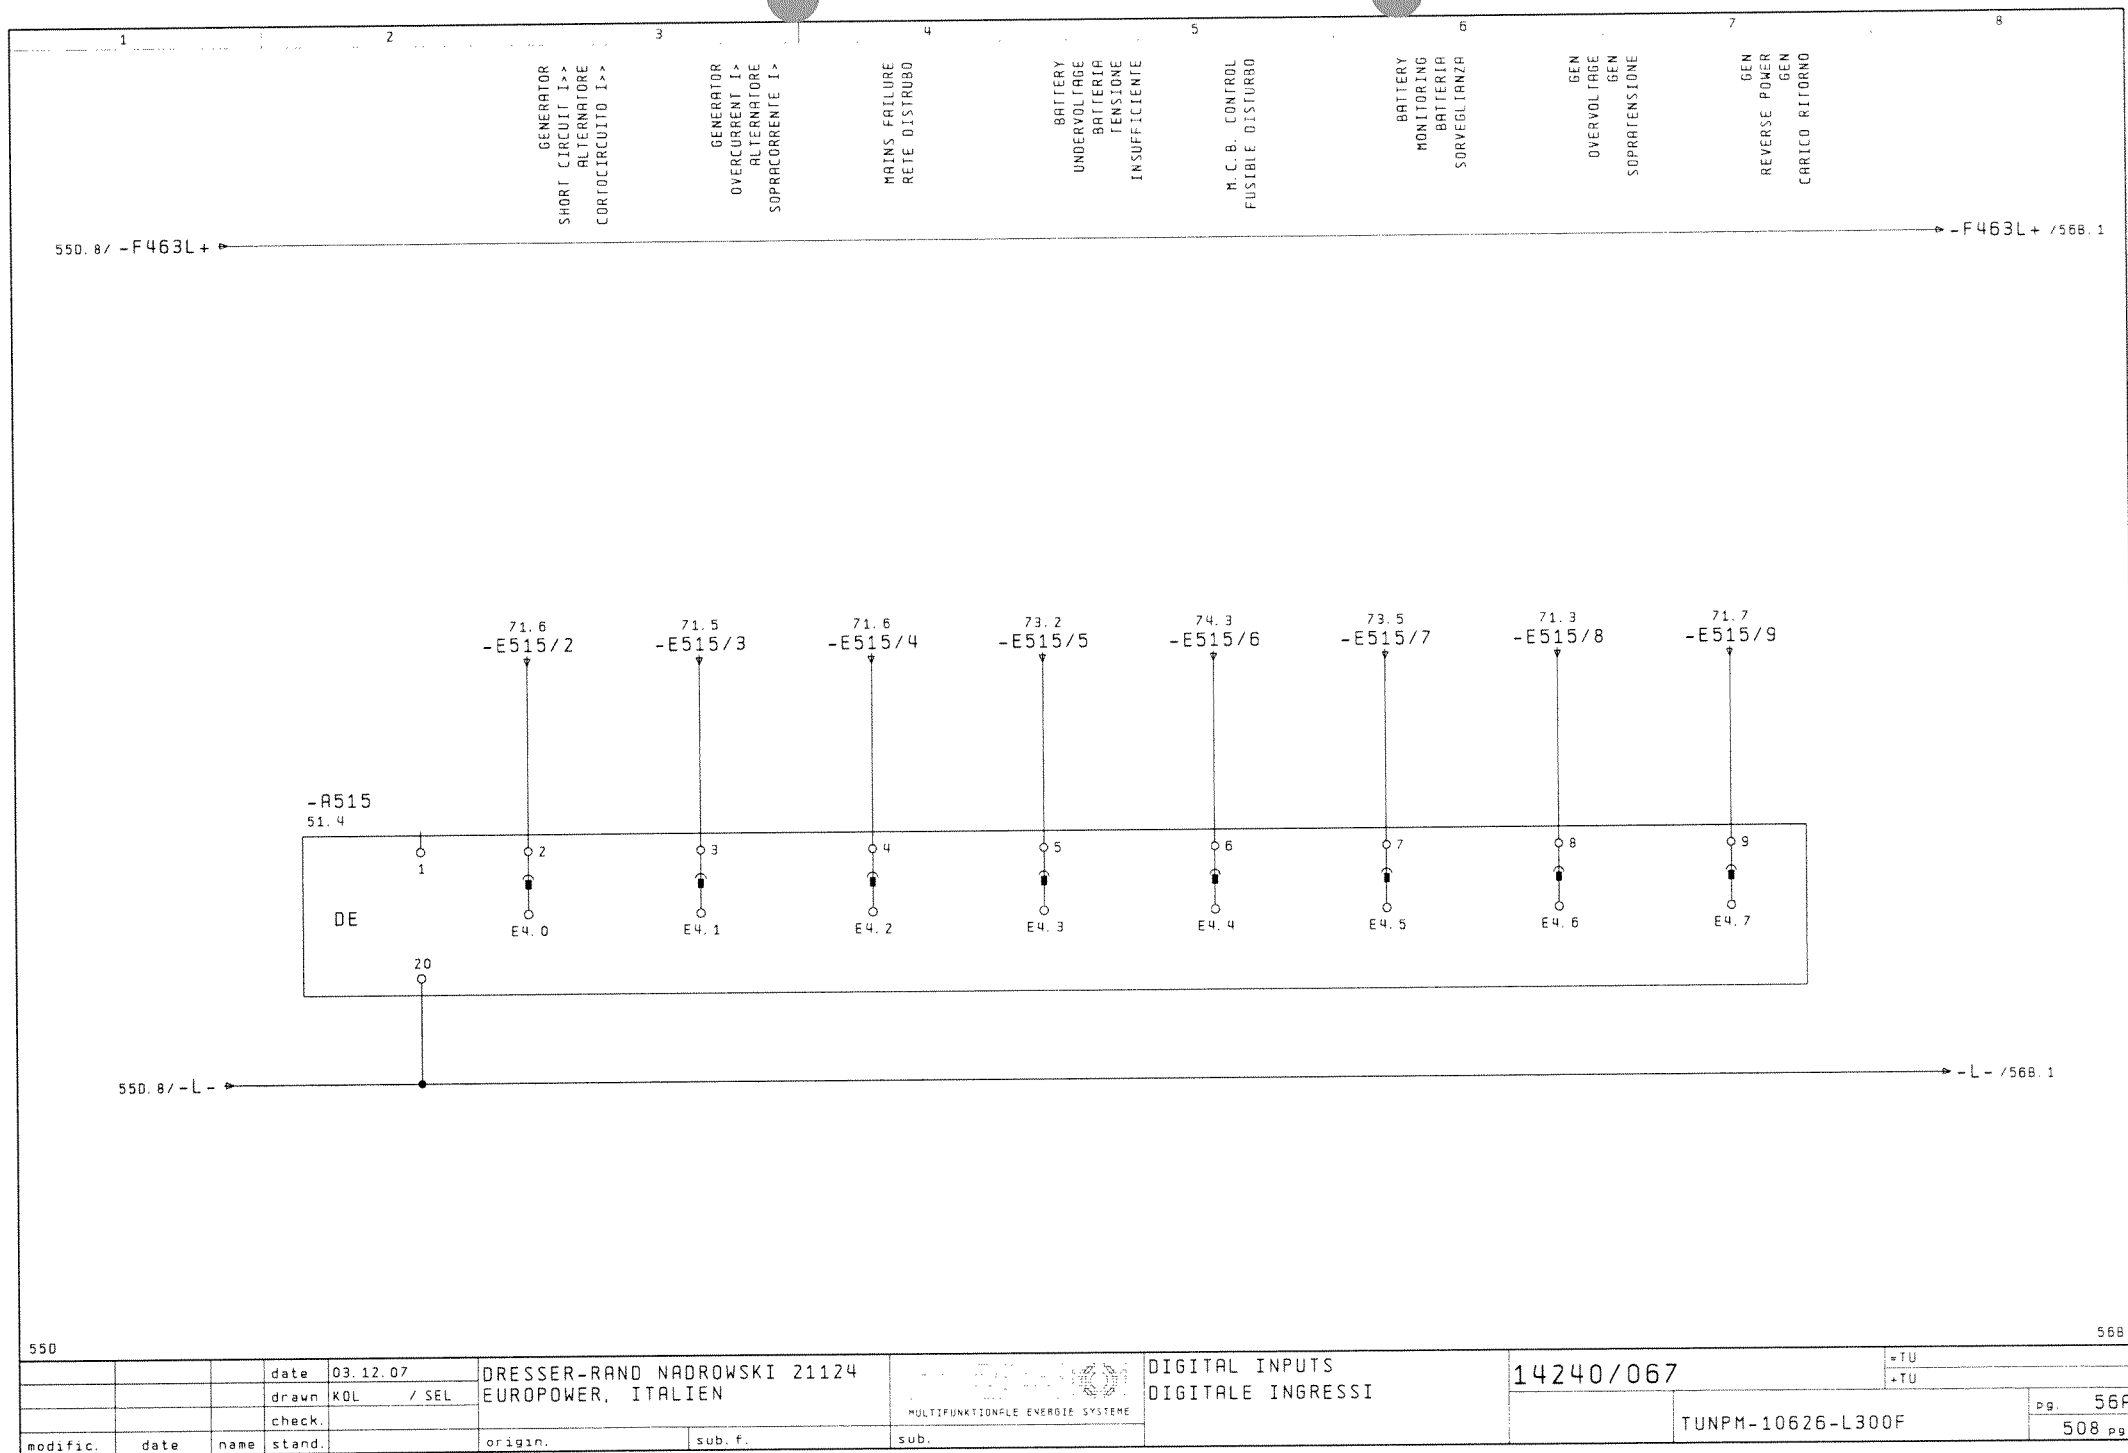



550

568

date		03.12.07	DRESSER-RAND NADROWSKI 21124		DIGITAL INPUTS		14240/067		=TU	
drawn		KOL	EUROPOWER, ITALIEN		DIGITALE INGRESSI				=TU	
check.										
modific.		date	name	stand.	origin.	sub. f.	sub.	TUNPM-10626-L300F		pg. 56A
										508 pg.



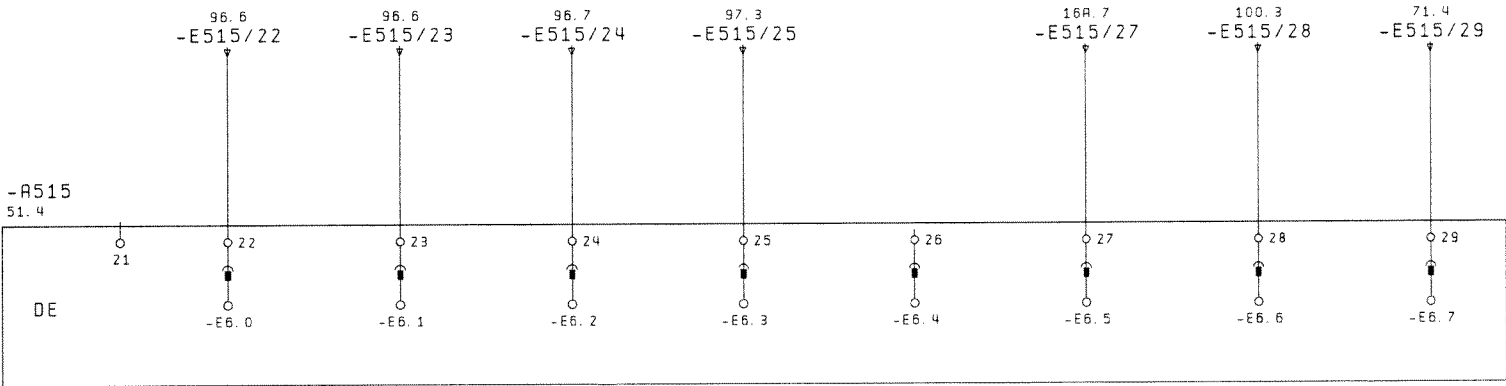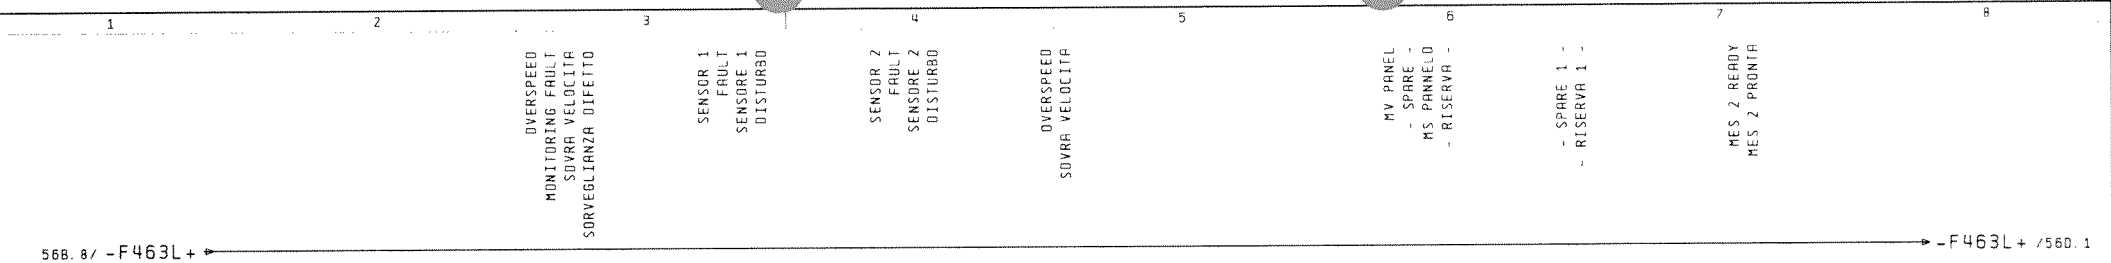

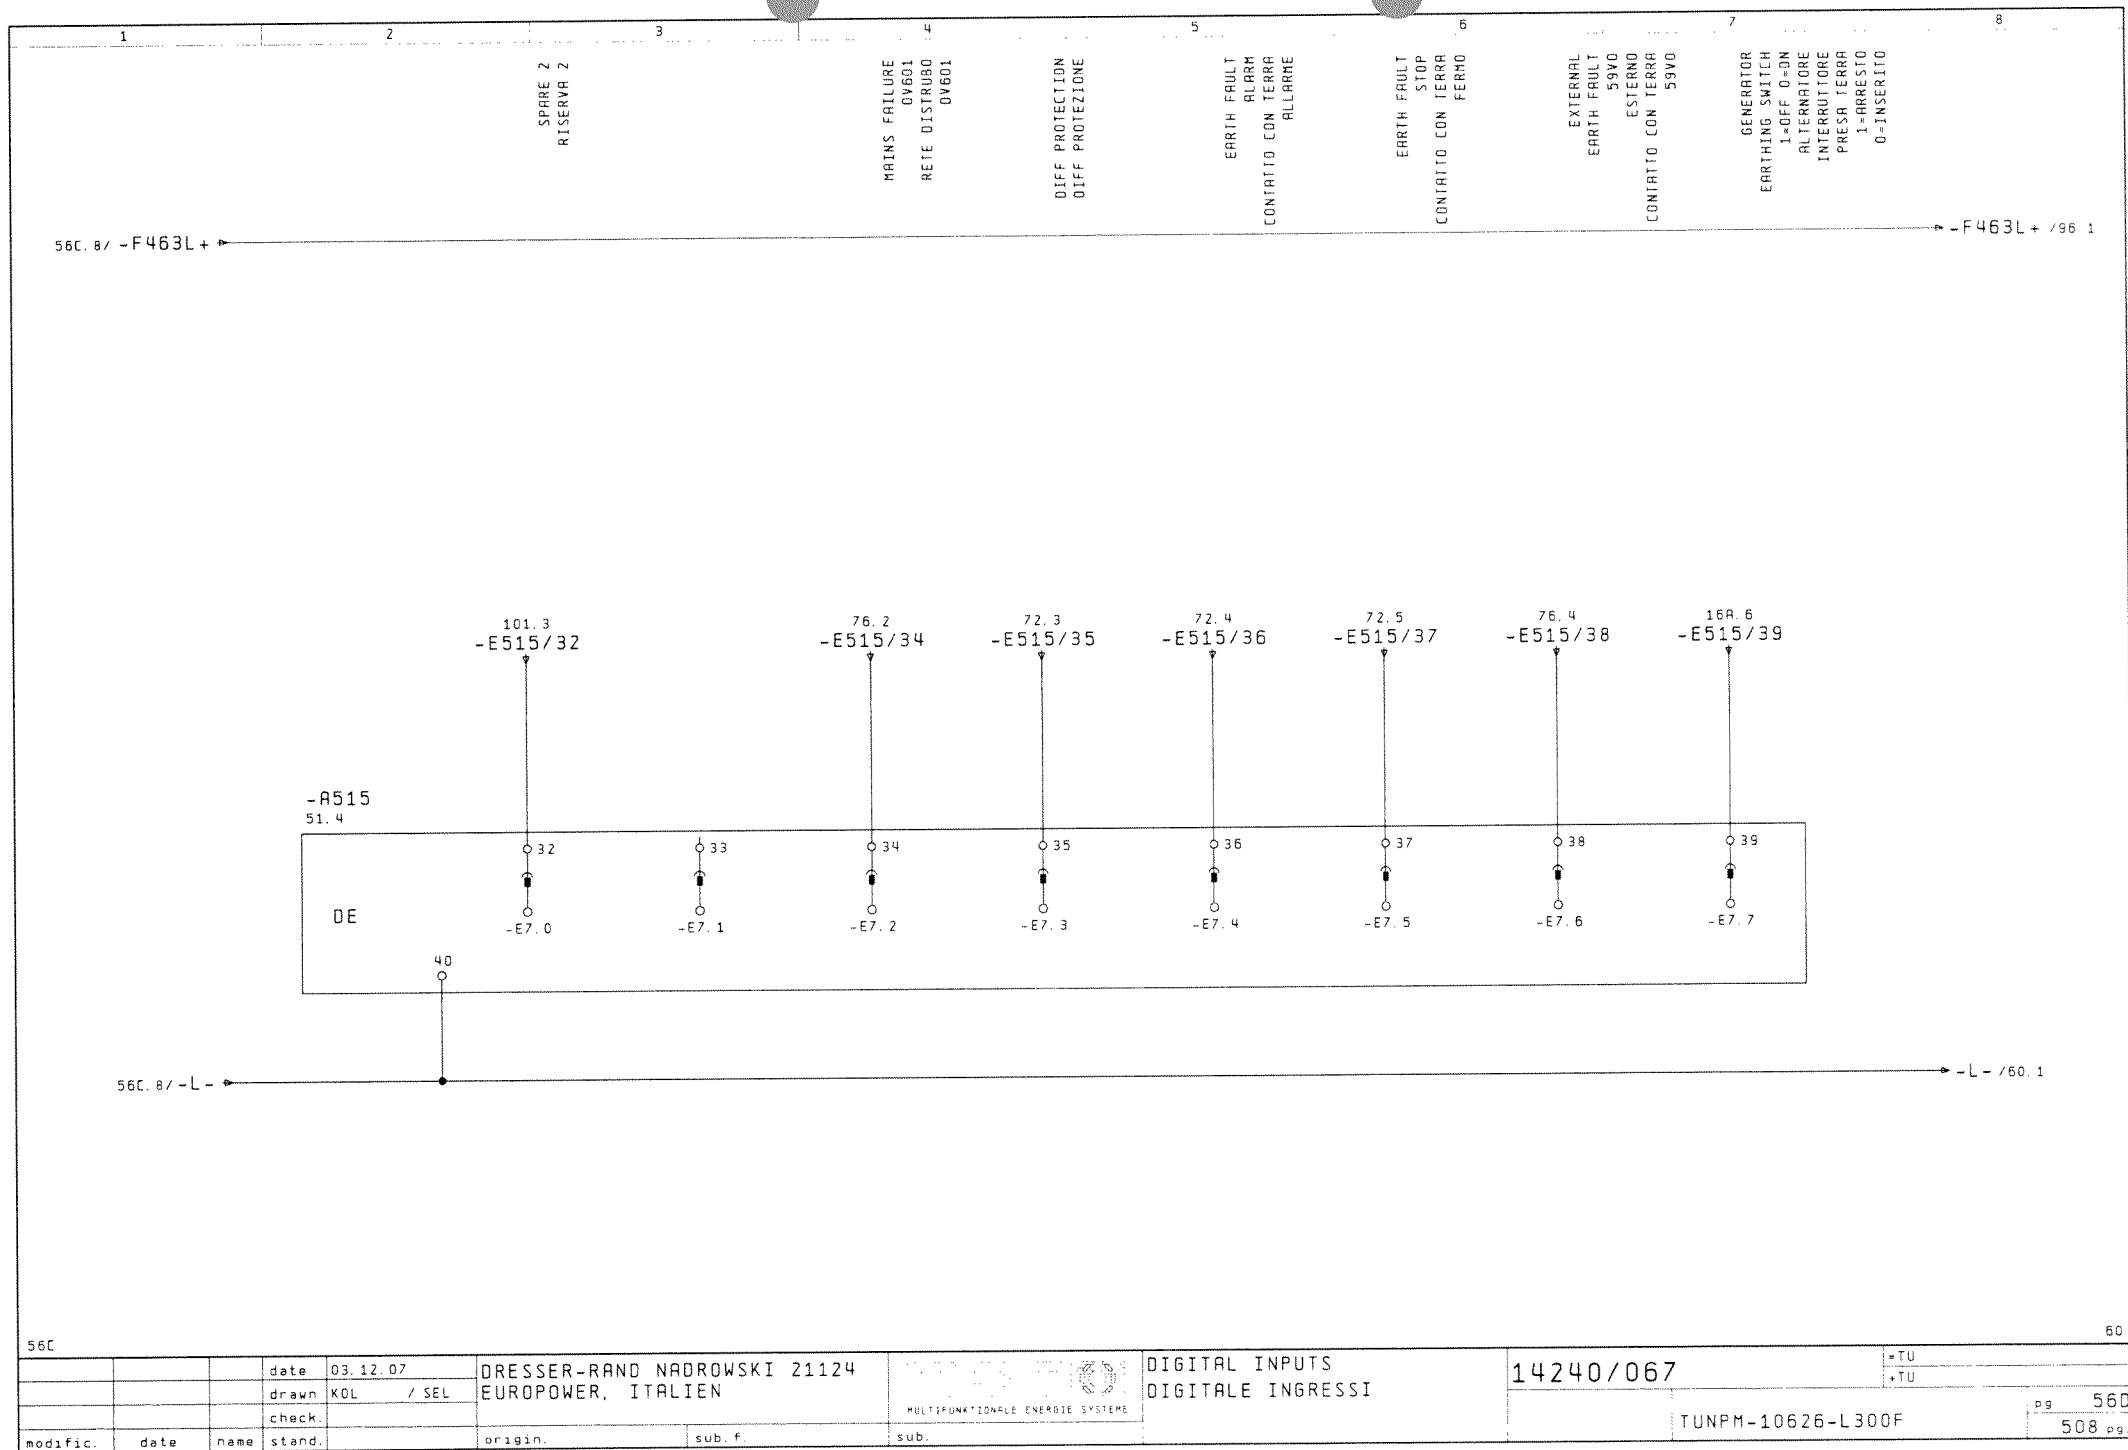


56C

60

date 03.12.07
drawn KOL / SEL
check.

DRESSER-RAND NADROWSKI 21124
EUROPOWER, ITALIEN

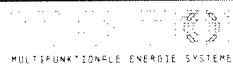

DIGITAL INPUTS
DIGITALE INGRESSI

14240/067

*TU
*TU

TUNPM-10626-L300F

pg 560


508 pg

modific. date name stand.

origin.


sub. f.

sub.

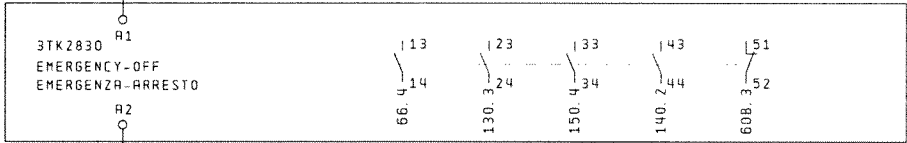

			date	30.08.07	DRESSER-RAND NADROWSKI 21124 EUROPOWER, ITALIEN				SAFETY LOOP EMERGENCY OFF		14240/067		+TU	
			drawn	KOL / SEL					CATENA SICUREZZA EMERGENZA				+TU	
			check.						MULTIFUNKTIONALE ENERGIE SYSTEME		ARRESTO			
modific.	date	name	stand.		origin.	sub. f.	sub.	TUNPM-10626-L300F				pg. 60	508 pag	

CONTROL SYNCHRONIZING
COMANDO SINCRONISMO

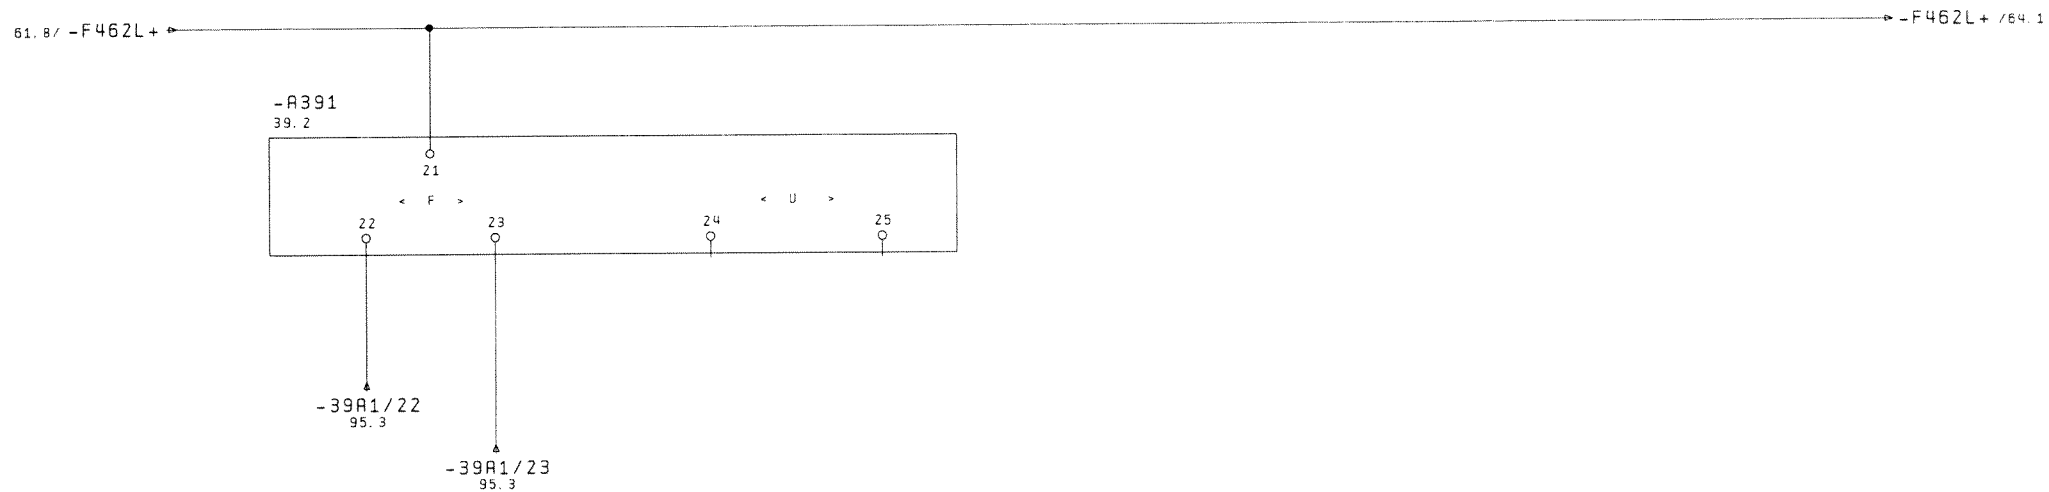


61

64

61												
			date	30.08.07	DRESSER-RAND NADROWSKI 21124			 CONTROL SYNCHRONIZING COMANDO SINCRONISMO	14240/067		=TU	
			drawn	KOL / SEL	EUROPOWER, ITALIEN						+TU	
			check.									
modific.	date	name	stand.		origin.	sub. f.	sub.			TUNPM-10626-L300F		pg. 63
											508 pg.	

GEN EXCITATION PARALLEL OPERATION
 GEN ECCITAZIONE FUNZIONAMENTO PARALLELO


63.8/ -F462L+ → -F462L+ /65.1

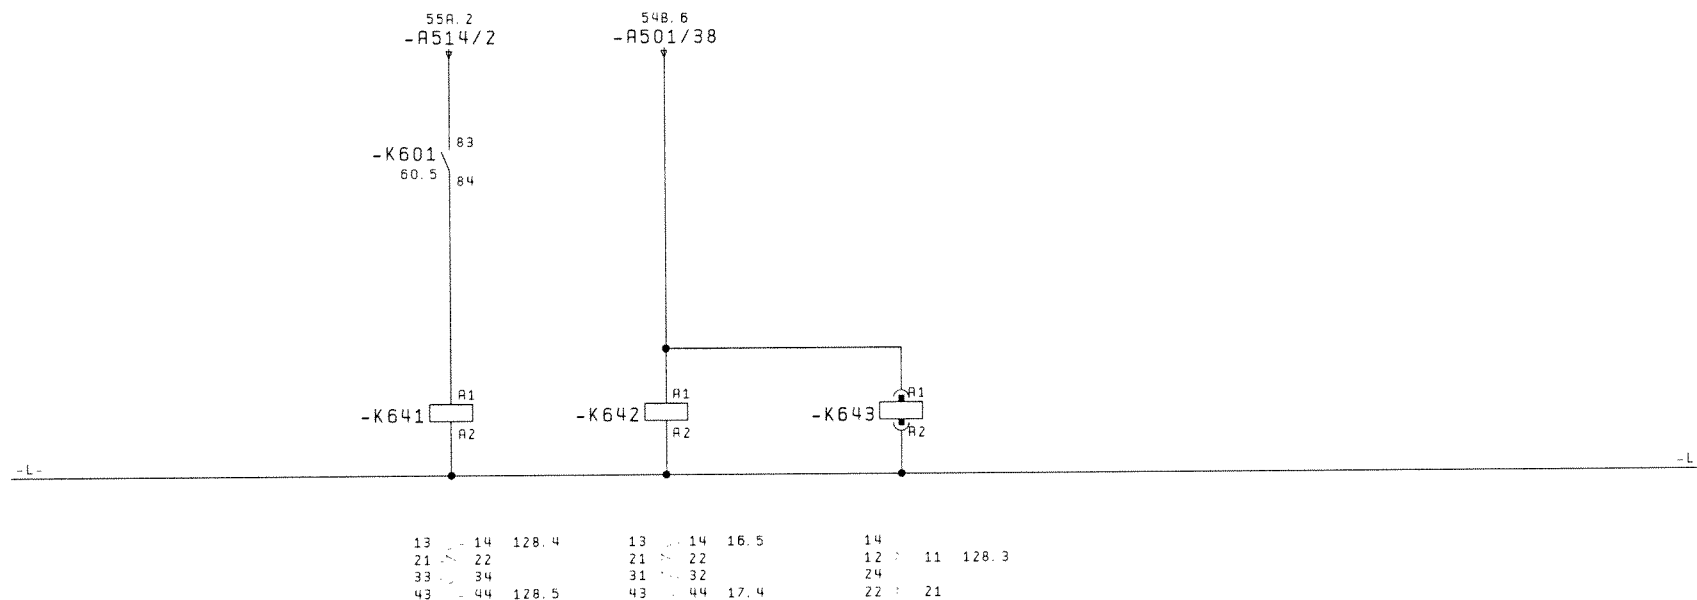

63

65

63																
			date	05.12.07	DRESSER-RAND NADROWSKI 21124			 MULTIFUNKTIONALE ENERGIE SYSTEME	CONTROL COMANDO		14240/067				=TU	
			drawn	KOL / SEP	EUROPOWER, ITALIEN						+TU					
			check.													
modific.		date	name	stand.	origin.		sub. f.				sub.			TUNPM-10626-L300F		pg. 64
														508 pg.		

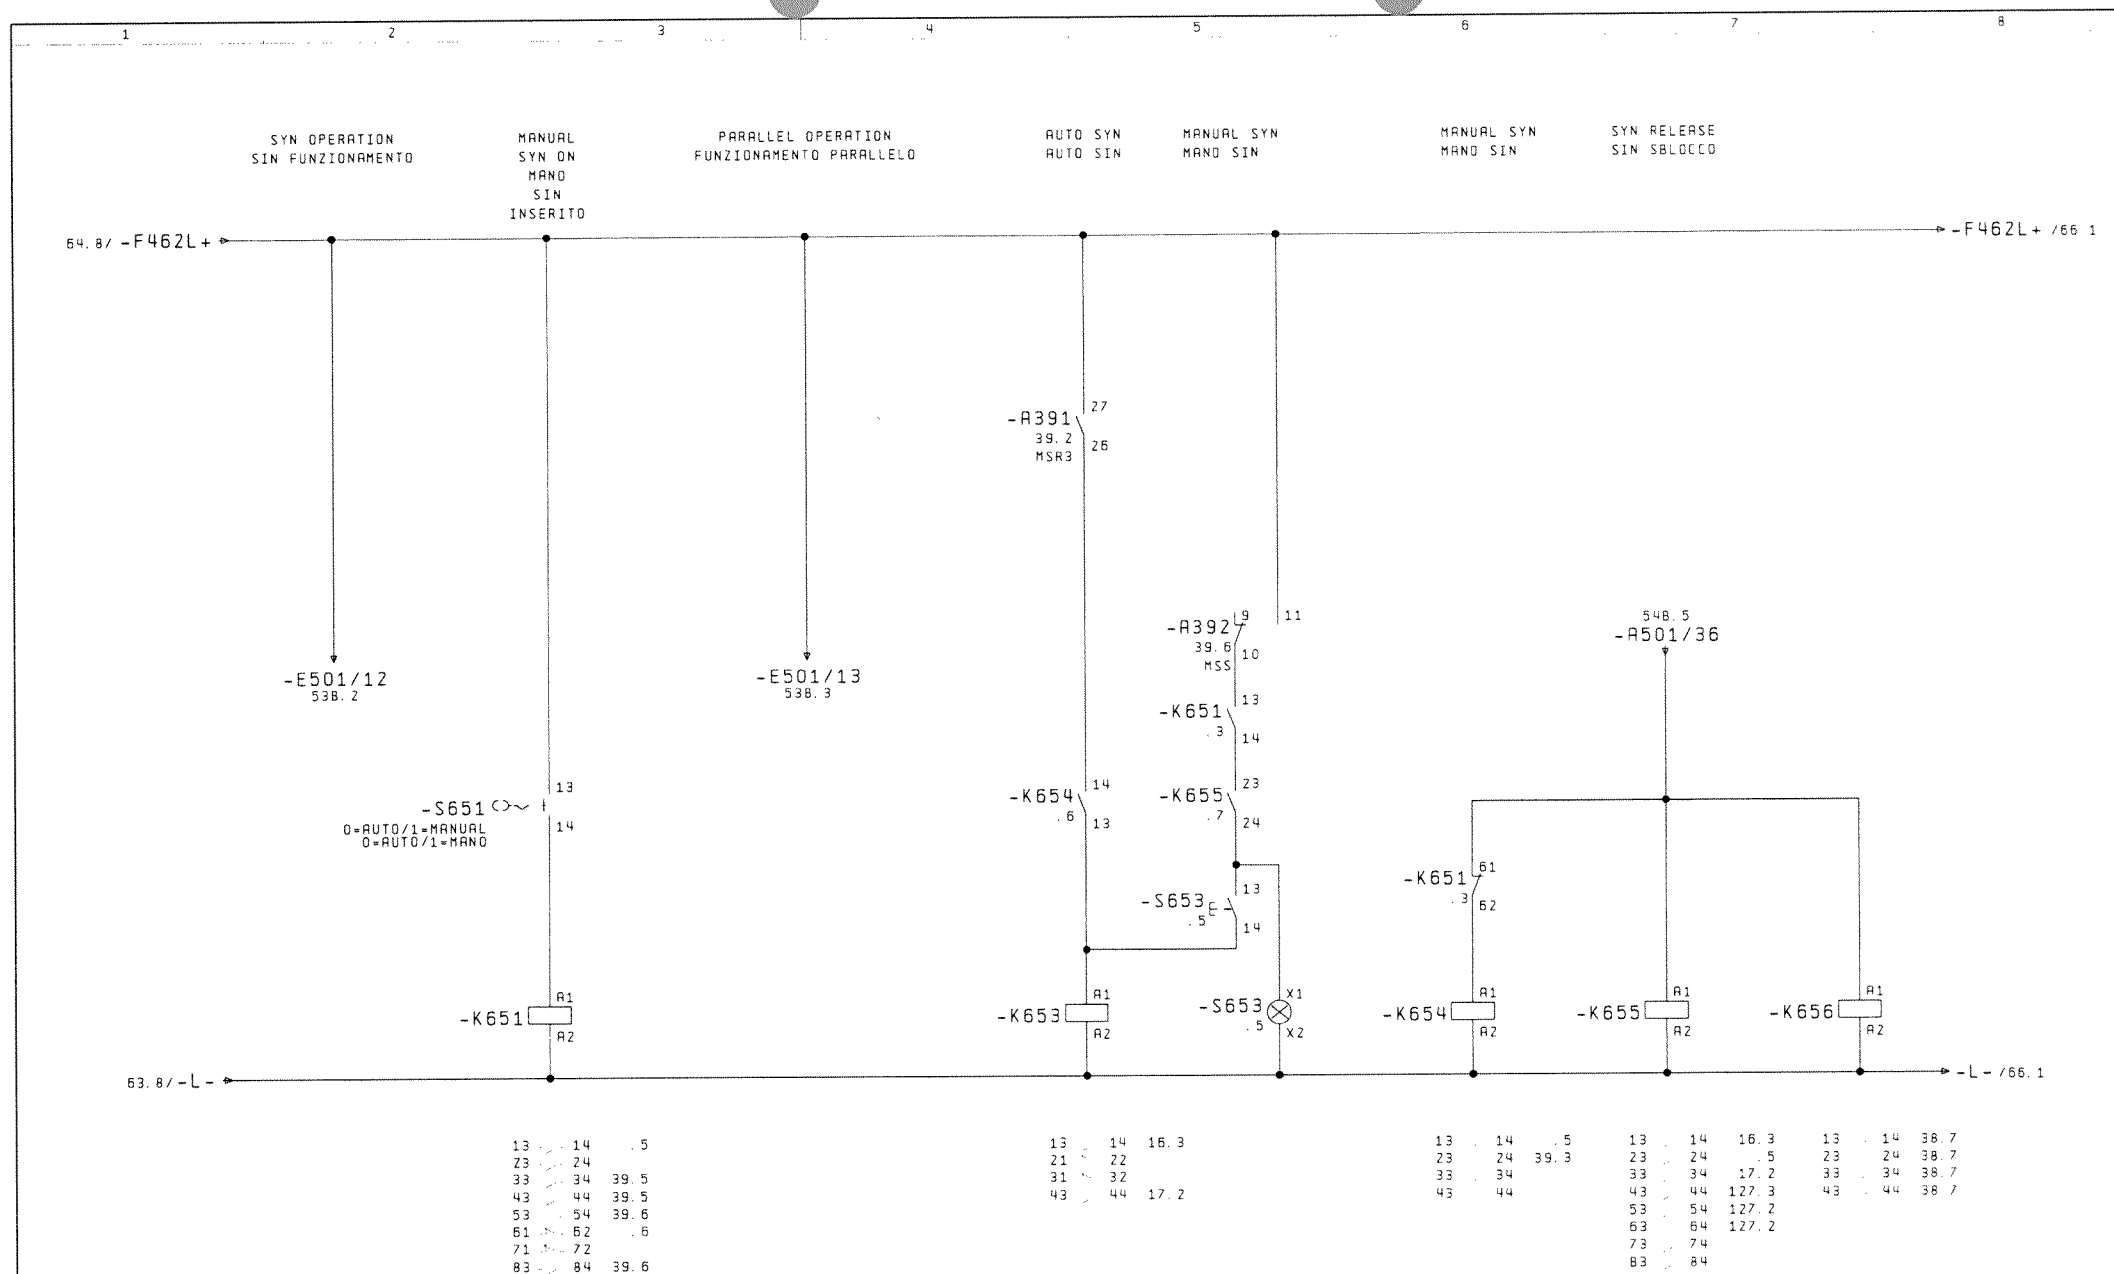


64


65

			date	05.12.07	DRESSER-RAND NADROWSKI 21124			CONTROL		14240/067		=TU	
			drawn	KOL / SEL	EUROPOWER, ITALIEN			COMANDO				=TU	
			check.									pg. 65	
modific.	date	name	stand.		origin.	sub. f.	sub.			TUNPM-10626-L300F		508 pg.	




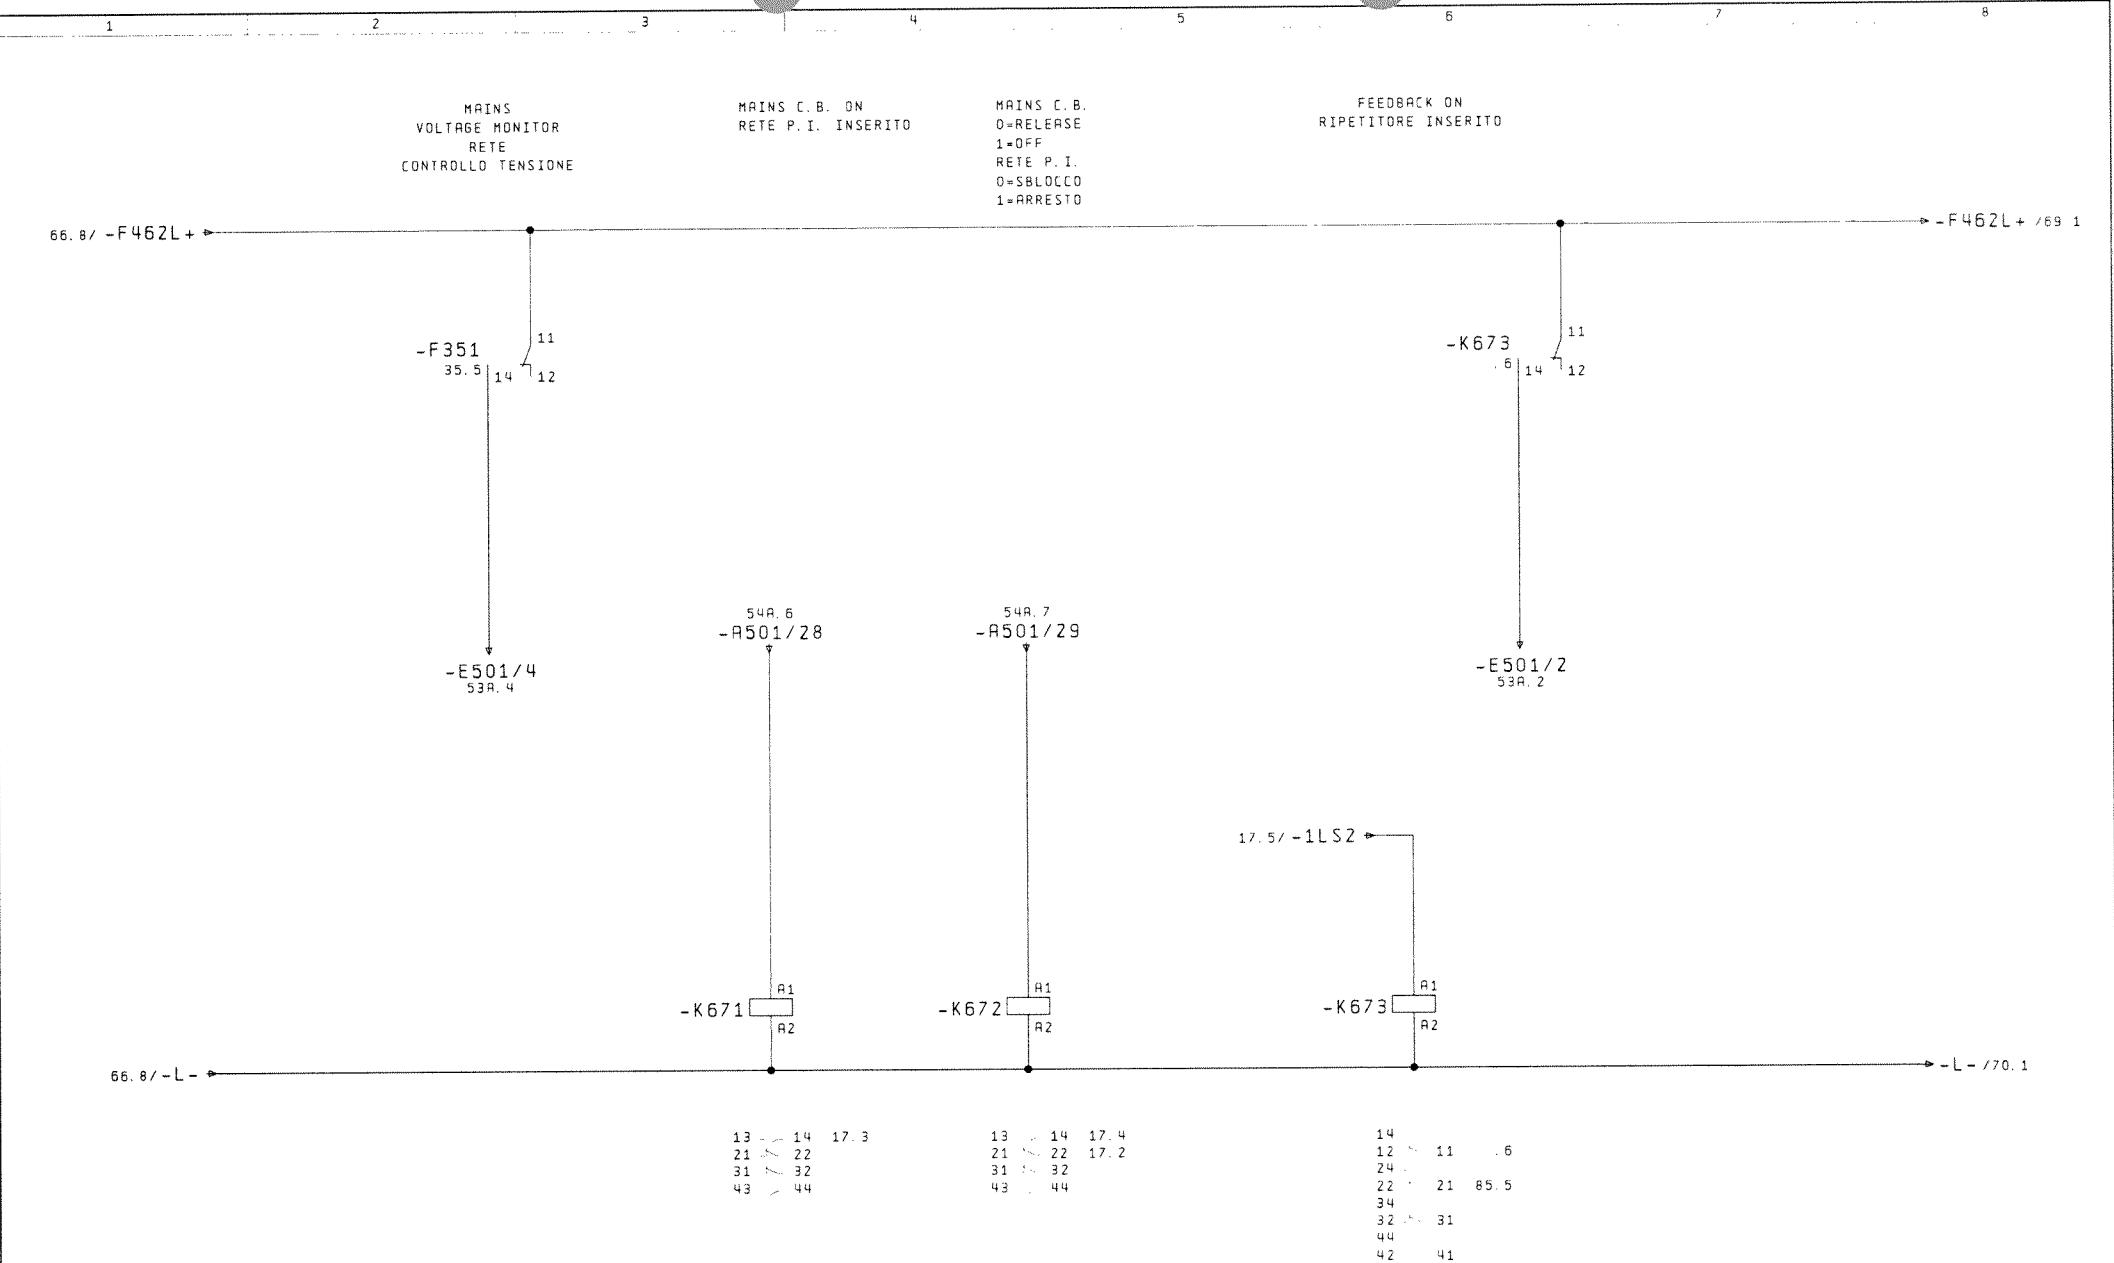


BUSBAR
VOLTAGE
BARRA COLLETTICE
TENSIONE

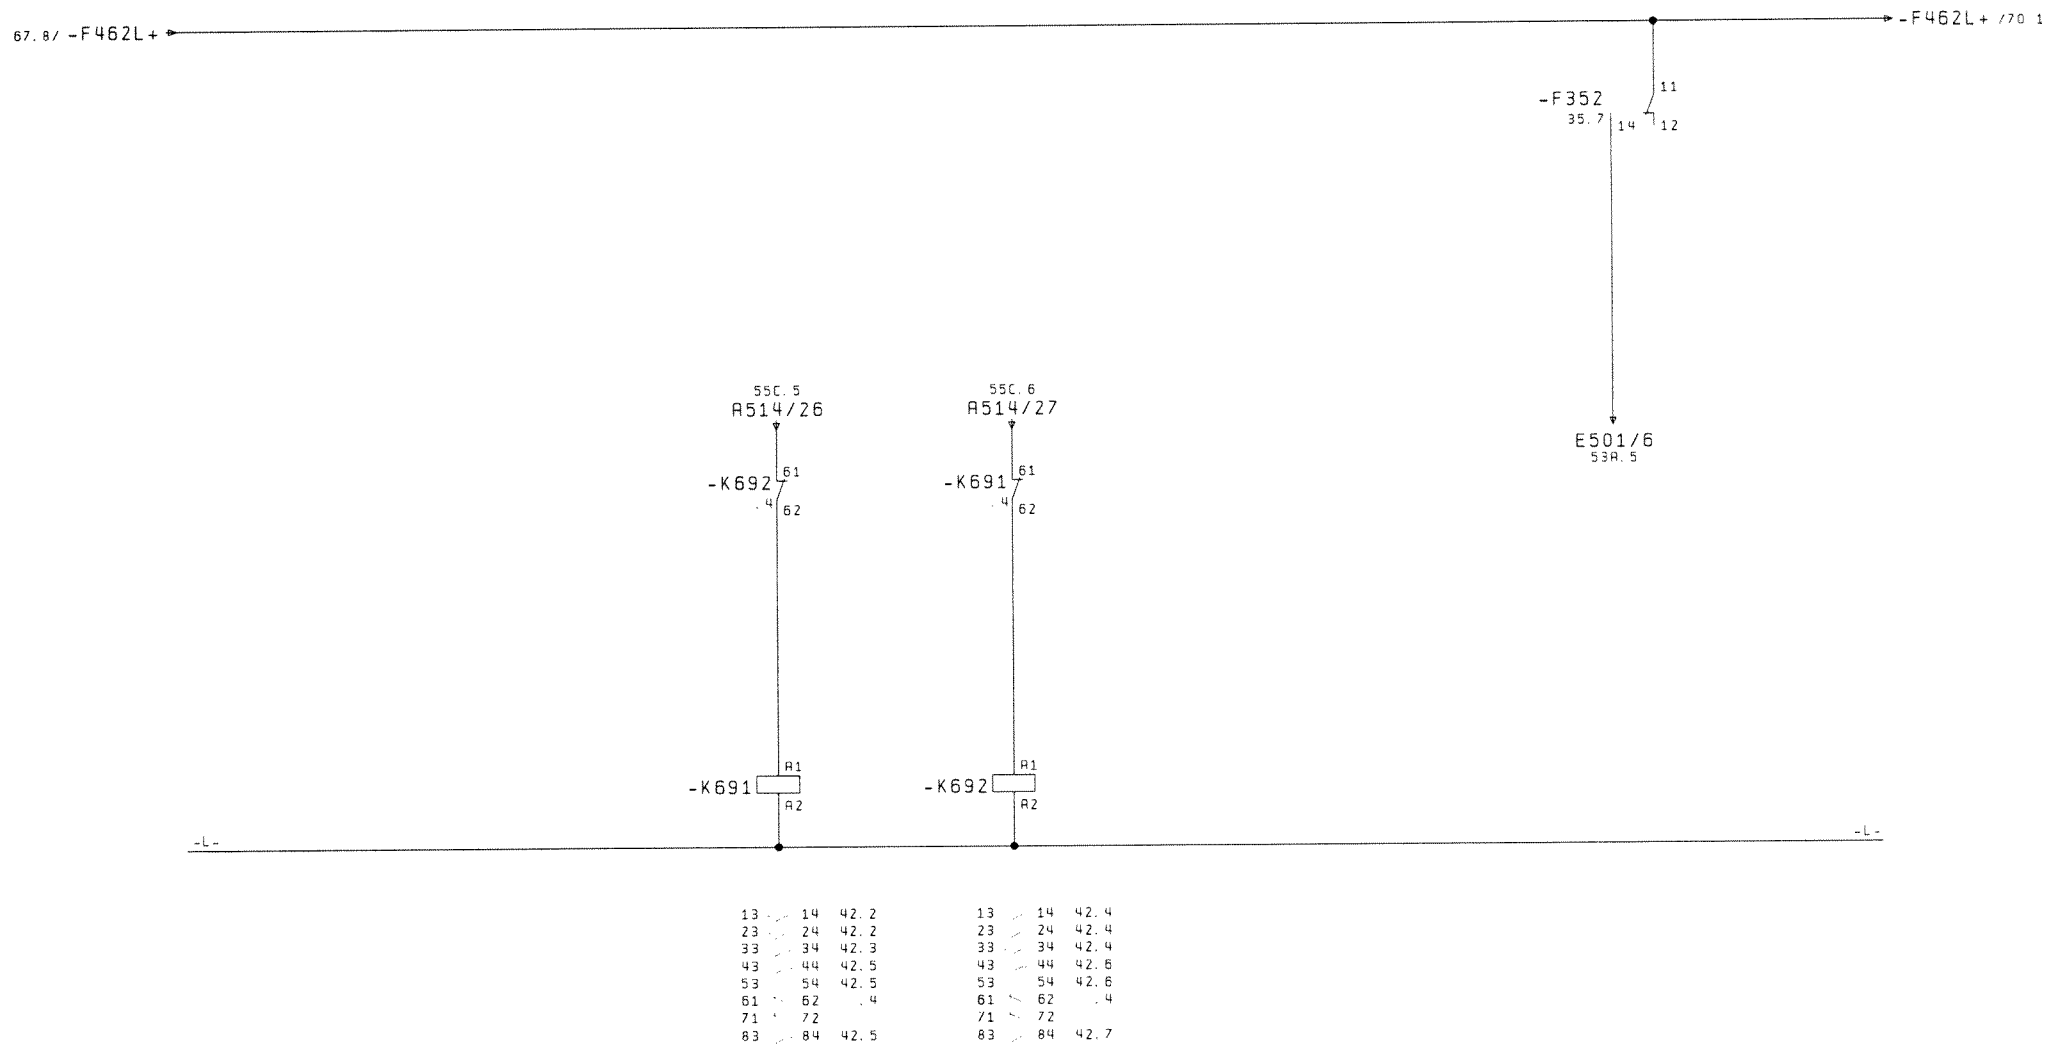


date		03.12.07		DRESSER-RAND NADROWSKI 21124		 SYN SELECTION SIN SELEZIONE		14240/067		*TU	
drawn		KOL / SEP		EUROPOWER, ITALIEN				MULTIFUNKTIONALE ENERGIE SYSTEME		*TU	
check.										pg. 69	
modific.		date		name		stand.		origin.		sub. f.	
								sub.		TUNPM-10626-L300F	
										508 pg.	

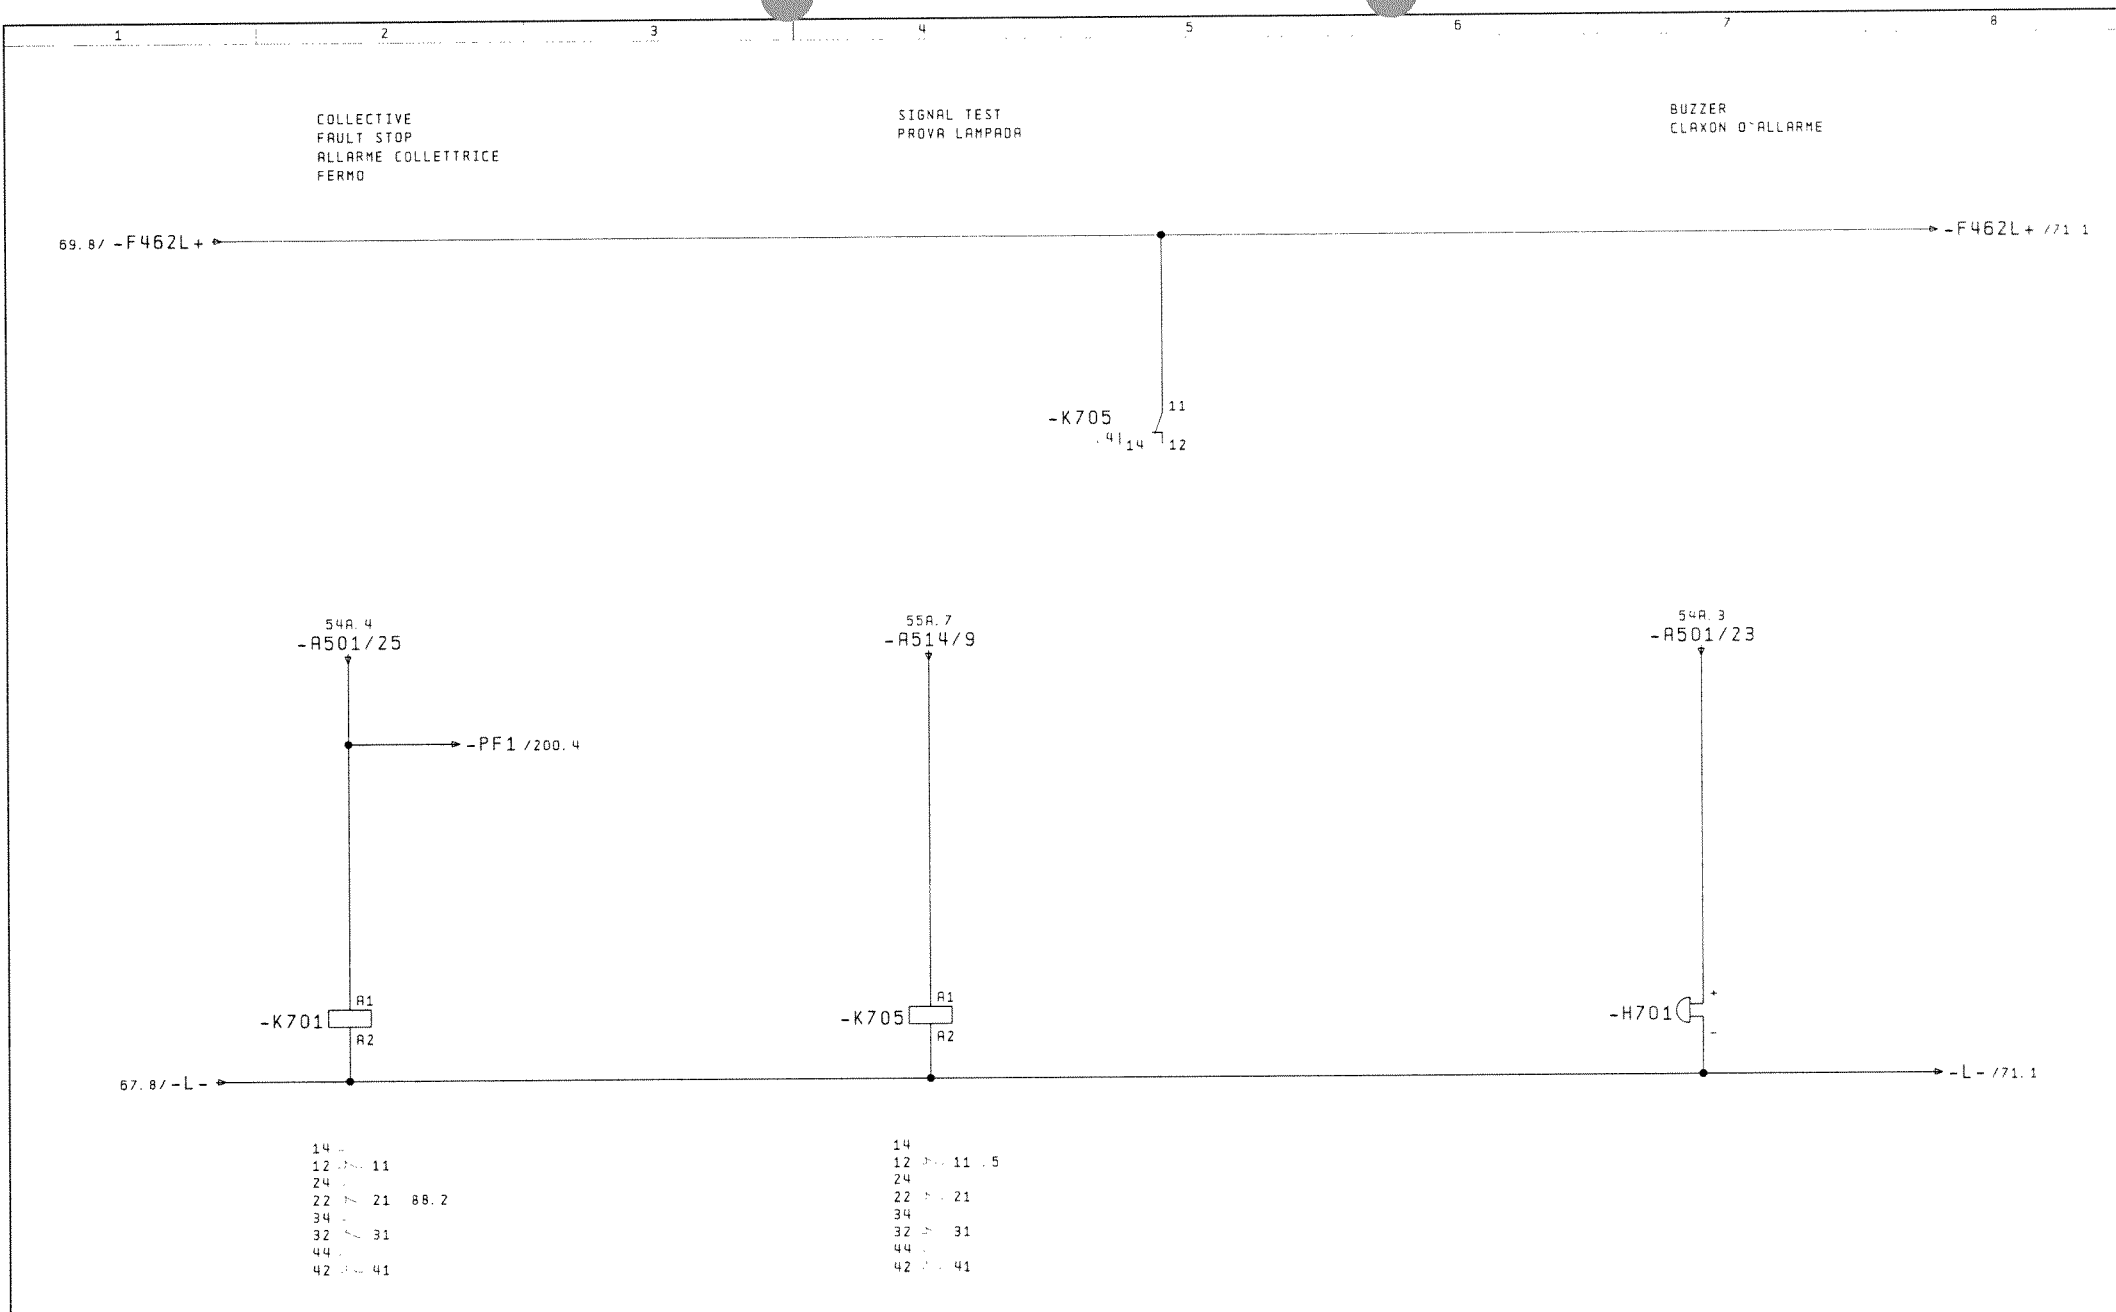

69										71									
			date	03.12.07	DRESSER-RAND NADROWSKI 21124				 MULTIFUNKTIONALE ENERGIE SYSTEME		CONTROL COMANDO		14240/067		=TU				
		drawn	KOL / SEL	EUROPOWER, ITALIEN				+TU											
		check.																	
modific.	date	name	stand.	origin.	sub. f.	sub.	TUNPM-10626-L300F												
														pg. 70					
														508 pg.					

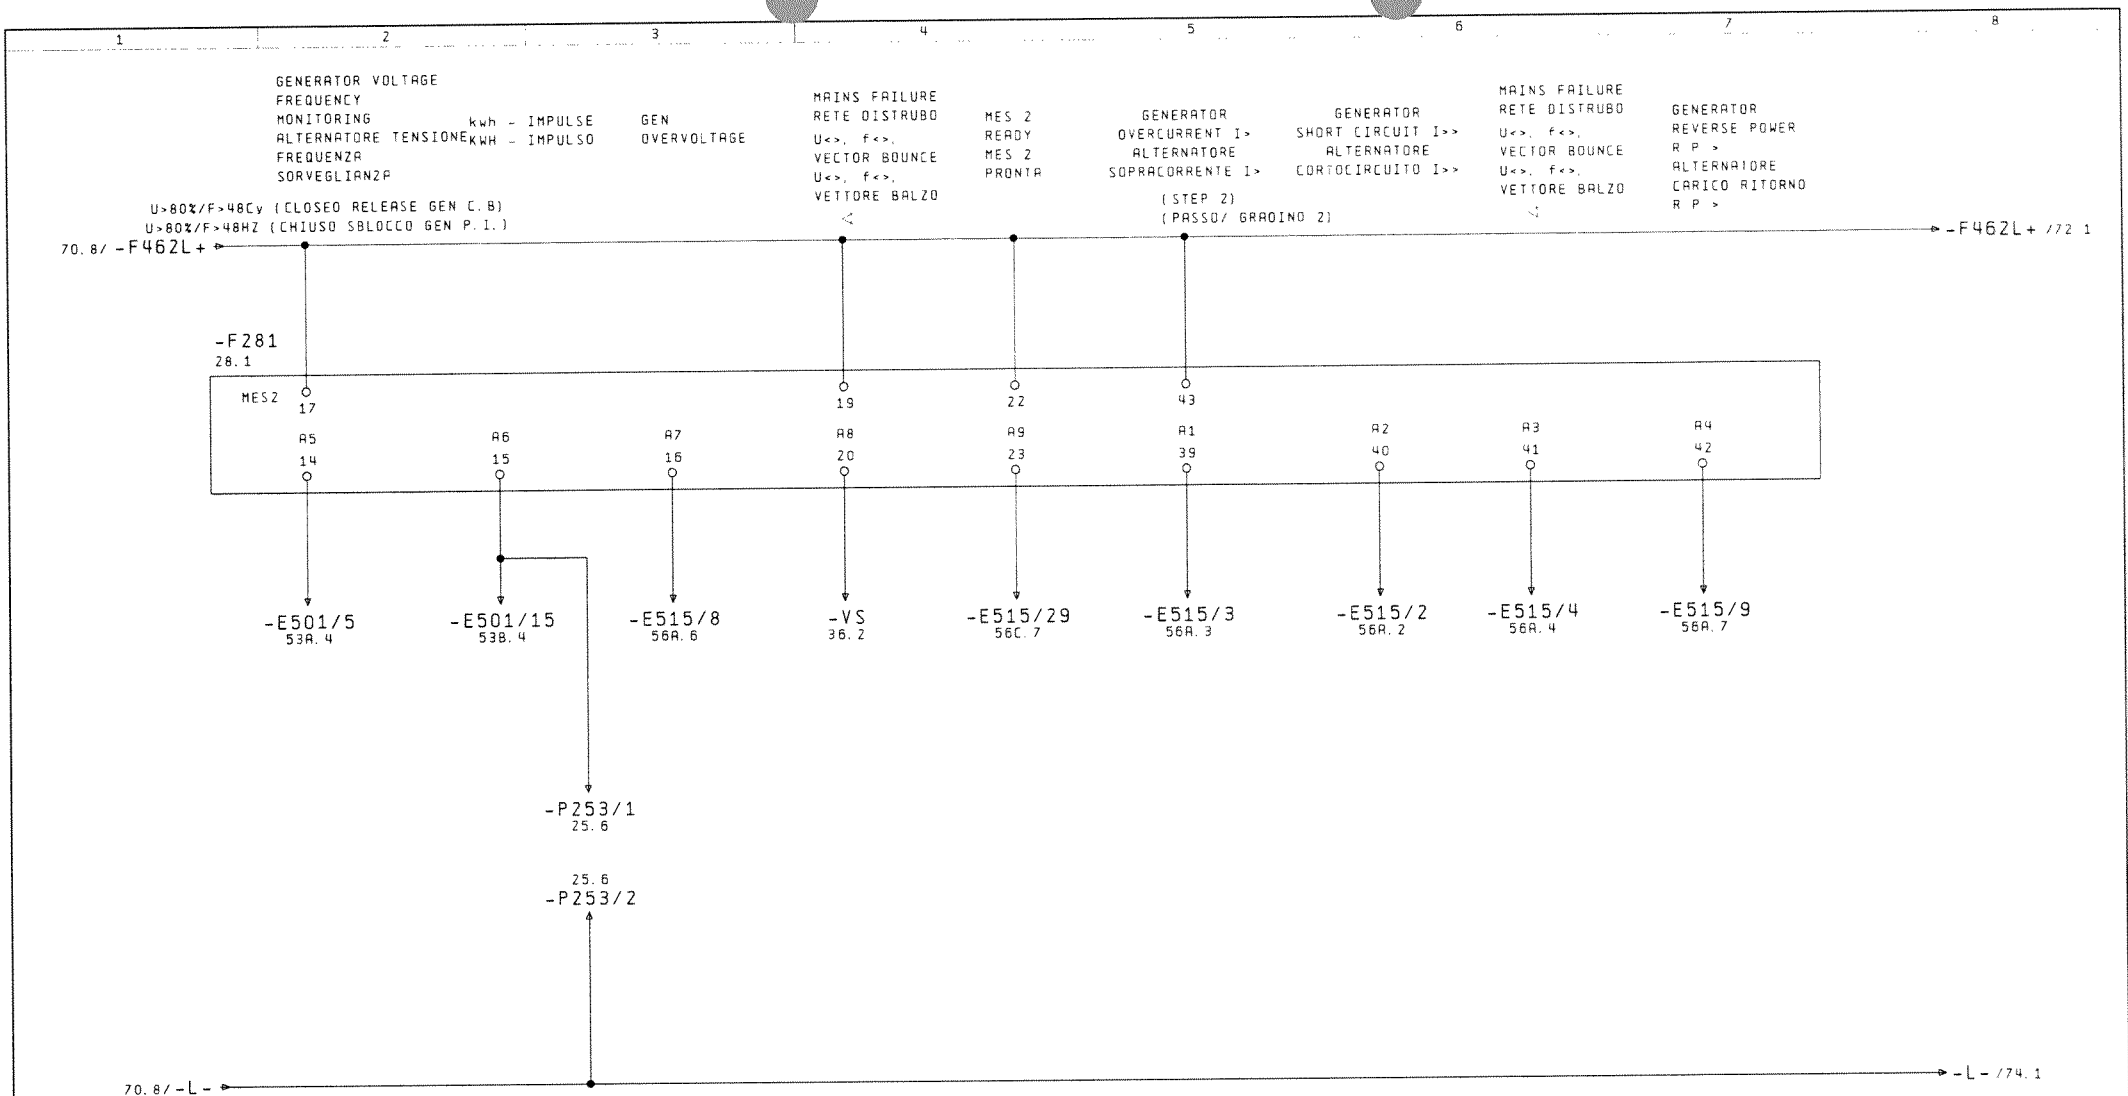


			date	23.10.07	DRESSER-RAND NADROWSKI 21124 EUROPOWER, ITALIEN		GENERATOR MONITORING ALTERNATORE SORVEGLIANZA		14240/067		=TU	
			drawn	KOL / SEL							+TU	
			check		MULTIFUNKTIONALE ENERGIE SYSTEME						pg. 71	
modific.	date	name	stand.									
				origin.	sub. f.	sub.			TUNPM-10626-L300F		508 pg.	

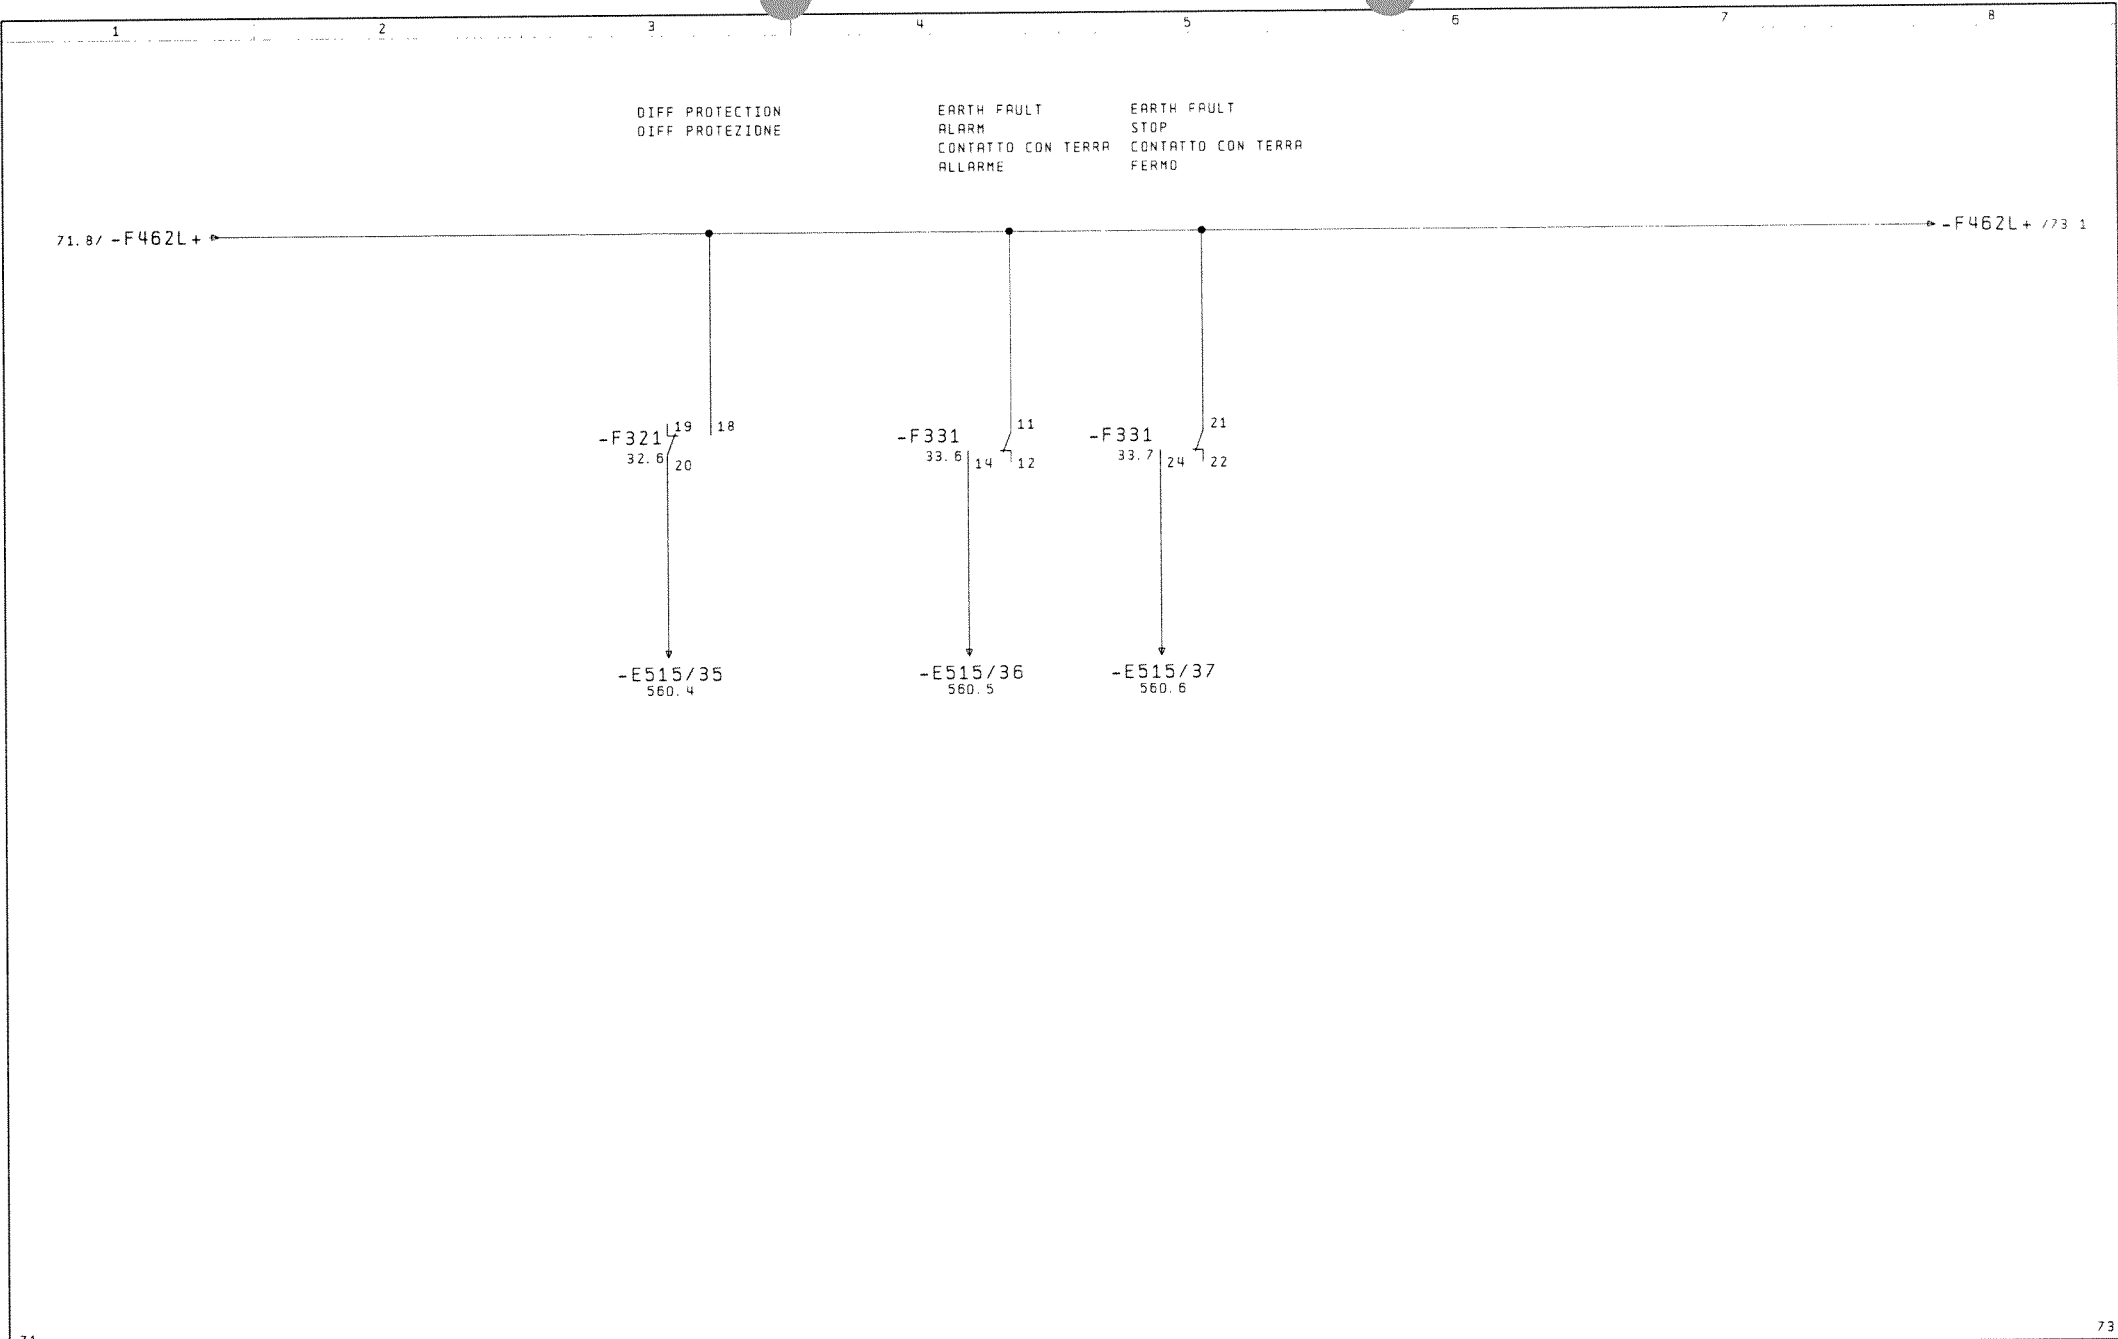


			date	03.12.07	DRESSER-RAND NADROWSKI 21124		COMMON FAULT GENERATOR		14240/067	=TU	
			drawn	KDL / SEL	EUROPOWER, ITALIEN		SEGNALE DISTURBATORE			+TU	
			check				ALTERNATORE			pg. 72	
modific.	date	name	stand.		origin.	sub. f.	sub.		TUNPM-10626-L300F	508 pg.	

			date	23.10.07	DRESSER-RAND NADROWSKI 21124				COMMON FAULT		14240/067		=TU		
			drawn	KOL / SEP	EUROPOWER, ITALIEN					SEGNALE DISTURBATORE				+TU	
			check.						MULTIFUNKTIONALE ENERGIE SYSTEME						
modific.	date	name	stand.		origin.	sub. f.	sub.			TUNPM-10626-L300F		pg. 73		508 pg.	

M. C. B. CONTROL
FUSIBLE DISTURBO

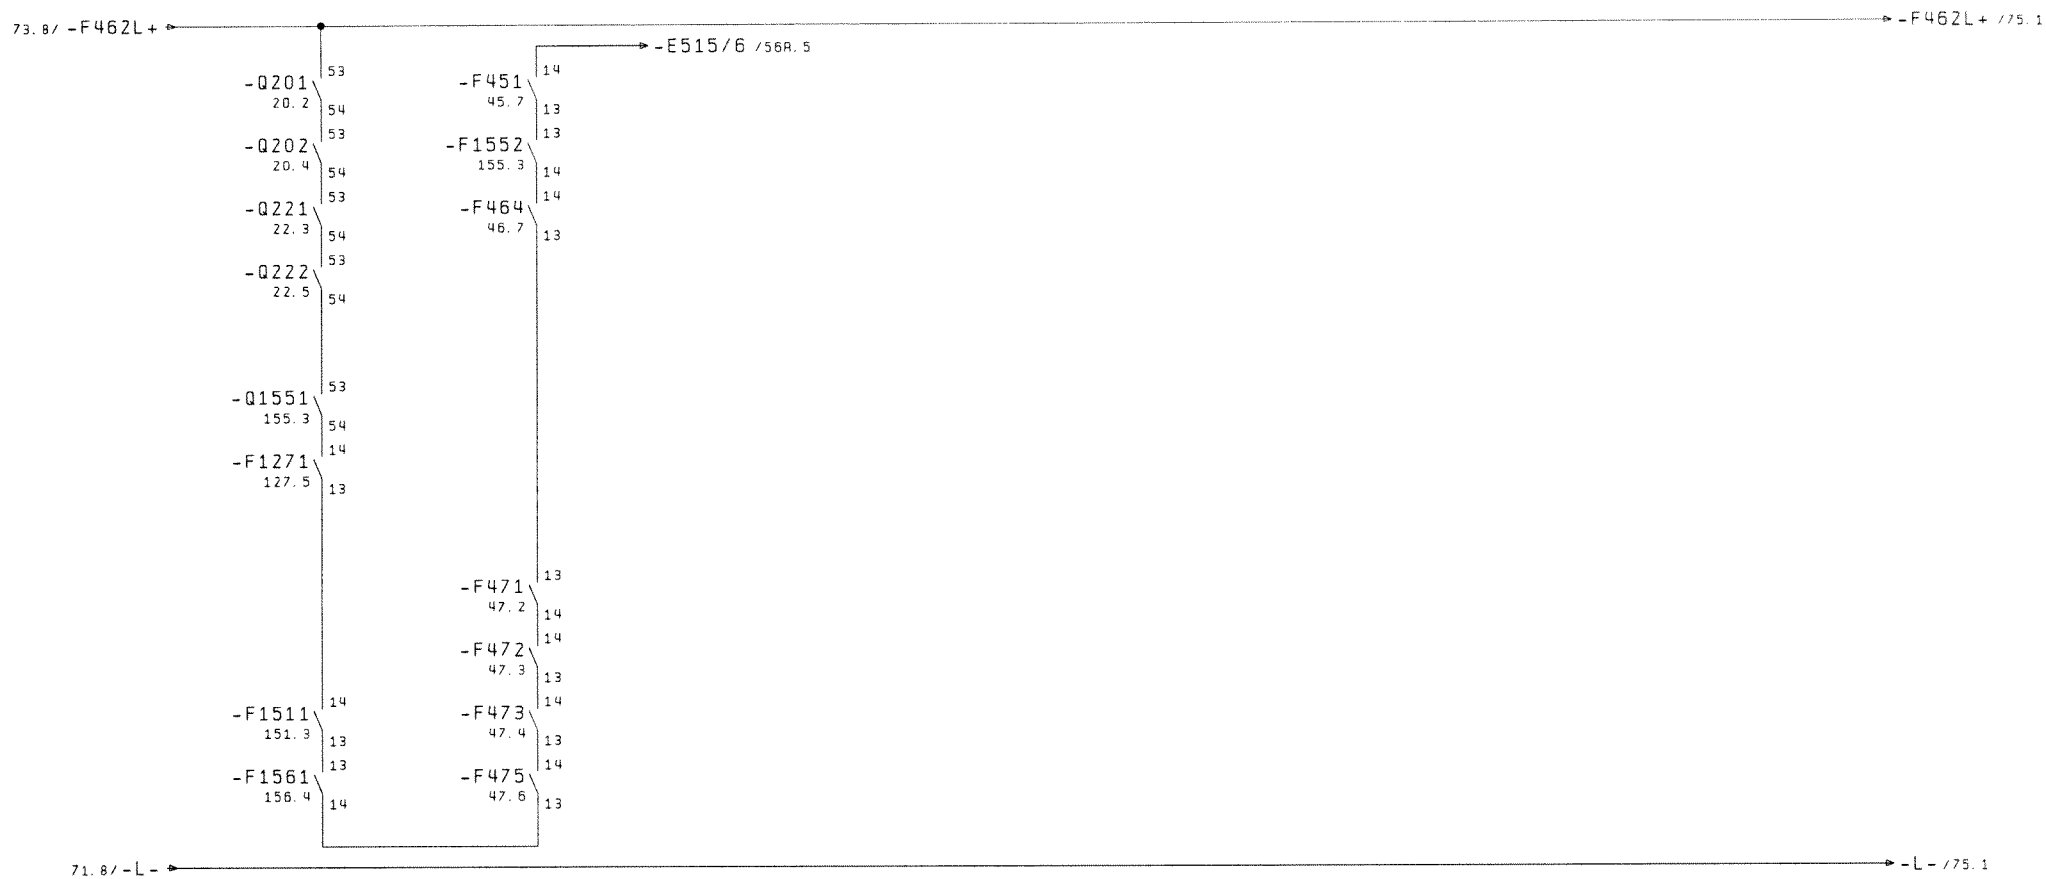



			date	03.12.07	DRESSER-RAND NADROWSKI 21124	COMMON FAULT	14240/067	-TU	
			drawn	KDL / SEL	EUROPOWER, ITALIEN	SEGNAL DISTURBATORE		+TU	
			check.						pg. 74
modific.	date	name	stand.		origin.	sub. f.	sub.	TUNPM-10626-L300F	508 pg.

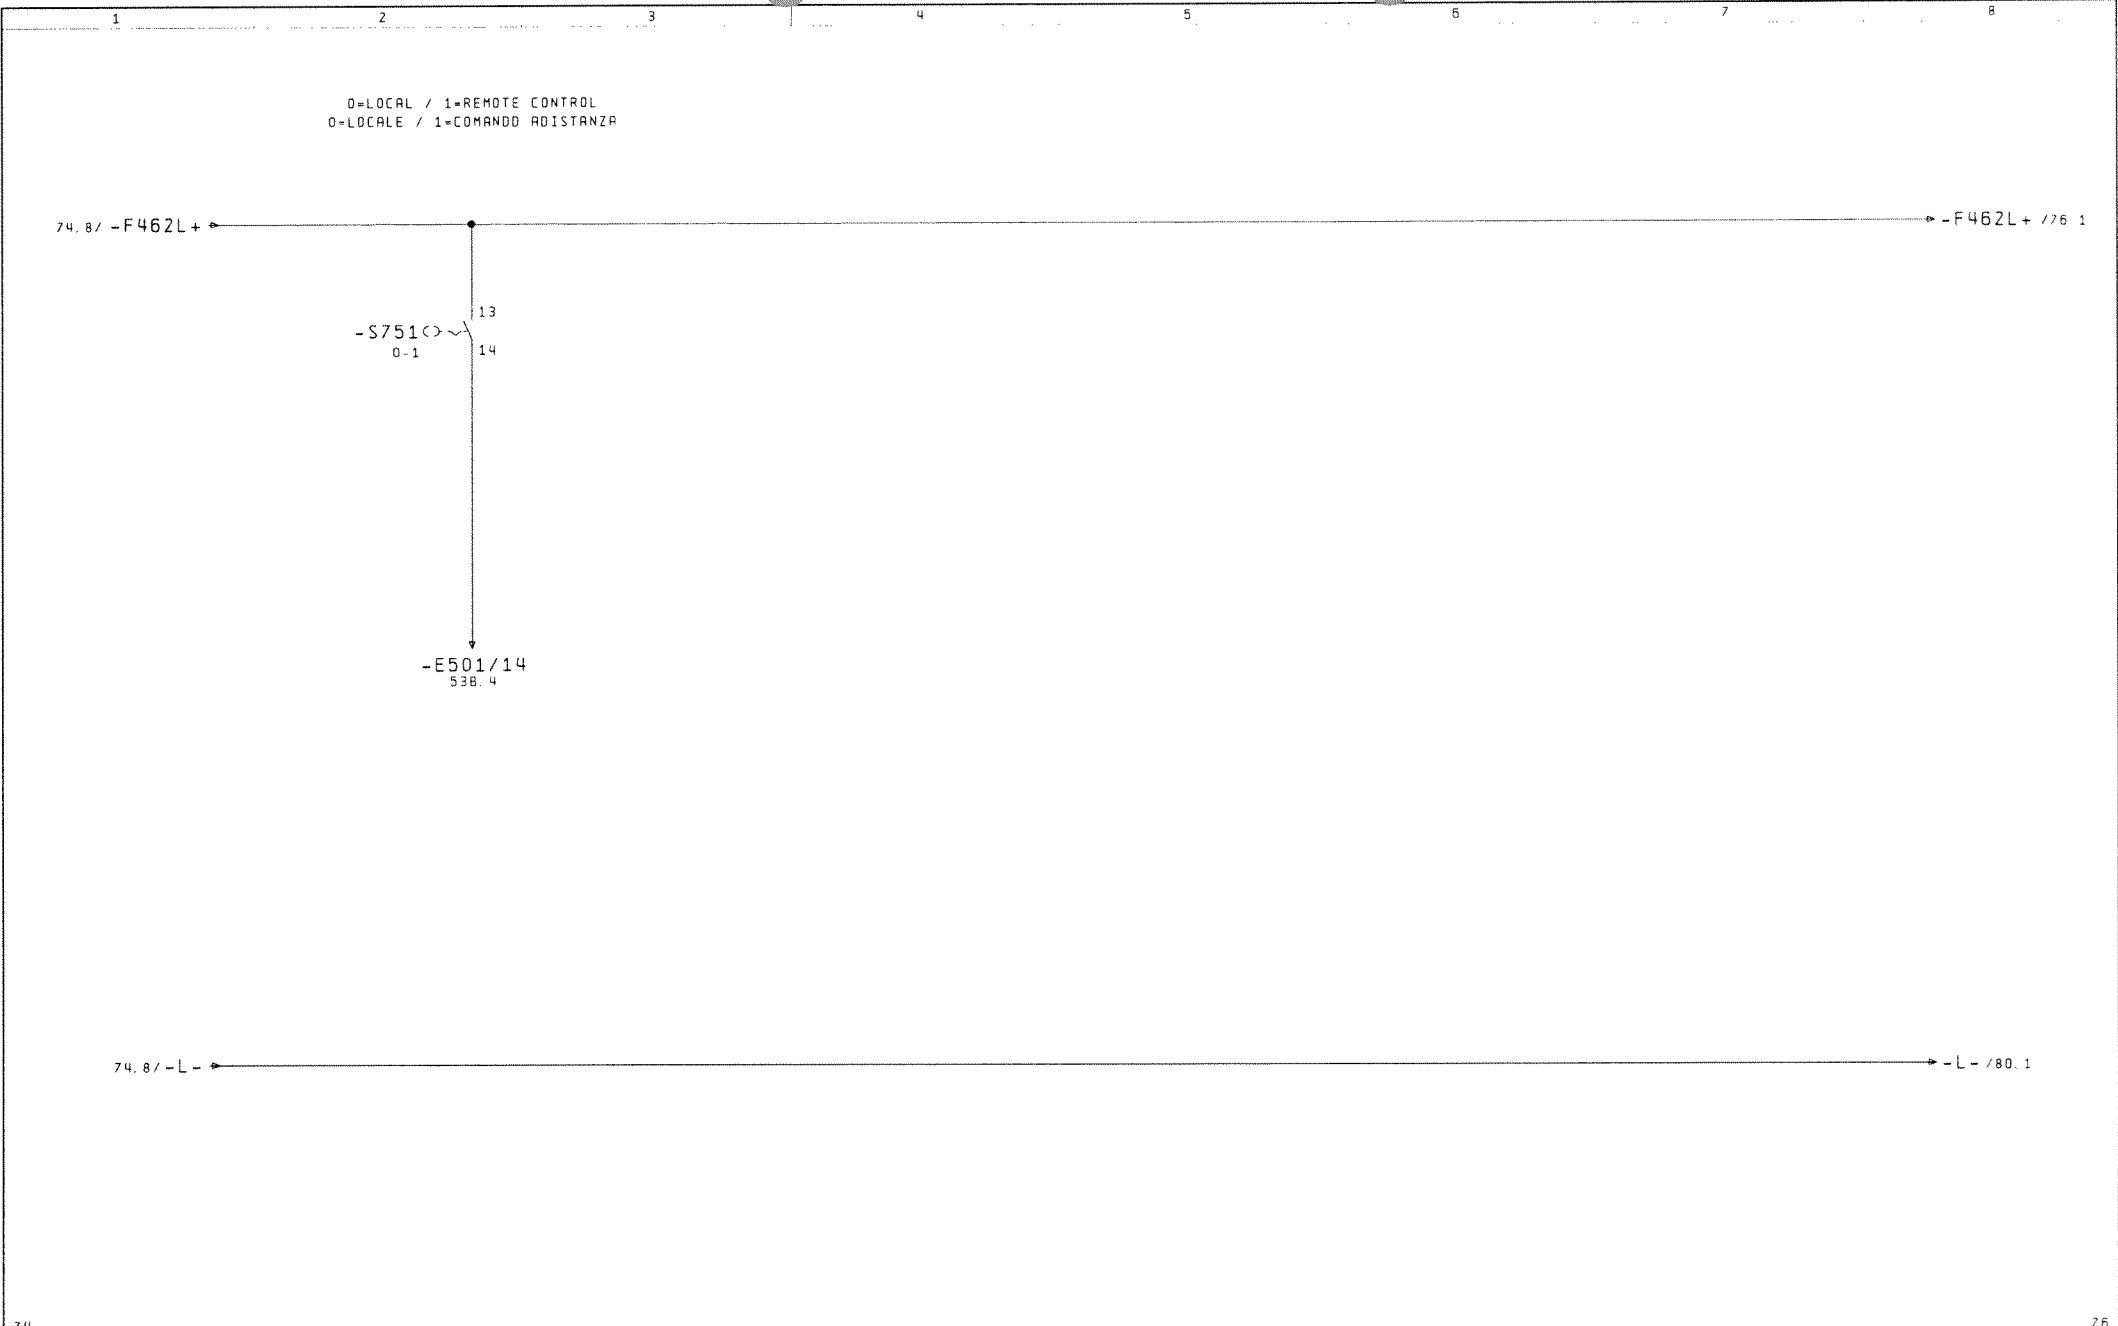

MAINS FAILURE 0 V 601
RETE DISTRUBO 0 V 601

EARTH FAULT 59V0
CONTATTO CON TERRA 59V0

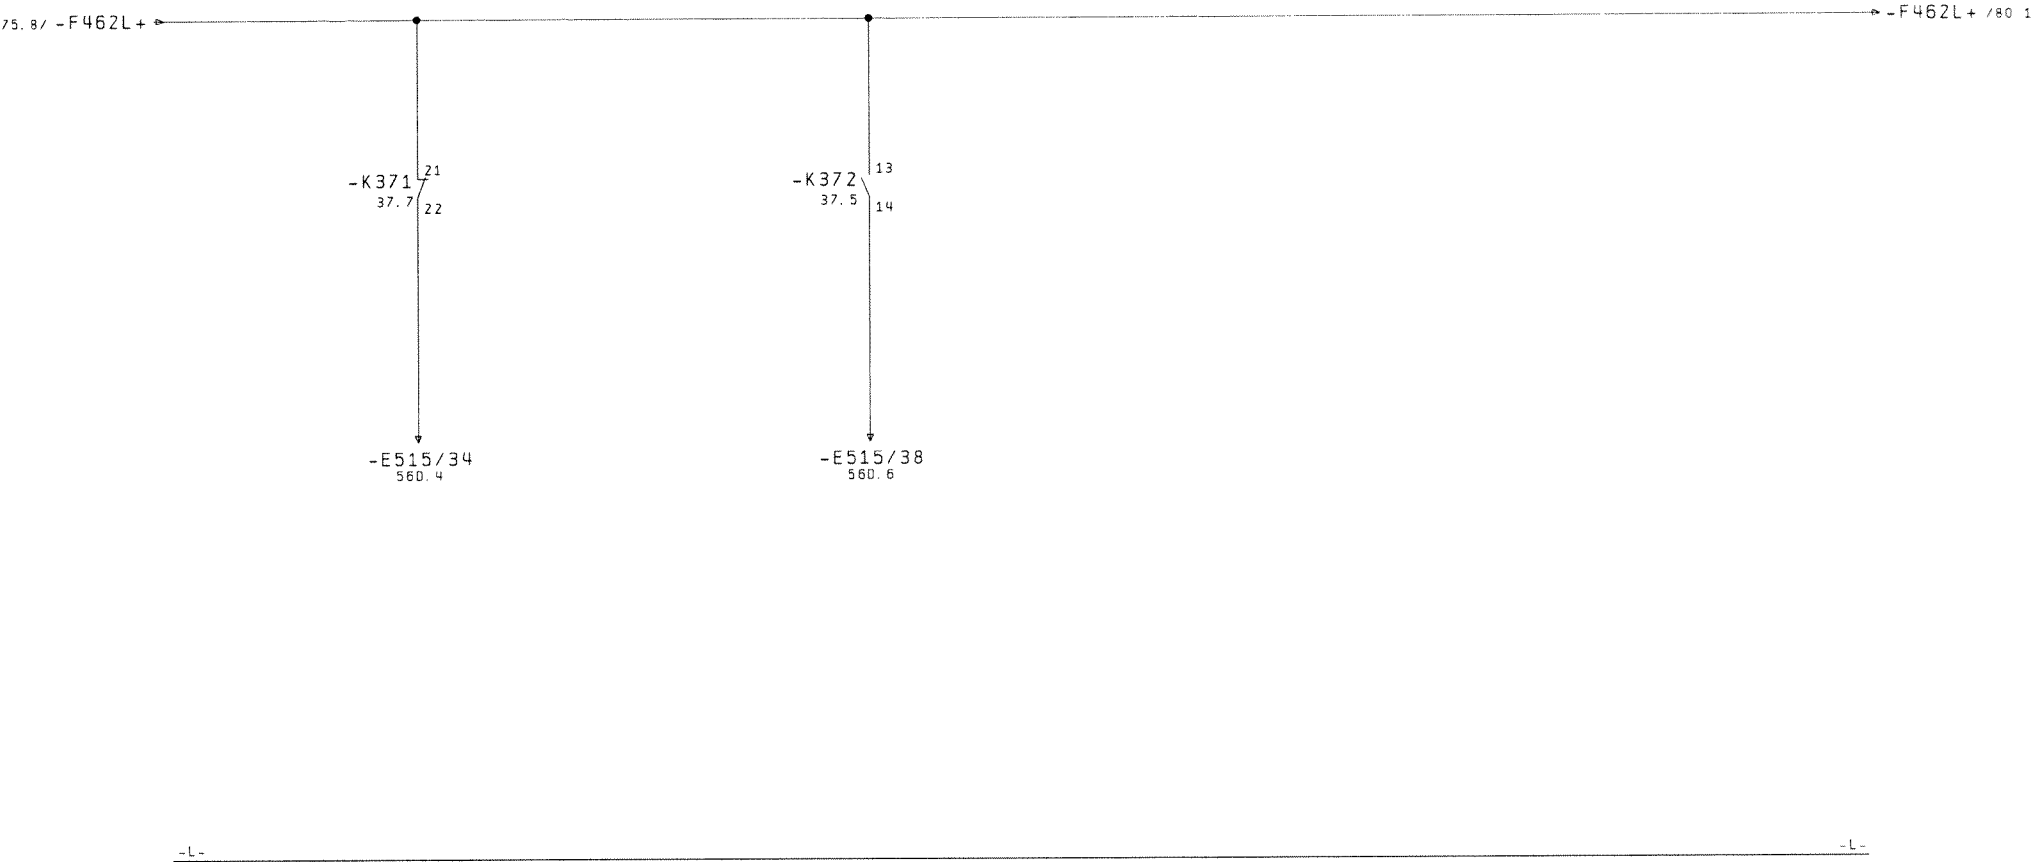

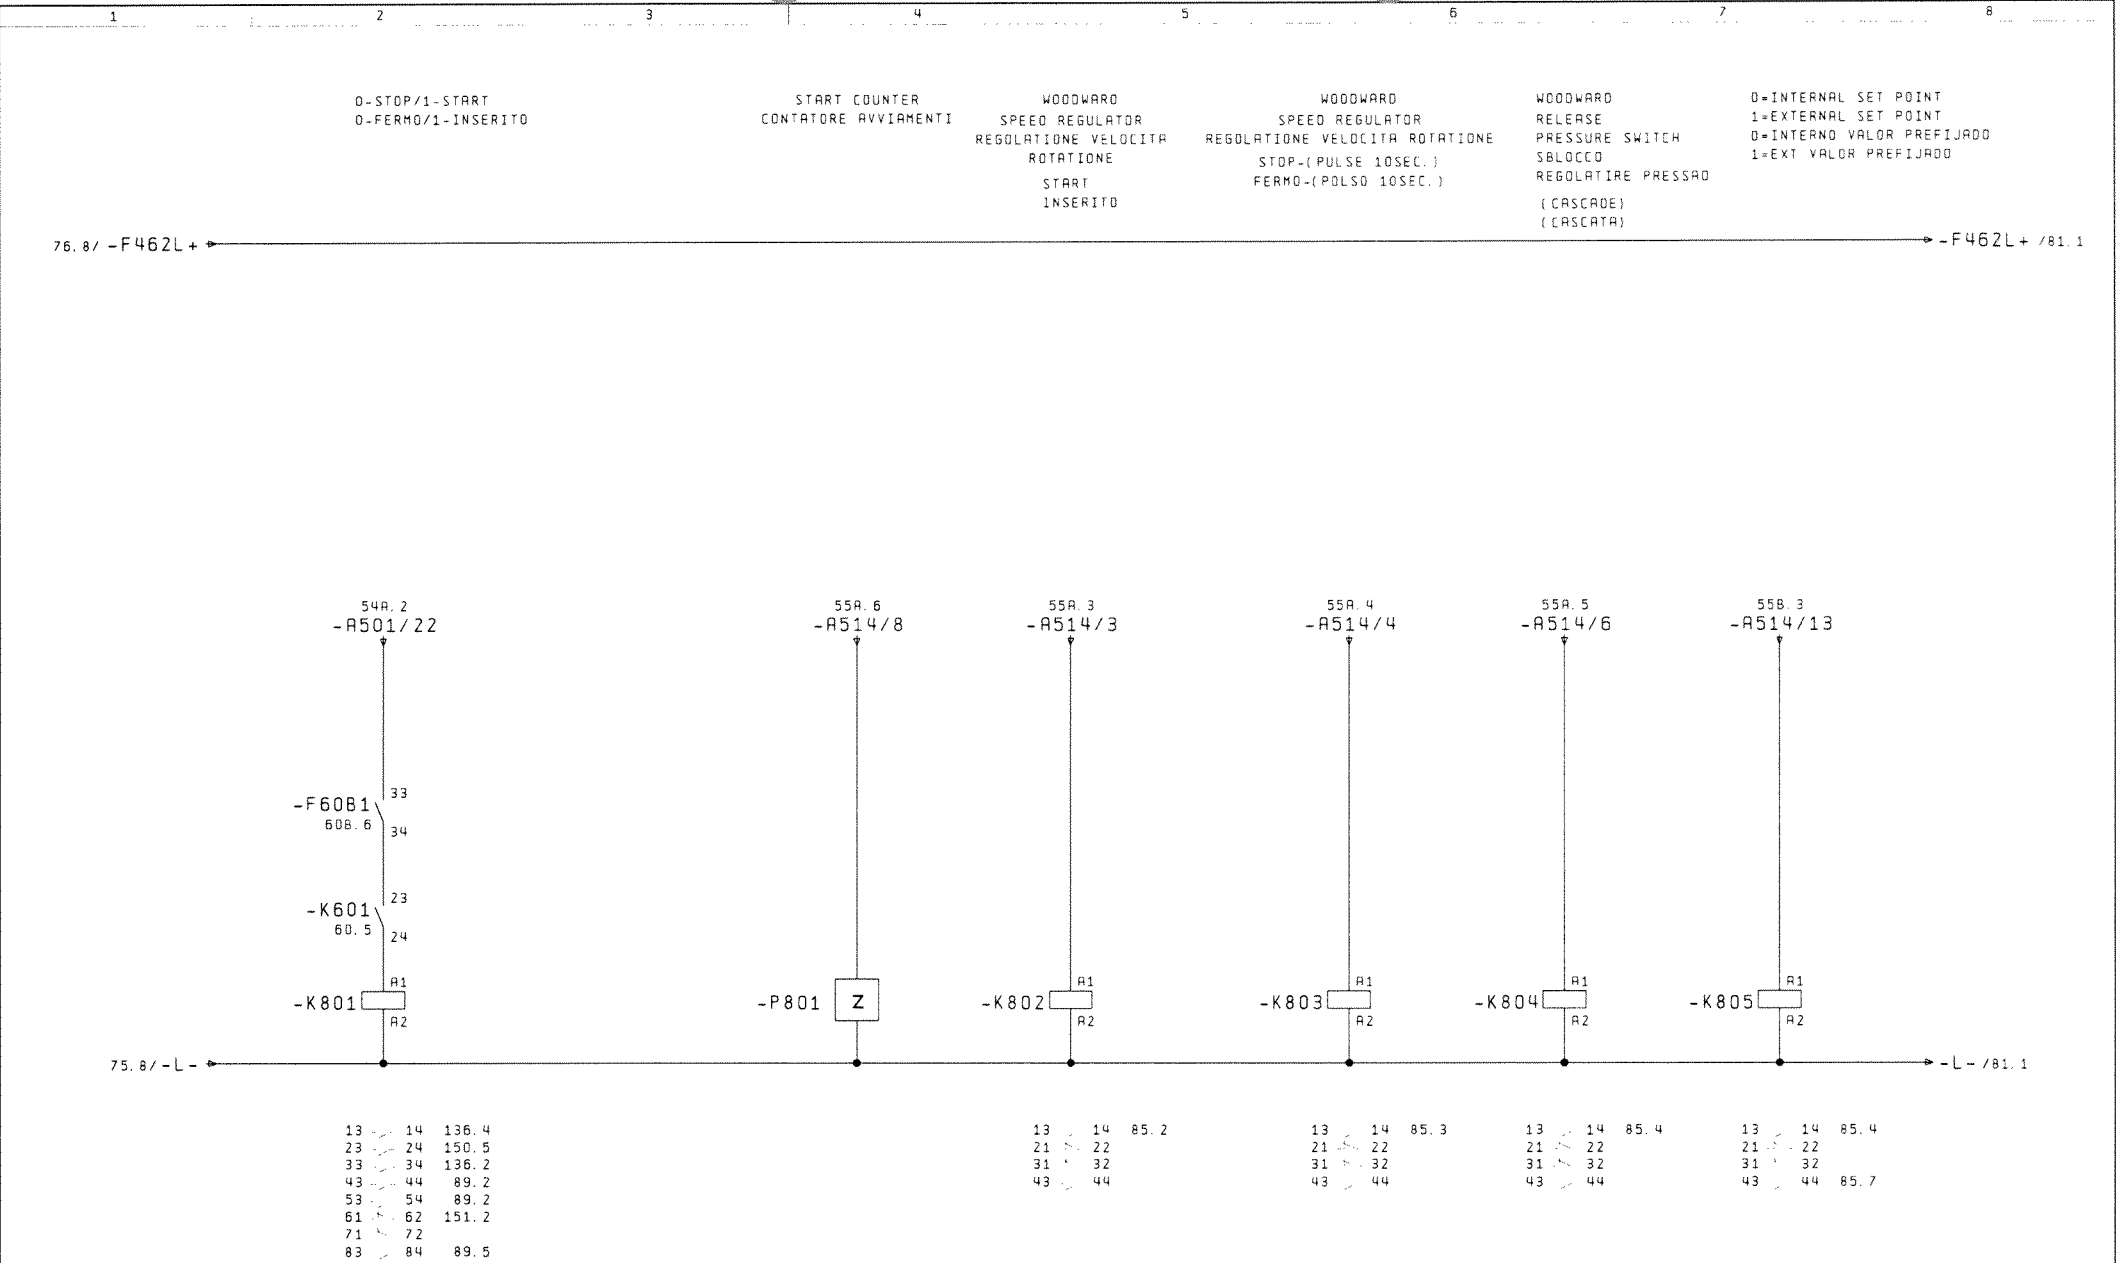

			date	03.12.07	DRESSER-RAND NADROWSKI 21124				CONTROL START-STOP		14240/067	=TU	
			drawn	KOL / SEL	EUROPOWER, ITALIEN				COMANDO INSERITO-FERMO			+TU	
			check										
modific.	date	name	stand.		origin.	sub. f.	sub.			TUNPM-10626-L300F		pg.	80
												508 pg.	

RESET WOODWARD
SPEED REGISTRATION
RIPRISTINO WOODWARD
NUMERO GIORNI REGISTRAZIONE


0=AUX CONTROL OFF
1=AUX CONTROL ON
0=AUSILIARE COMANDO ARRESTO
1=AUSILIARE COMANDO INSERITO
POWER LIMITER
POTENZA LIMITATORE


SEAL STEAM VALVE

0=CLOSE
1=OPEN
0=CHIUDERE
1=APERTO


80.8/-F462L +

***** - F462L + 187 1

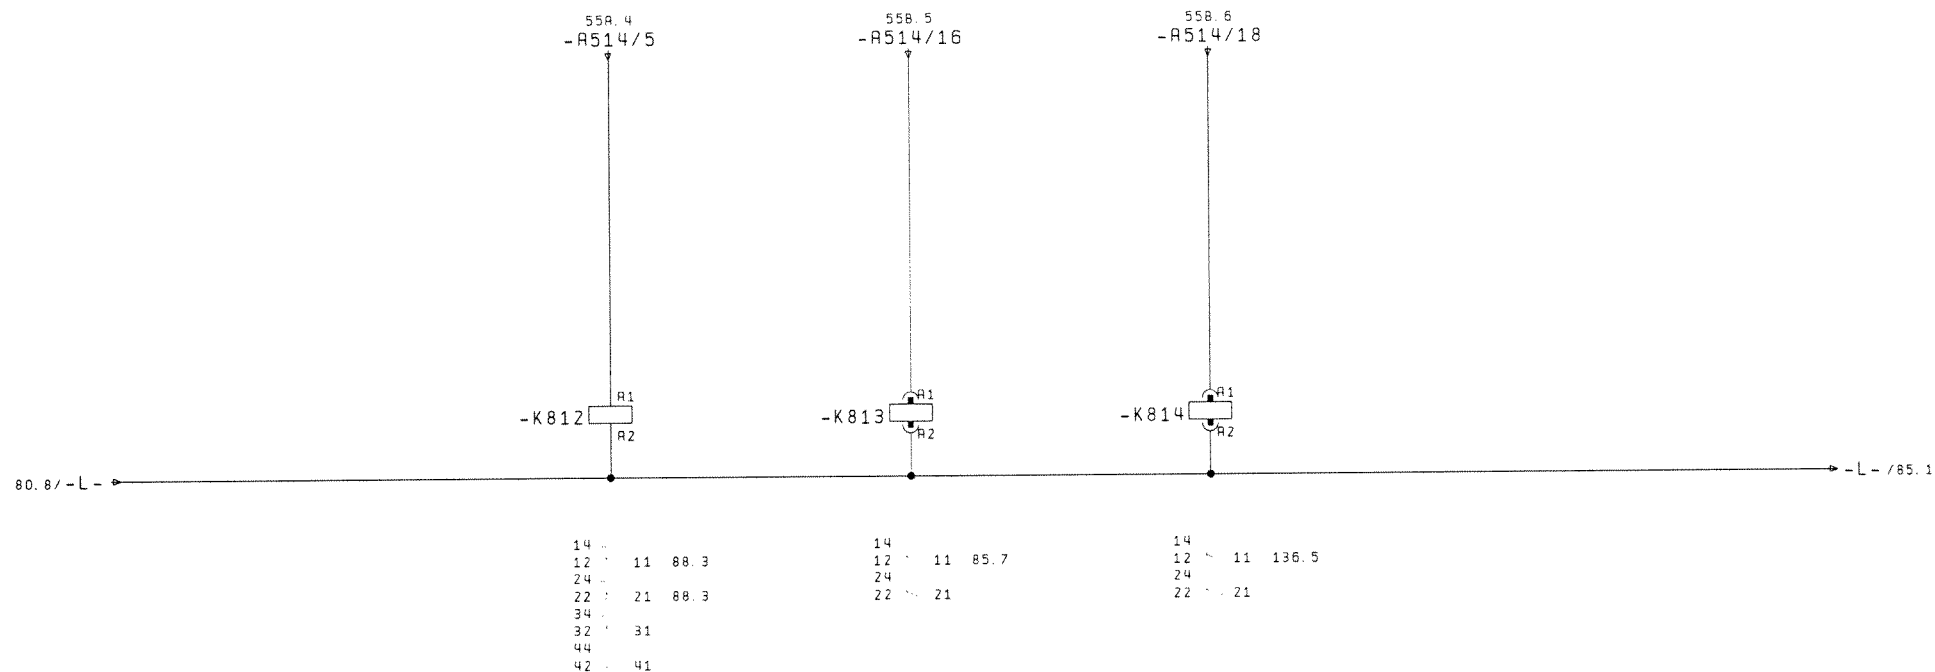[illegible]

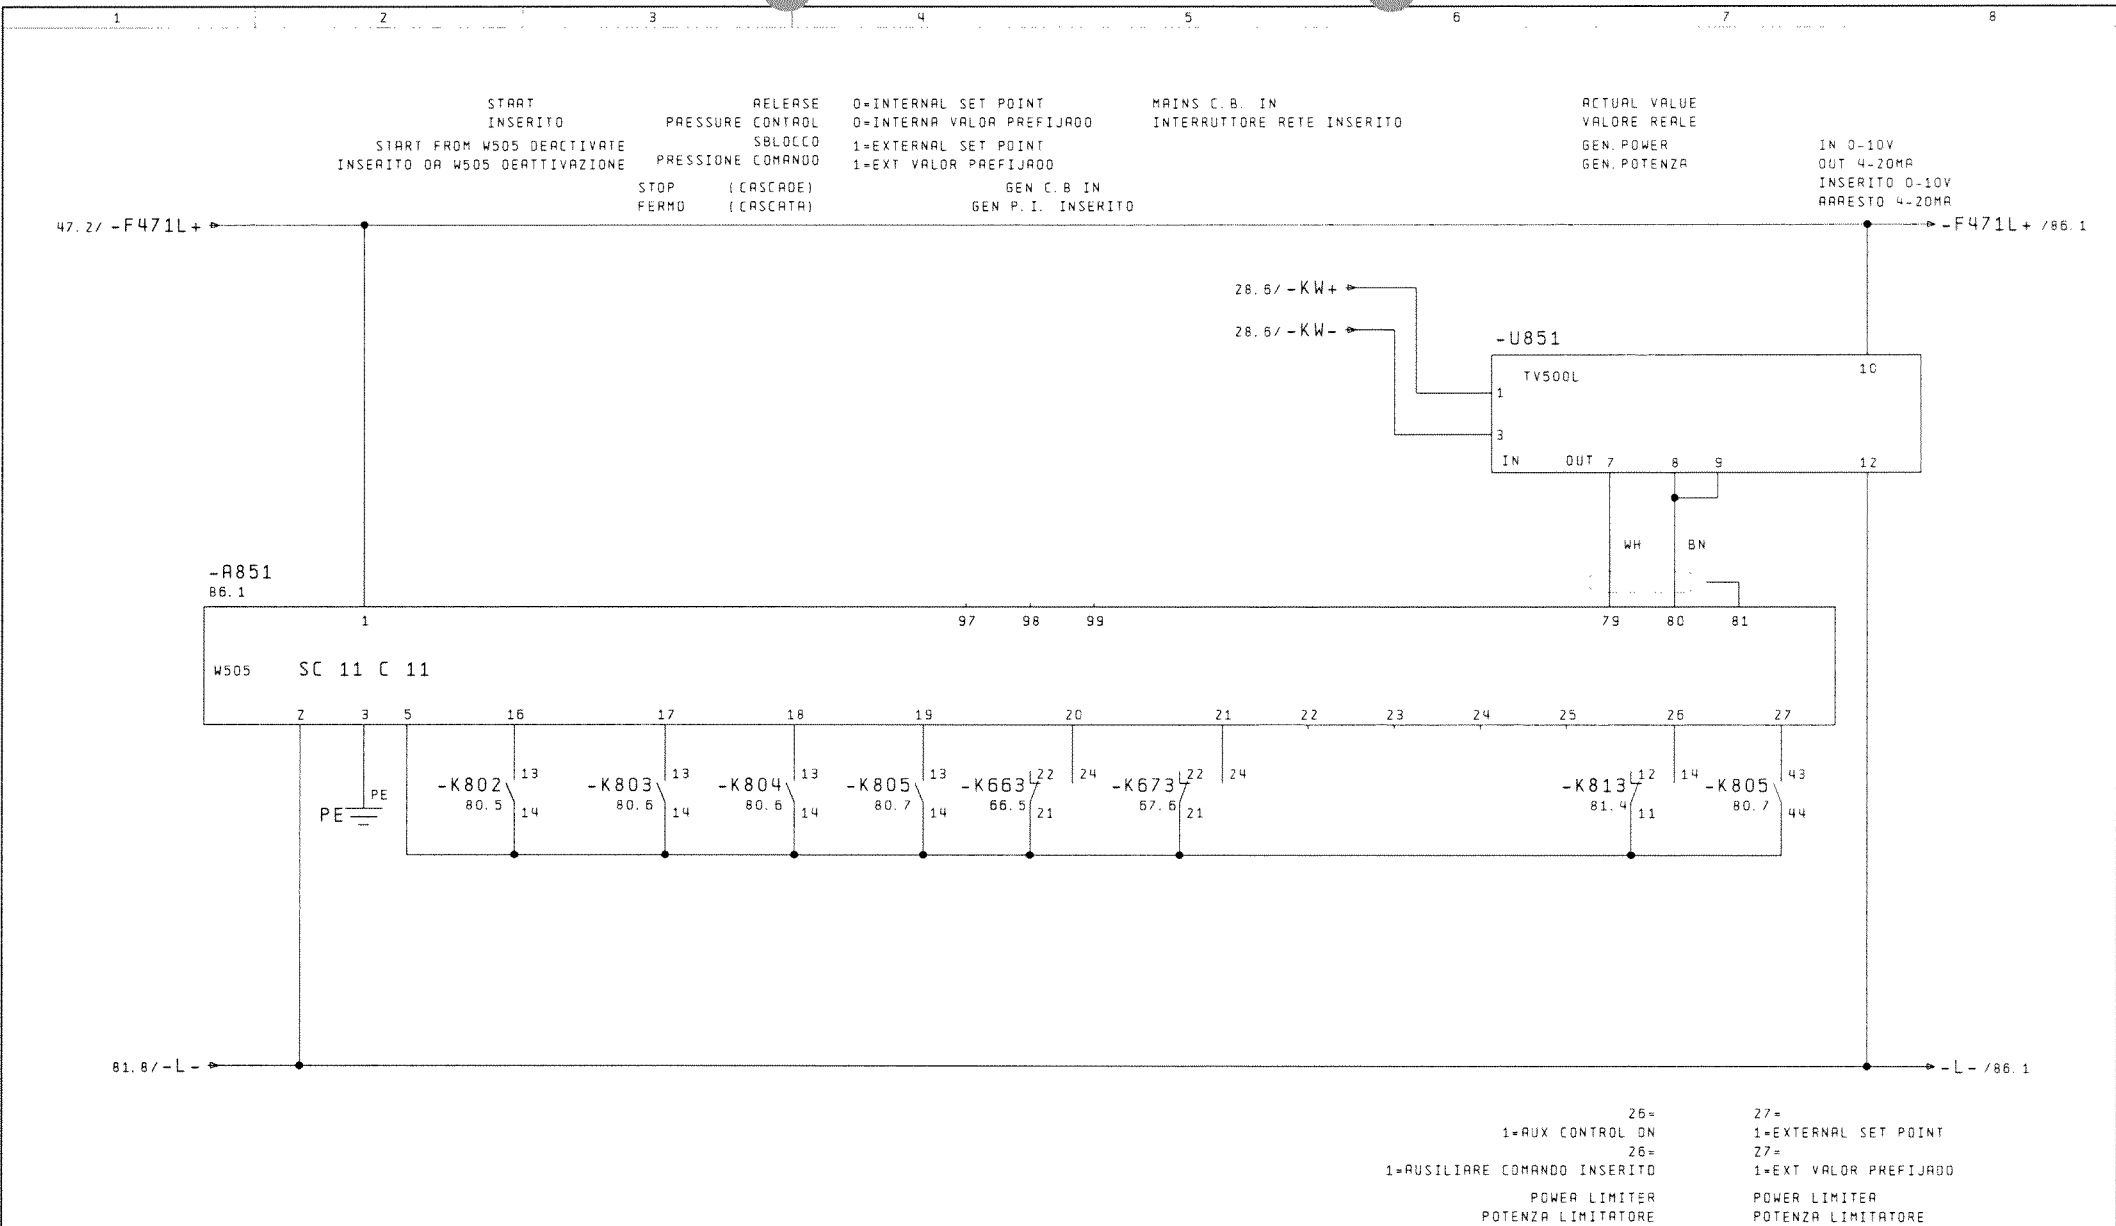

			date	03.12.07	DRESSER-RAND NADROWSKI 21124		TURBINE CONTROL W505	14240/067	85
			drawn	KDL / SEL	EUROPOWER, ITALIEN		CONTROLLO TURBINA W505		pg
			check						85
modific.	date	name	stand.	origin.	sub. f	sub.		TUNPM-10626-L300F	508 pg

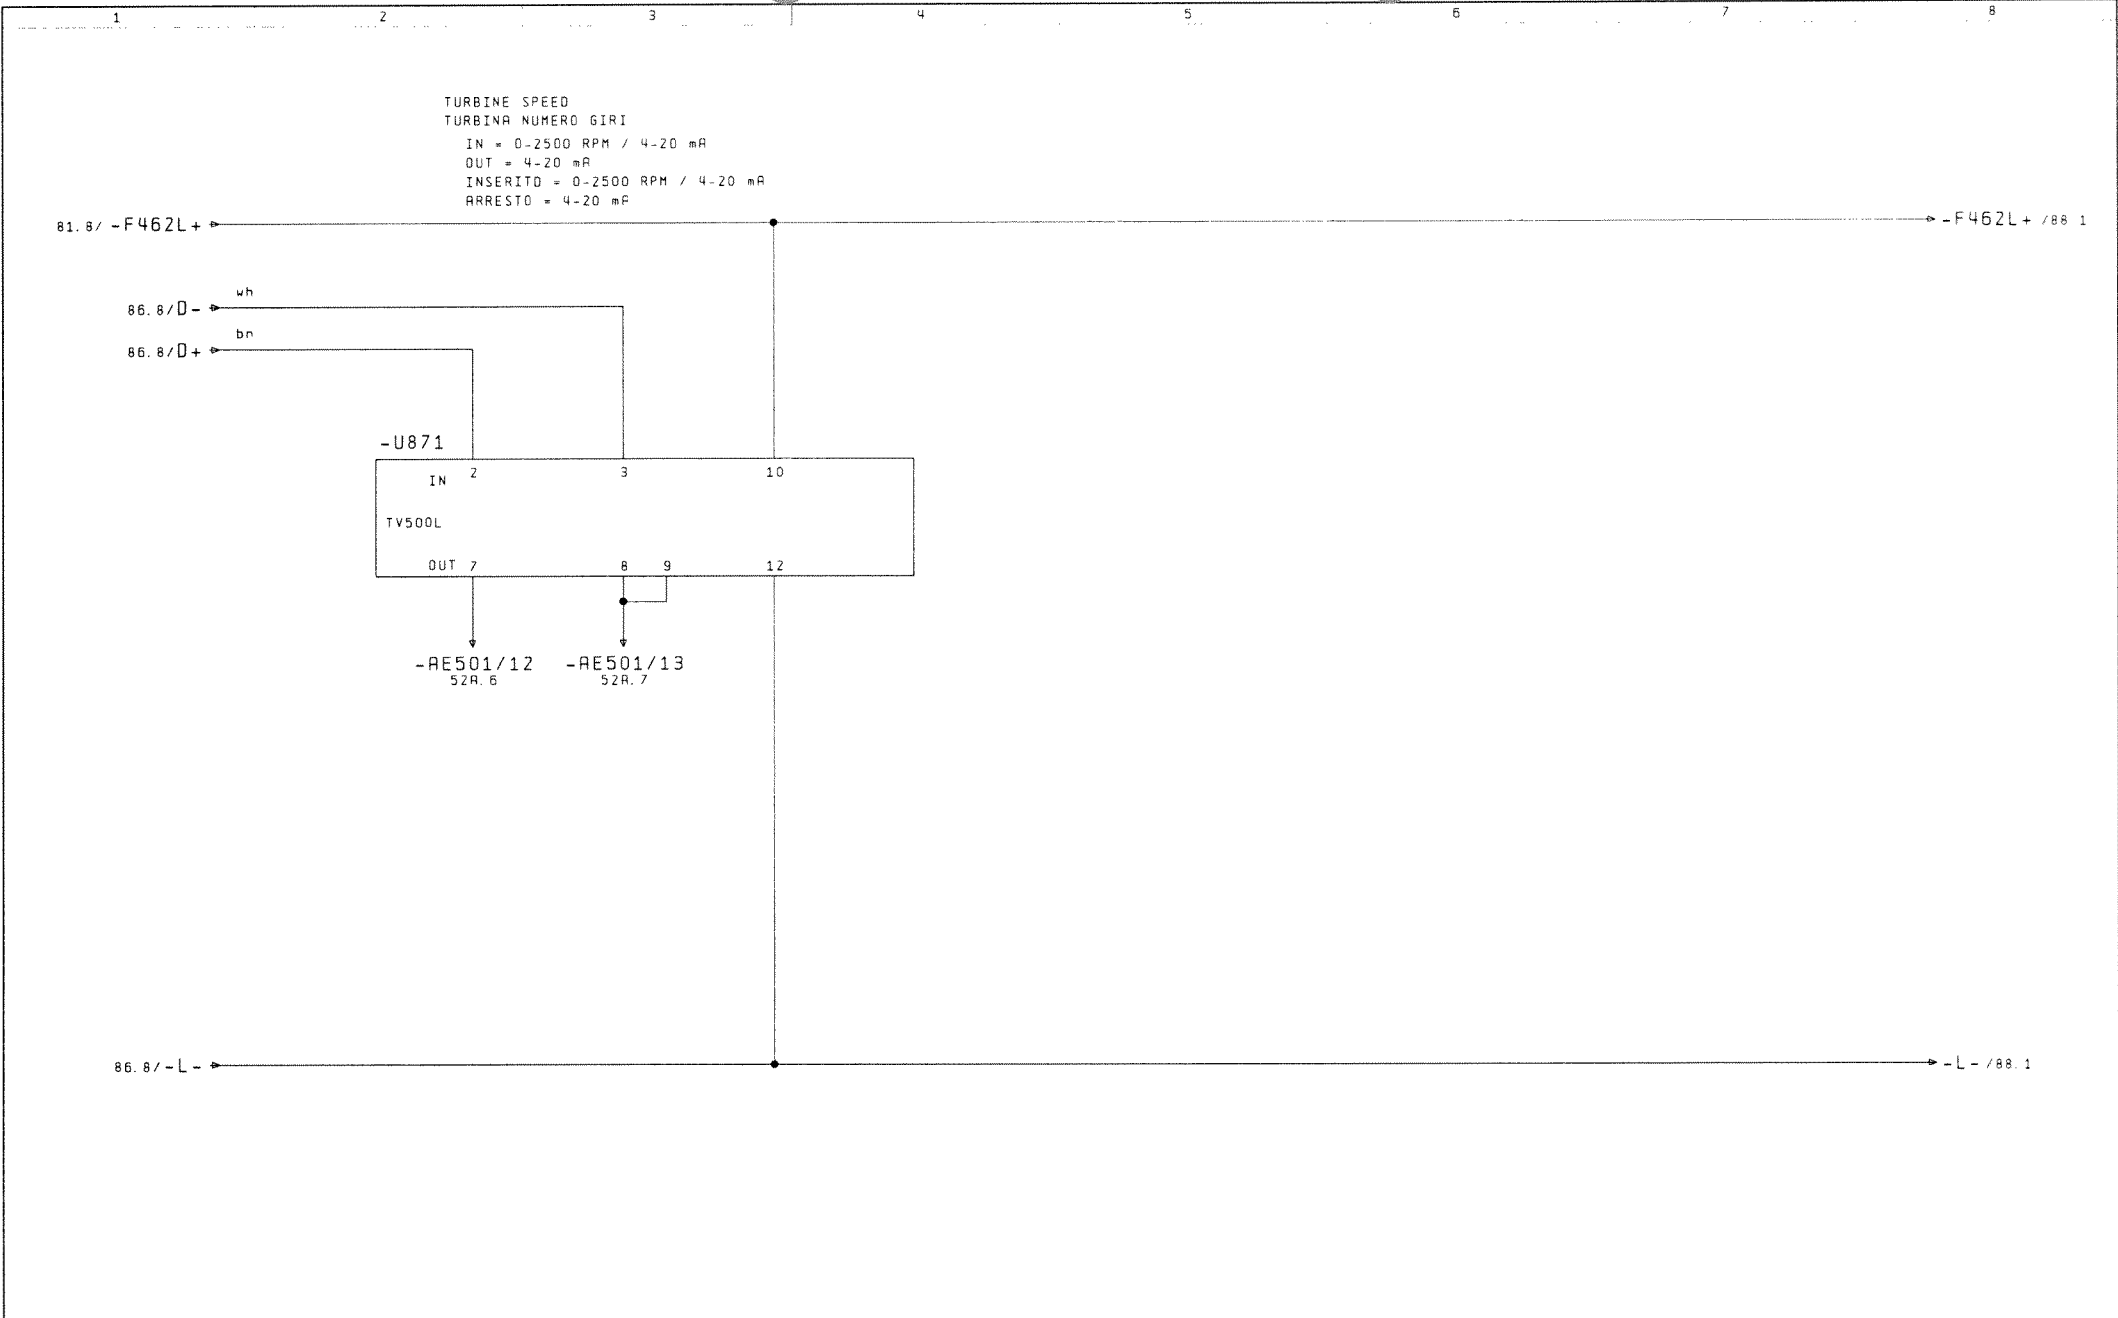

EMERGENCY STOP
ARRESTO EMERGENZA
(COLLECTIVE FAULT STOP)
(ALLARME COLLETTA FERMÒ)

RESET
RIPRISTINO

SPEED ADJUSTING
SLOWER
REGOLAZIONE ROTAZIONE
RALLENTA

SPEED ADJUSTING
FASTER
REGOLAZIONE ROTAZIONE
ACCELERA


EMERGENCY STOP
ARRESTO EMERGENZA

TRIPPING
SGANCIAMENTO

OVERSPEED
SOVRA VELOCITÀ
SPEED < 80%
NUMERO GIRI < 80%


87.8/-F462L+ → -F462L+ /91.1

-A851
85.1

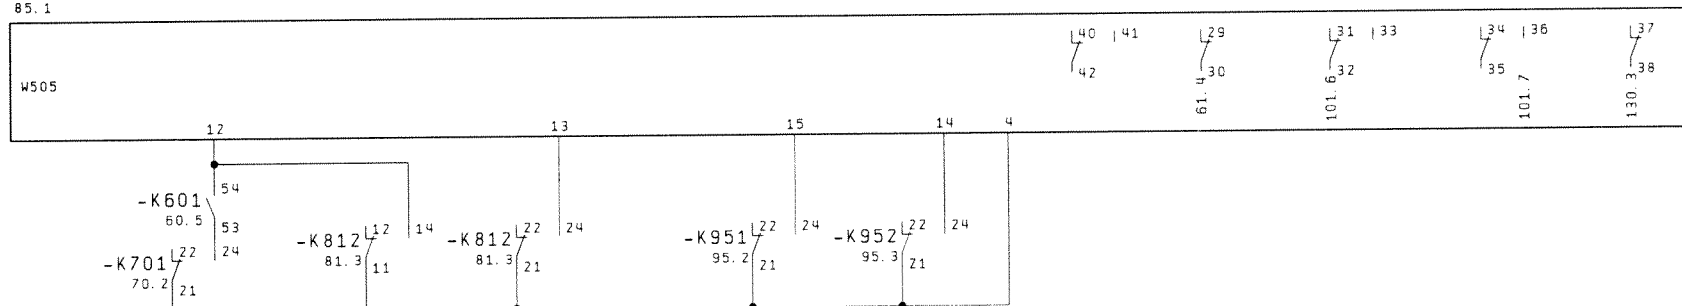

87.8/-L- → -L- /89.1


date 03.12.07				DRESSER-RAND NADROWSKI 21124		TURBINE CONTROL		14240/067		=TU	
drawn KOL / SEL				EUROPOWER, ITALIEN		CONTROLLO TURBINA				+TU	
check.										pg. 88	
modific. date name stand.				origin.		sub. f.		sub.		TUNPM-10626-L300F	
										508 pg.	

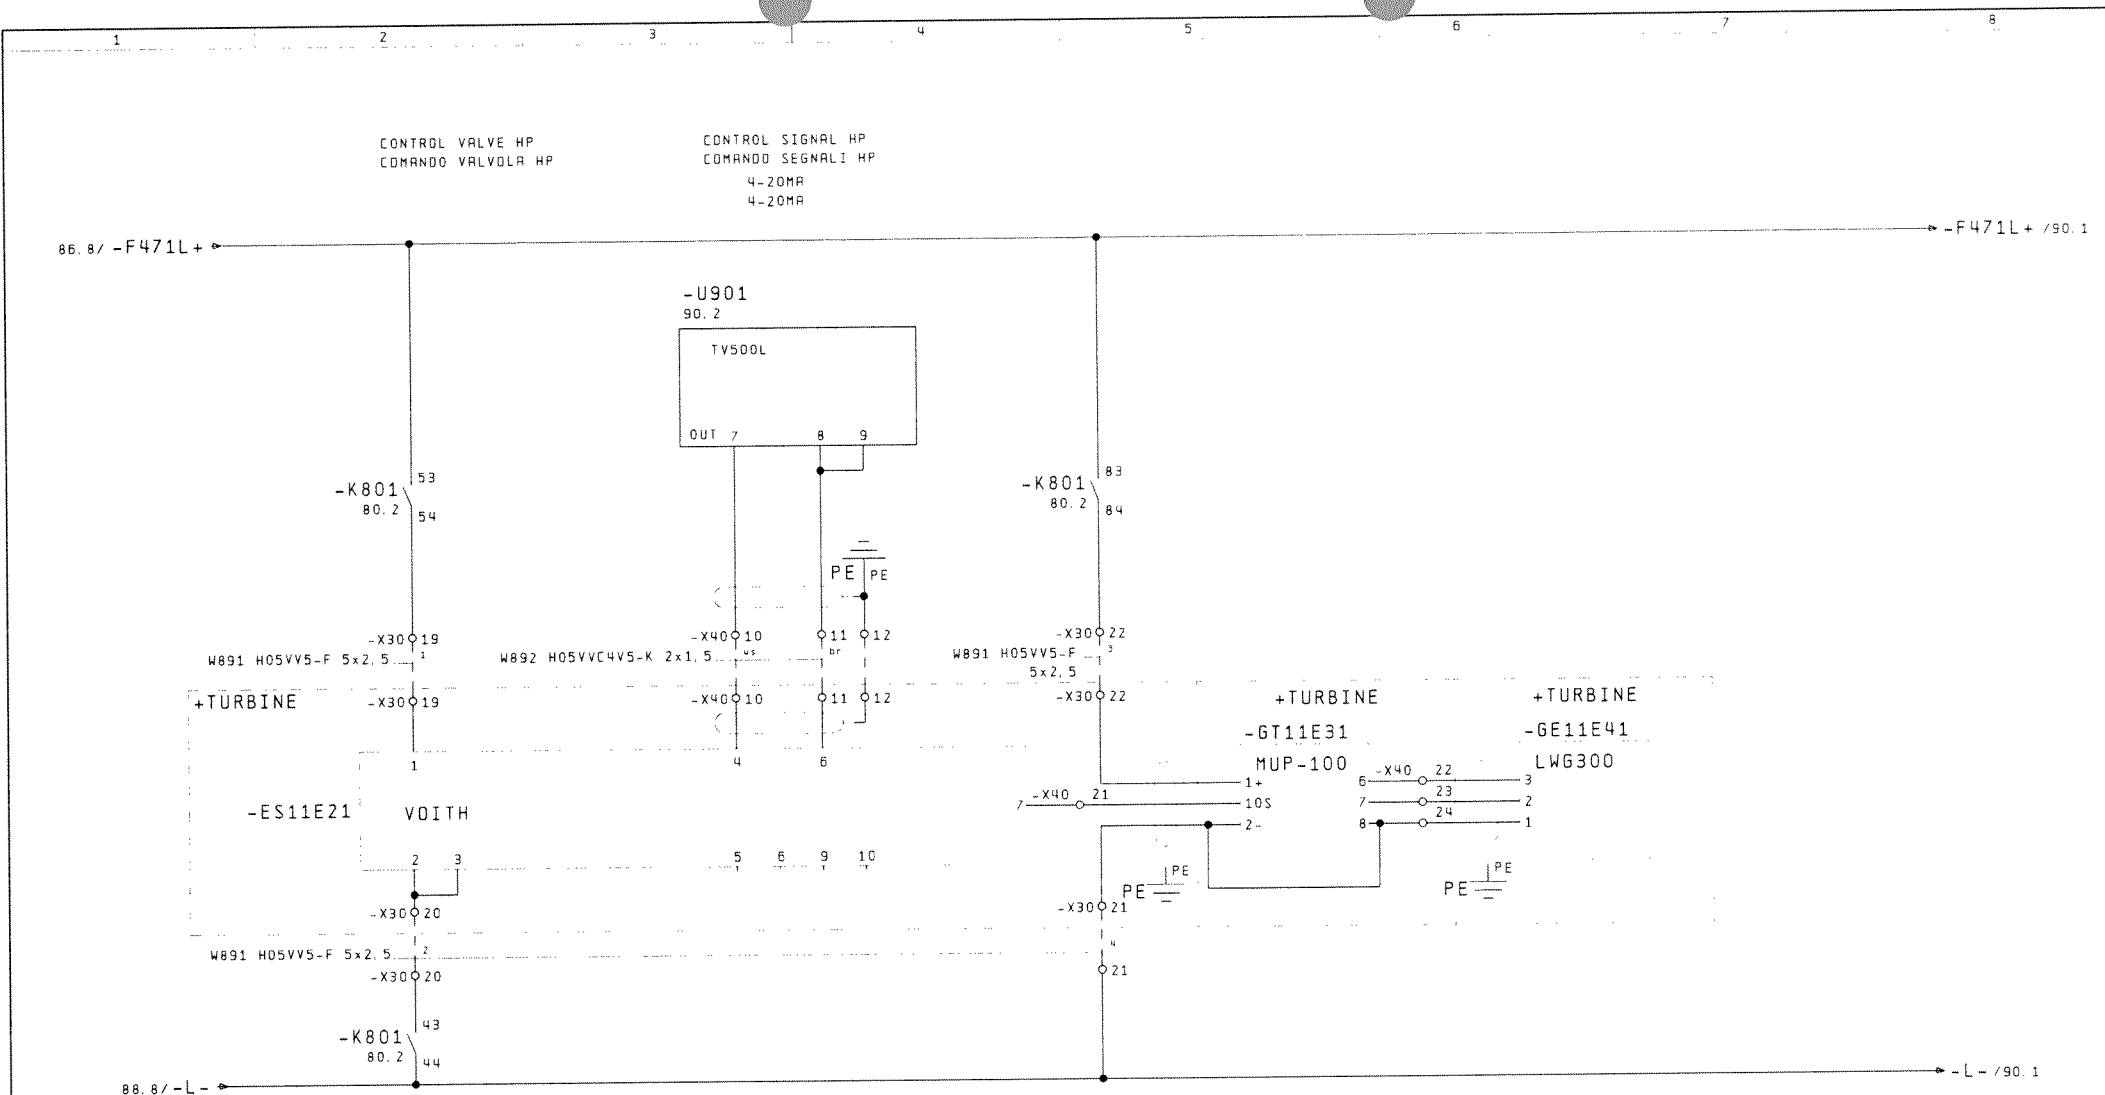


88

90


date 23.10.07				DRESSER-RAND NADROWSKI 21124				TURBINE CONTROL W505				14240/067				=TU	
drawn KOL / SEL				EUROPOWER, ITALIEN				CONTROLLO TURBINA W505								+TU	
check.																pg 89	
modific.				origin.				sub. f.				sub.				TUNPM-10626-L300F	
																508 pg	

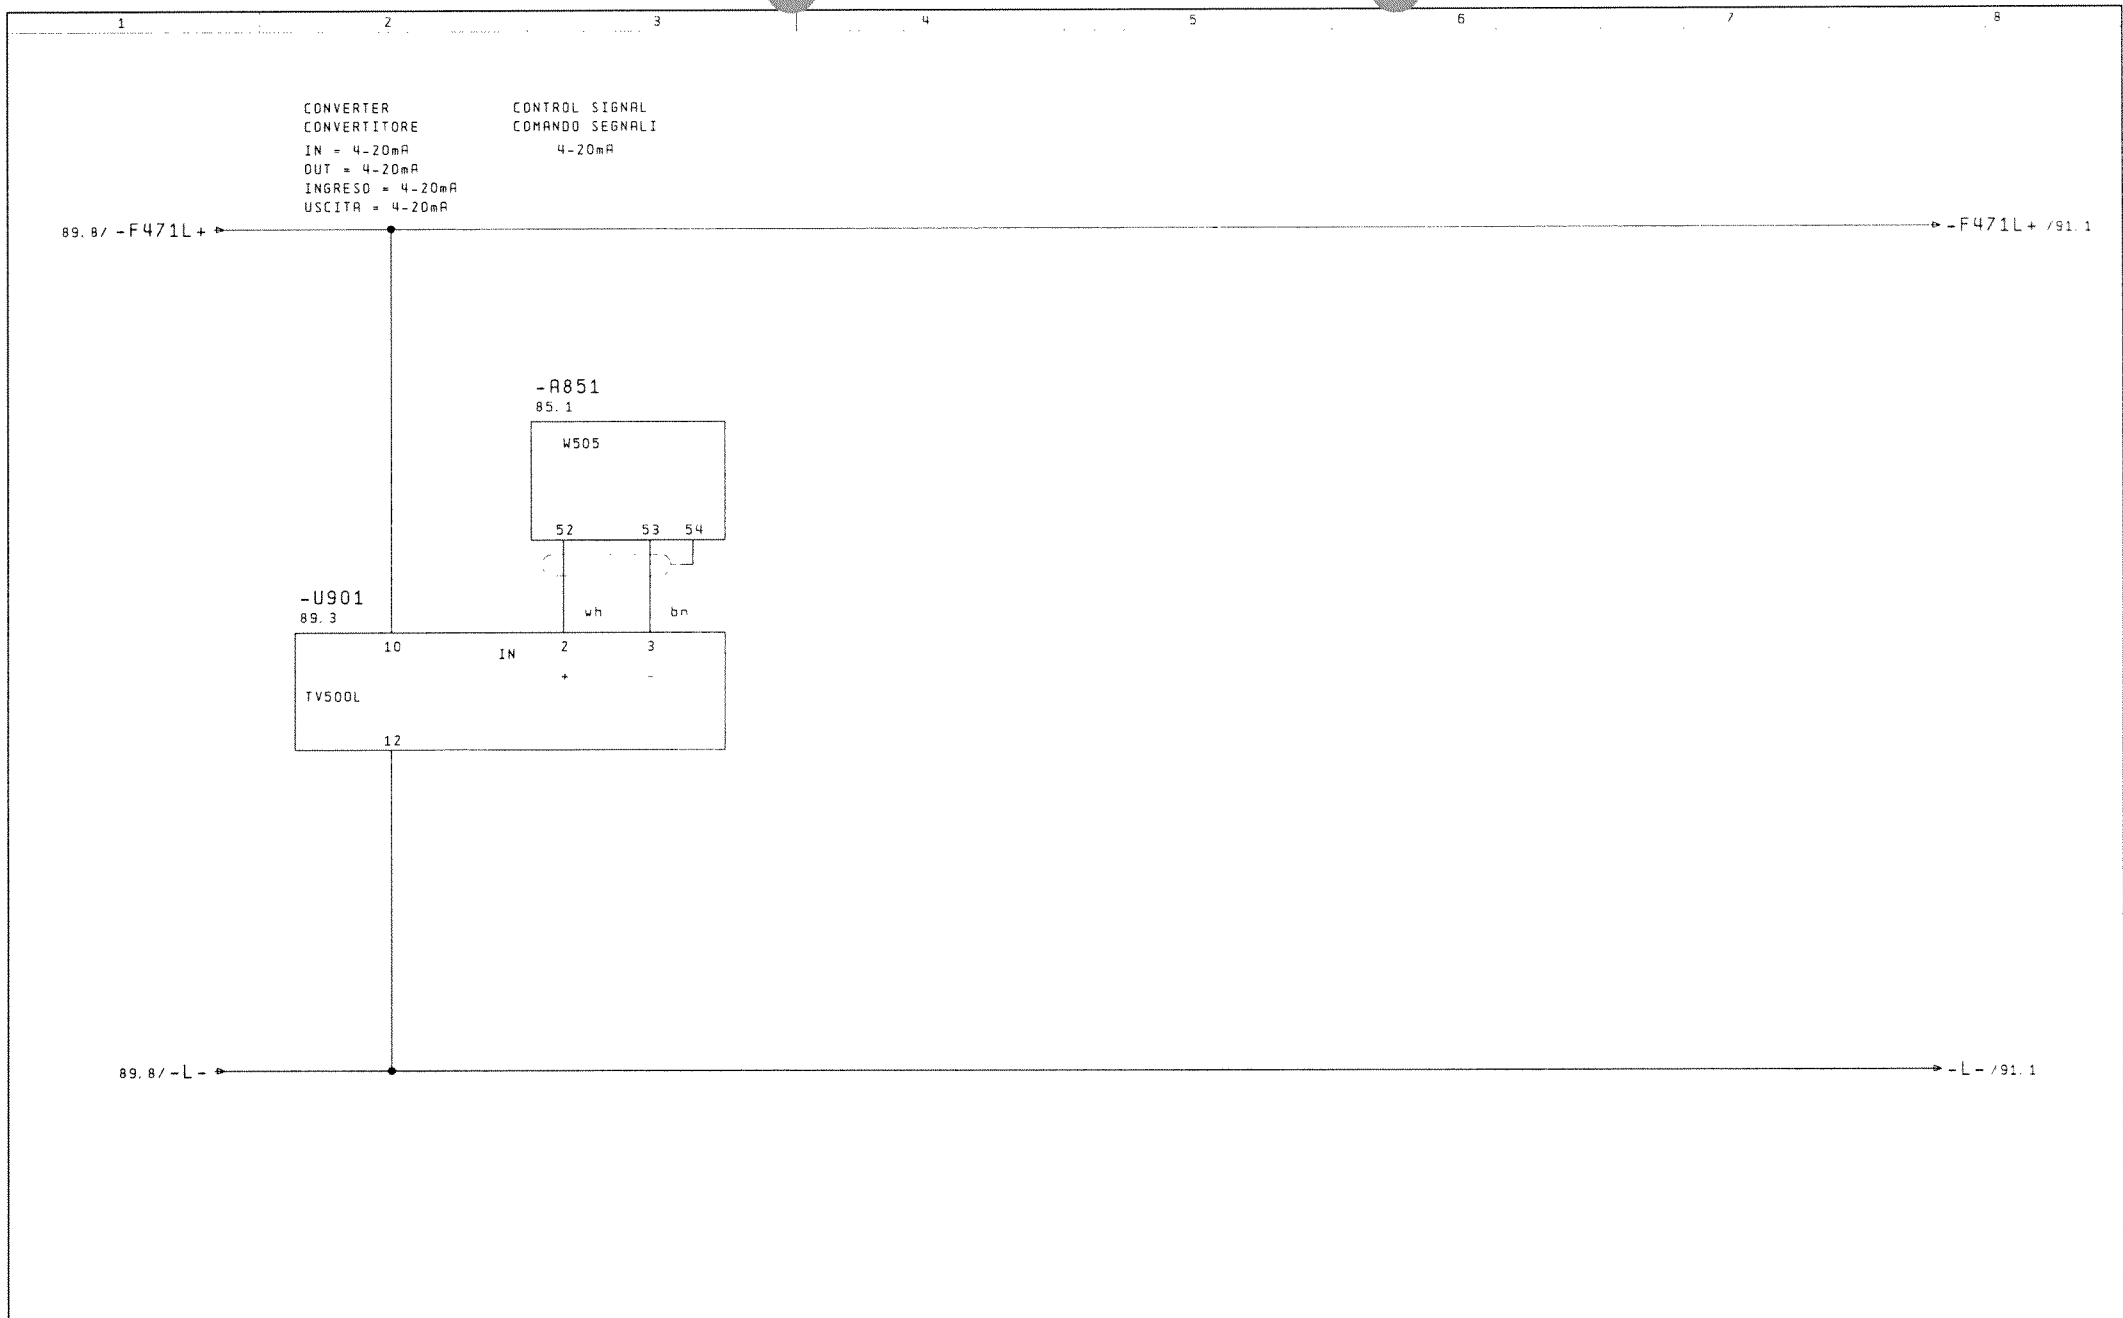

89												91	
		date	30.08.07	DRESSER-RAND NADROWSKI 21124				TURBINE CONTROL W505		14240/067		-TU	
		drawn	KOL / SEL	EUROPOWER, ITALIEN				CONTROLLO TURBINA W505				+TU	
		check.										pg. 90	
modific.	date	name	stand.	origin.		sub. f.		sub.		TUNPM-10626-L300F		508 pg.	

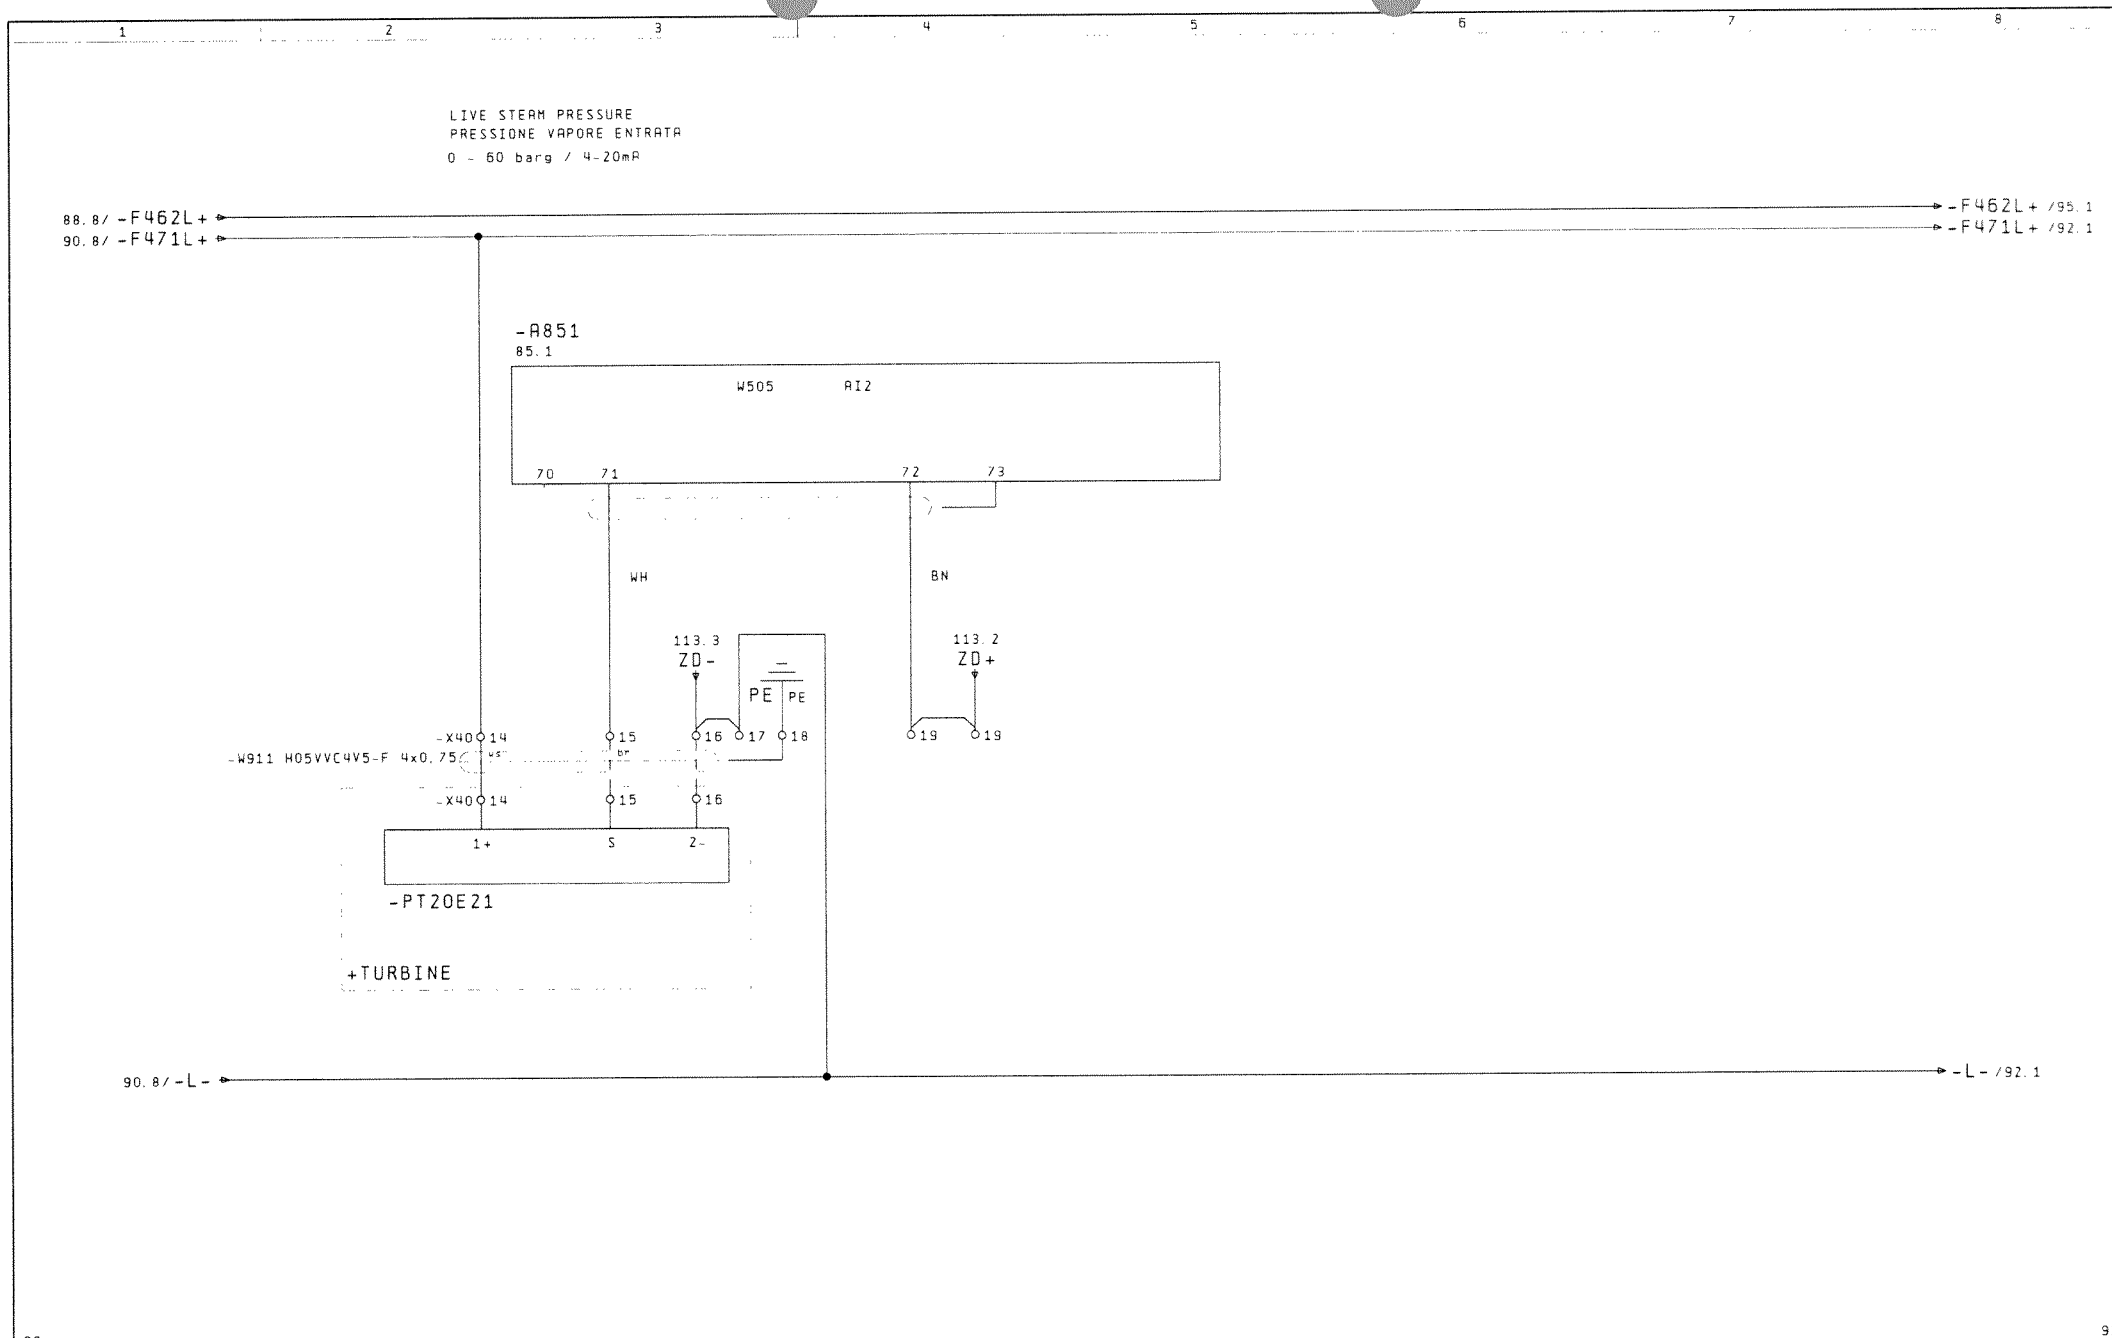

90				date	23.10.07	DRESSER-RAND NADROWSKI 21124		TURBINE CONTROL W505	14240/067	pg. 91
				drawn	KOL / SEP	EUROPOWER, ITALIEN		CONTROLLO TURBINA W505		
				check.						
modific.	date	name	stand.		origin.	sub. f.	sub.		TUNPM-10626-L300F	508 pg.

 91.8 / -F471L+  -F471L+ / 93 1



			date	30.08.07	DRESSER-RAND NADROWSKI 21124		TURBINE CONTROL W505	14240/067	*TU
			drawn	KOL / SEP	EUROPOWER, ITALIEN		CONTROLLO TURBINA W505		+TU
			check.				MULTIFUNKTIONELLE ENERGIE SYSTEME		
modific.	date	name	stand.		origin.	sub. f.	sub.	TUNPM-10626-L300F	pg. 92 508 pg.


AUX CONTROL SPARE
AUSILIARE COMANDO RISERVA

AUX CONTROL
AUSILIARE COMANDO
(LIMITER)
(LIMITATORE)
0-3,2MM/4-20mA

-F471L+


92.8/-F471L+

-A851
85.1

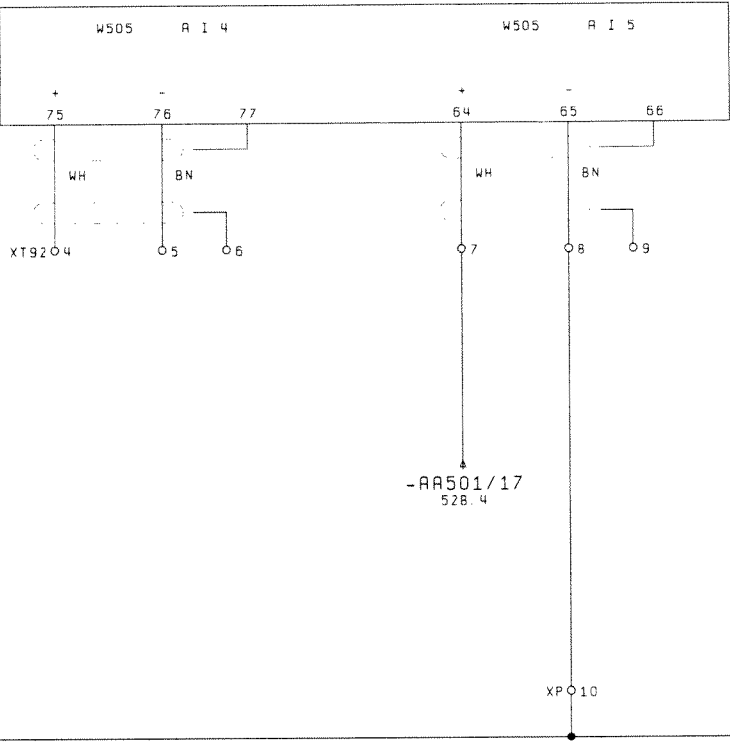

92.8/-L-

-L-/95.1

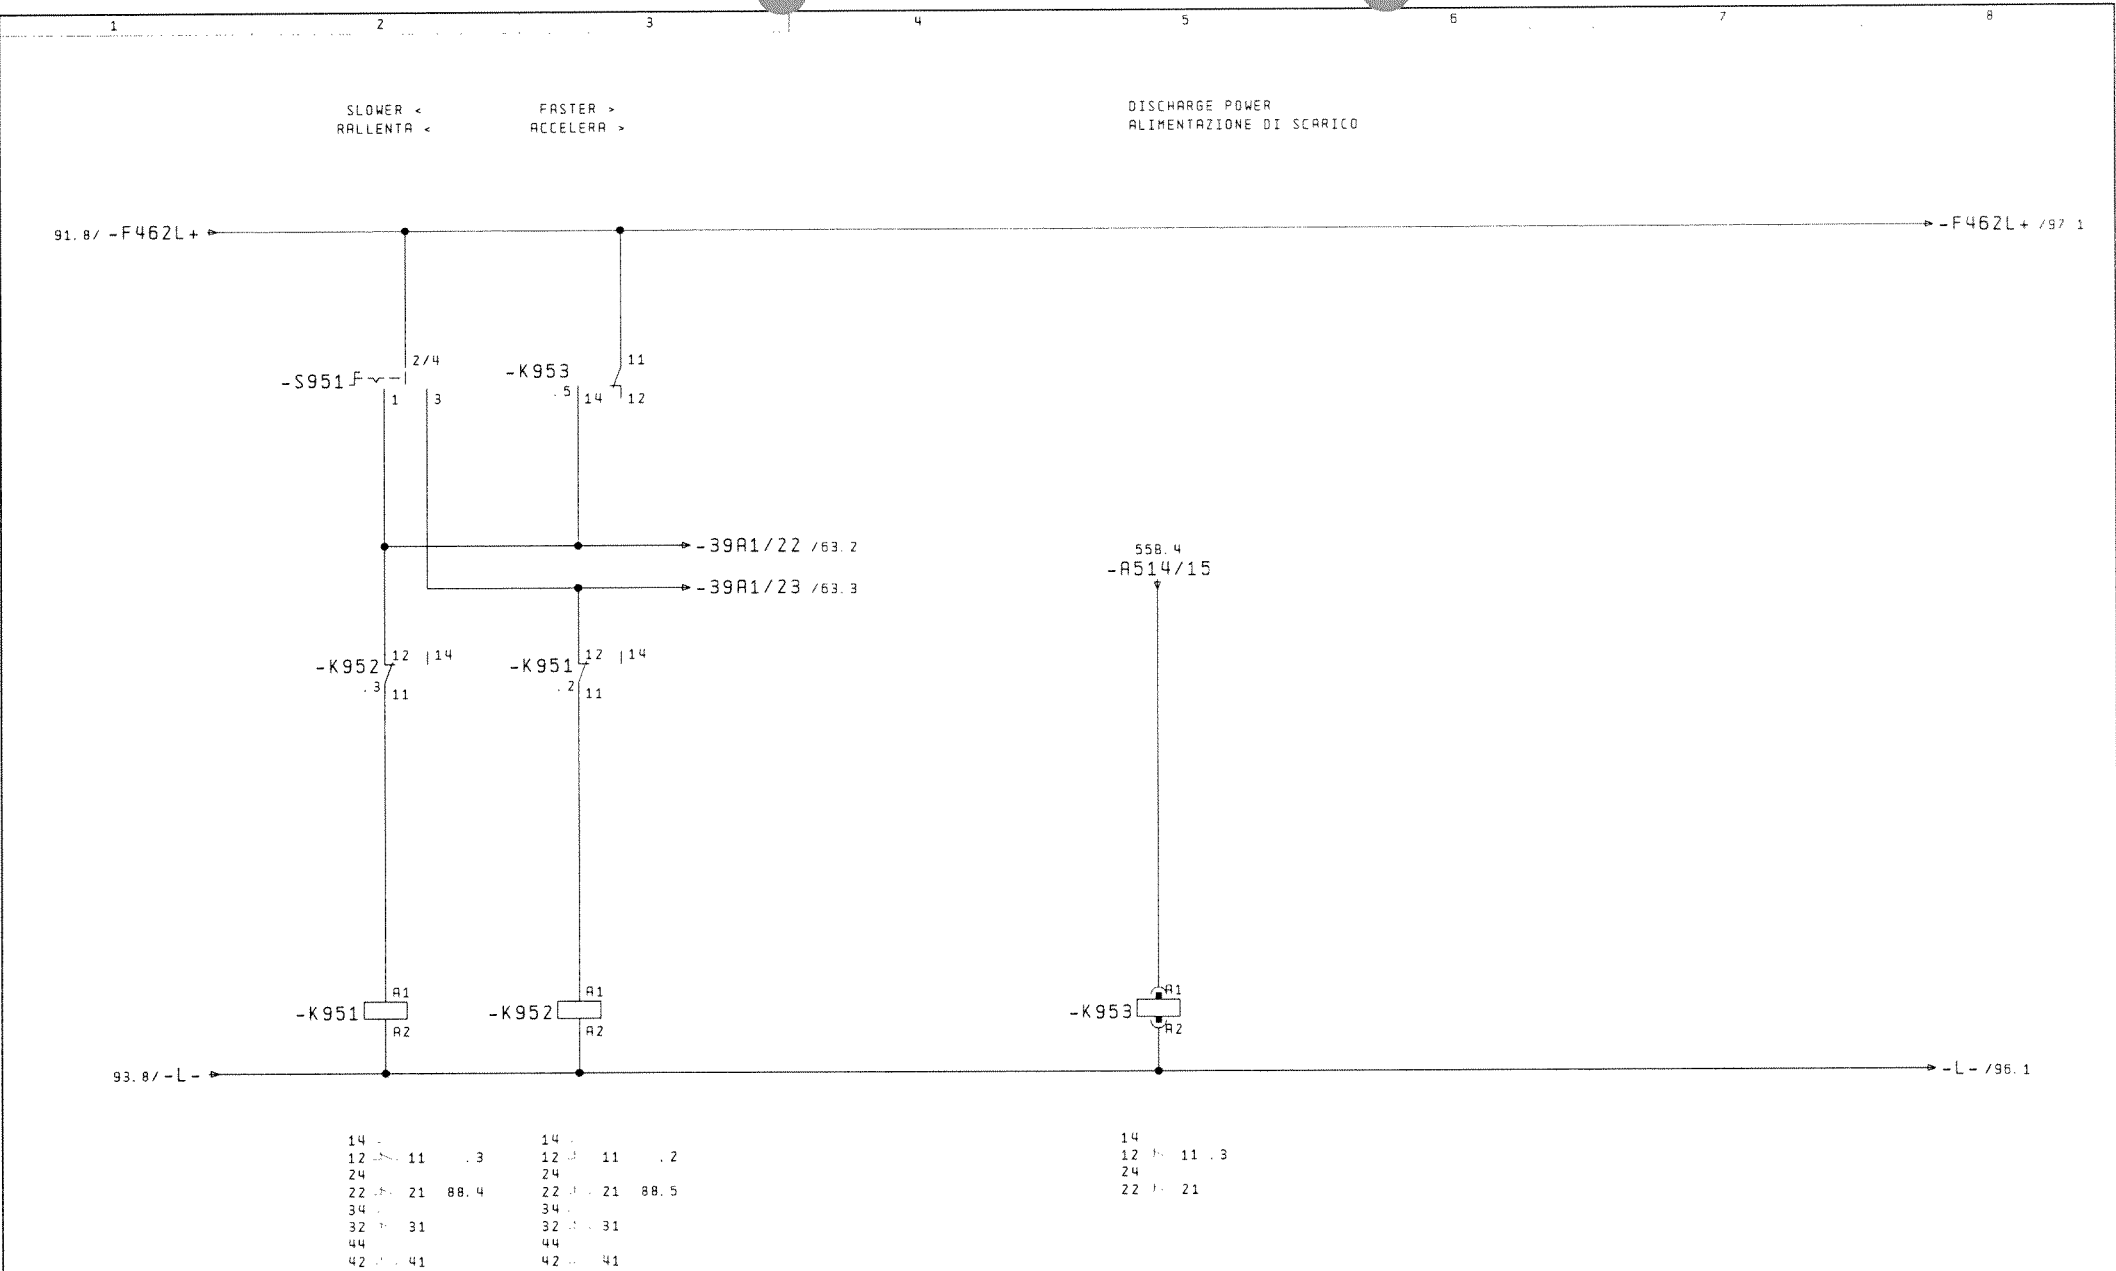


95.8 / -F462L + $\rightarrow$ -F462L + /101.1

-K961 43
96.7 44


-E515/25
56C.4


96.8 / -L → -L - / 100.1

96														
			date	30.08.07	DRESSER-RAND NADROWSKI 21124			 MULTIFUNKTIONALE ENERGIE SYSTEME	OVERSPEED PROTECTION		14240/067		+TU	
			drawn	KDL / SEL	EUROPOWER, ITALIEN				SOVRA VELOCITA' PROTEZIONE				+TU	
			check.											
modific.	date	name	stand.		origin.	sub.f.	sub.				TUNPM-10626-L300F		pg. 97	
												508 pg.		

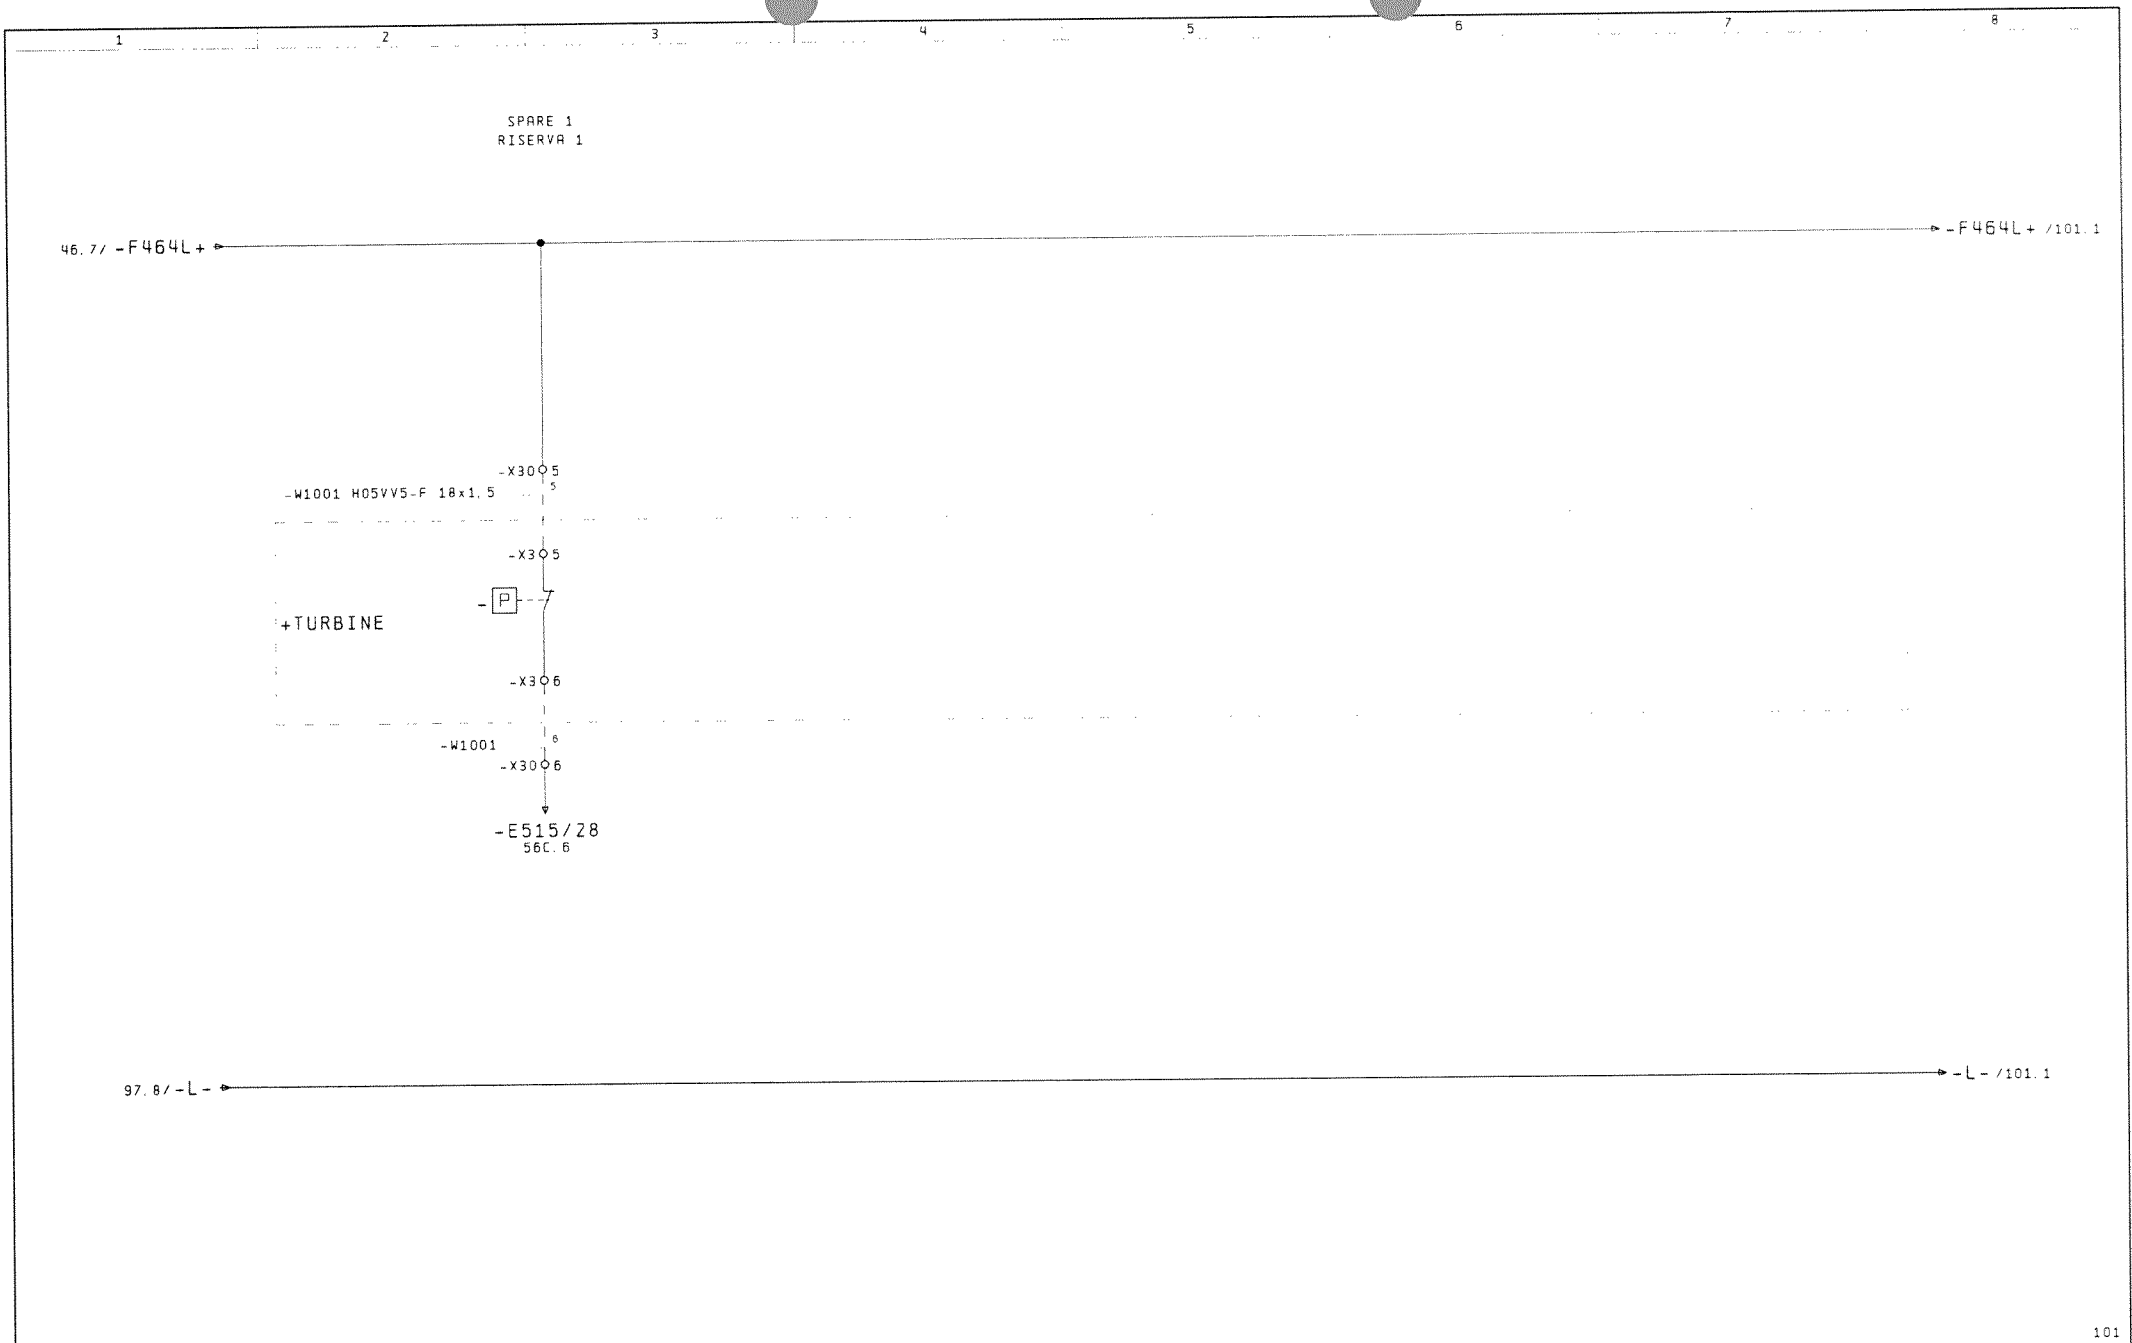

97				101			
date	13.11.07	DRESSER-RAND NADROWSKI 21124		MONITORING		14240/067	
drawn	KOL / SEL	EUROPOWER, ITALIEN		SORVEGLIANZA		pg. 100	
check.						pg. 508	
modific.	date	name	stand.	origin.	sub. f.	sub.	
						TUNPM-10626-L300F	

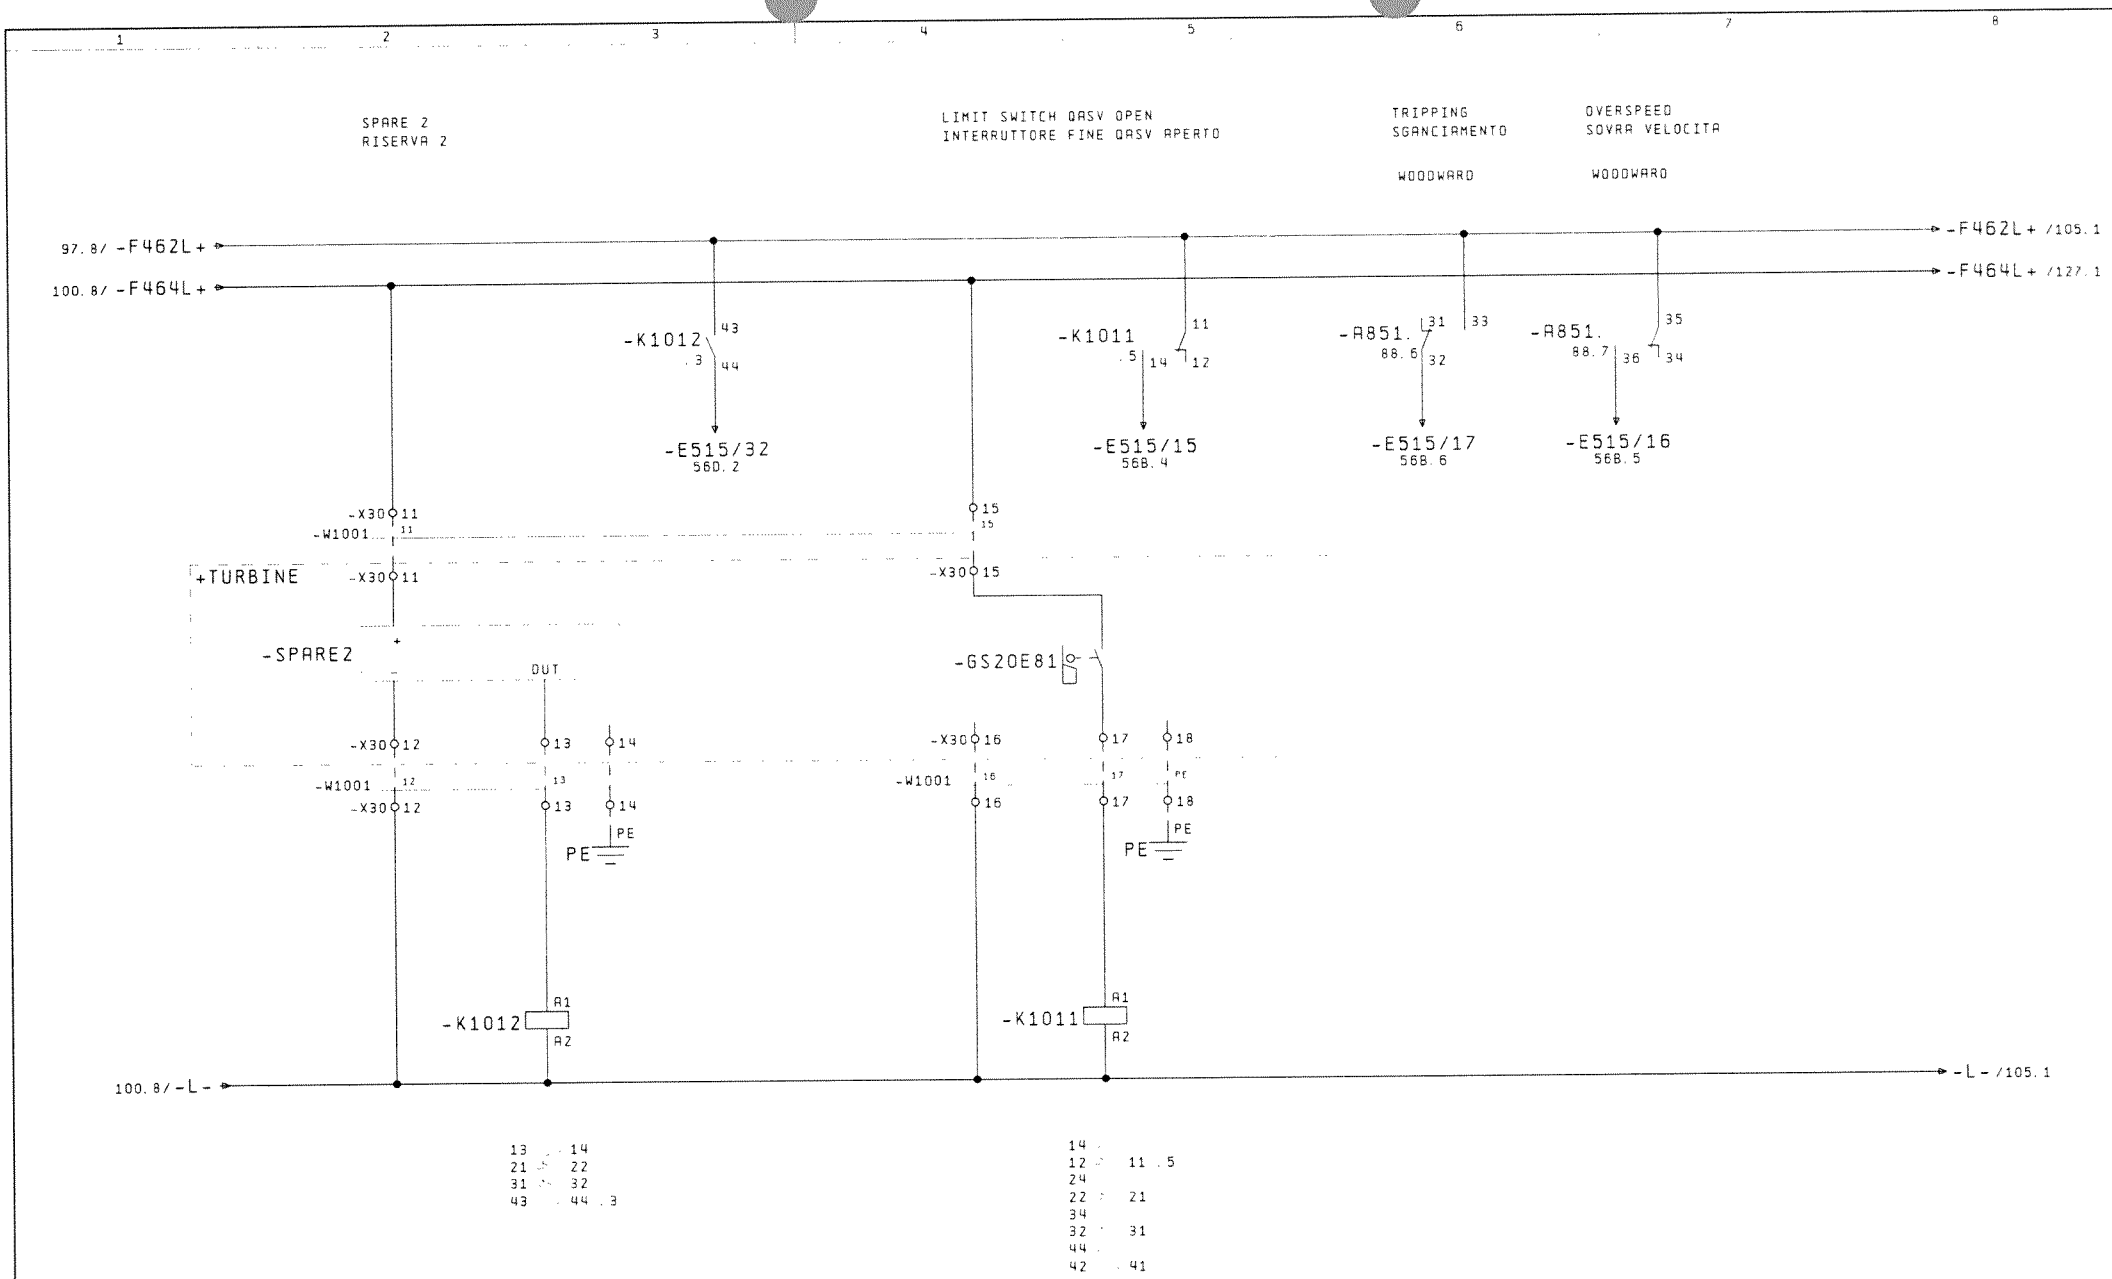

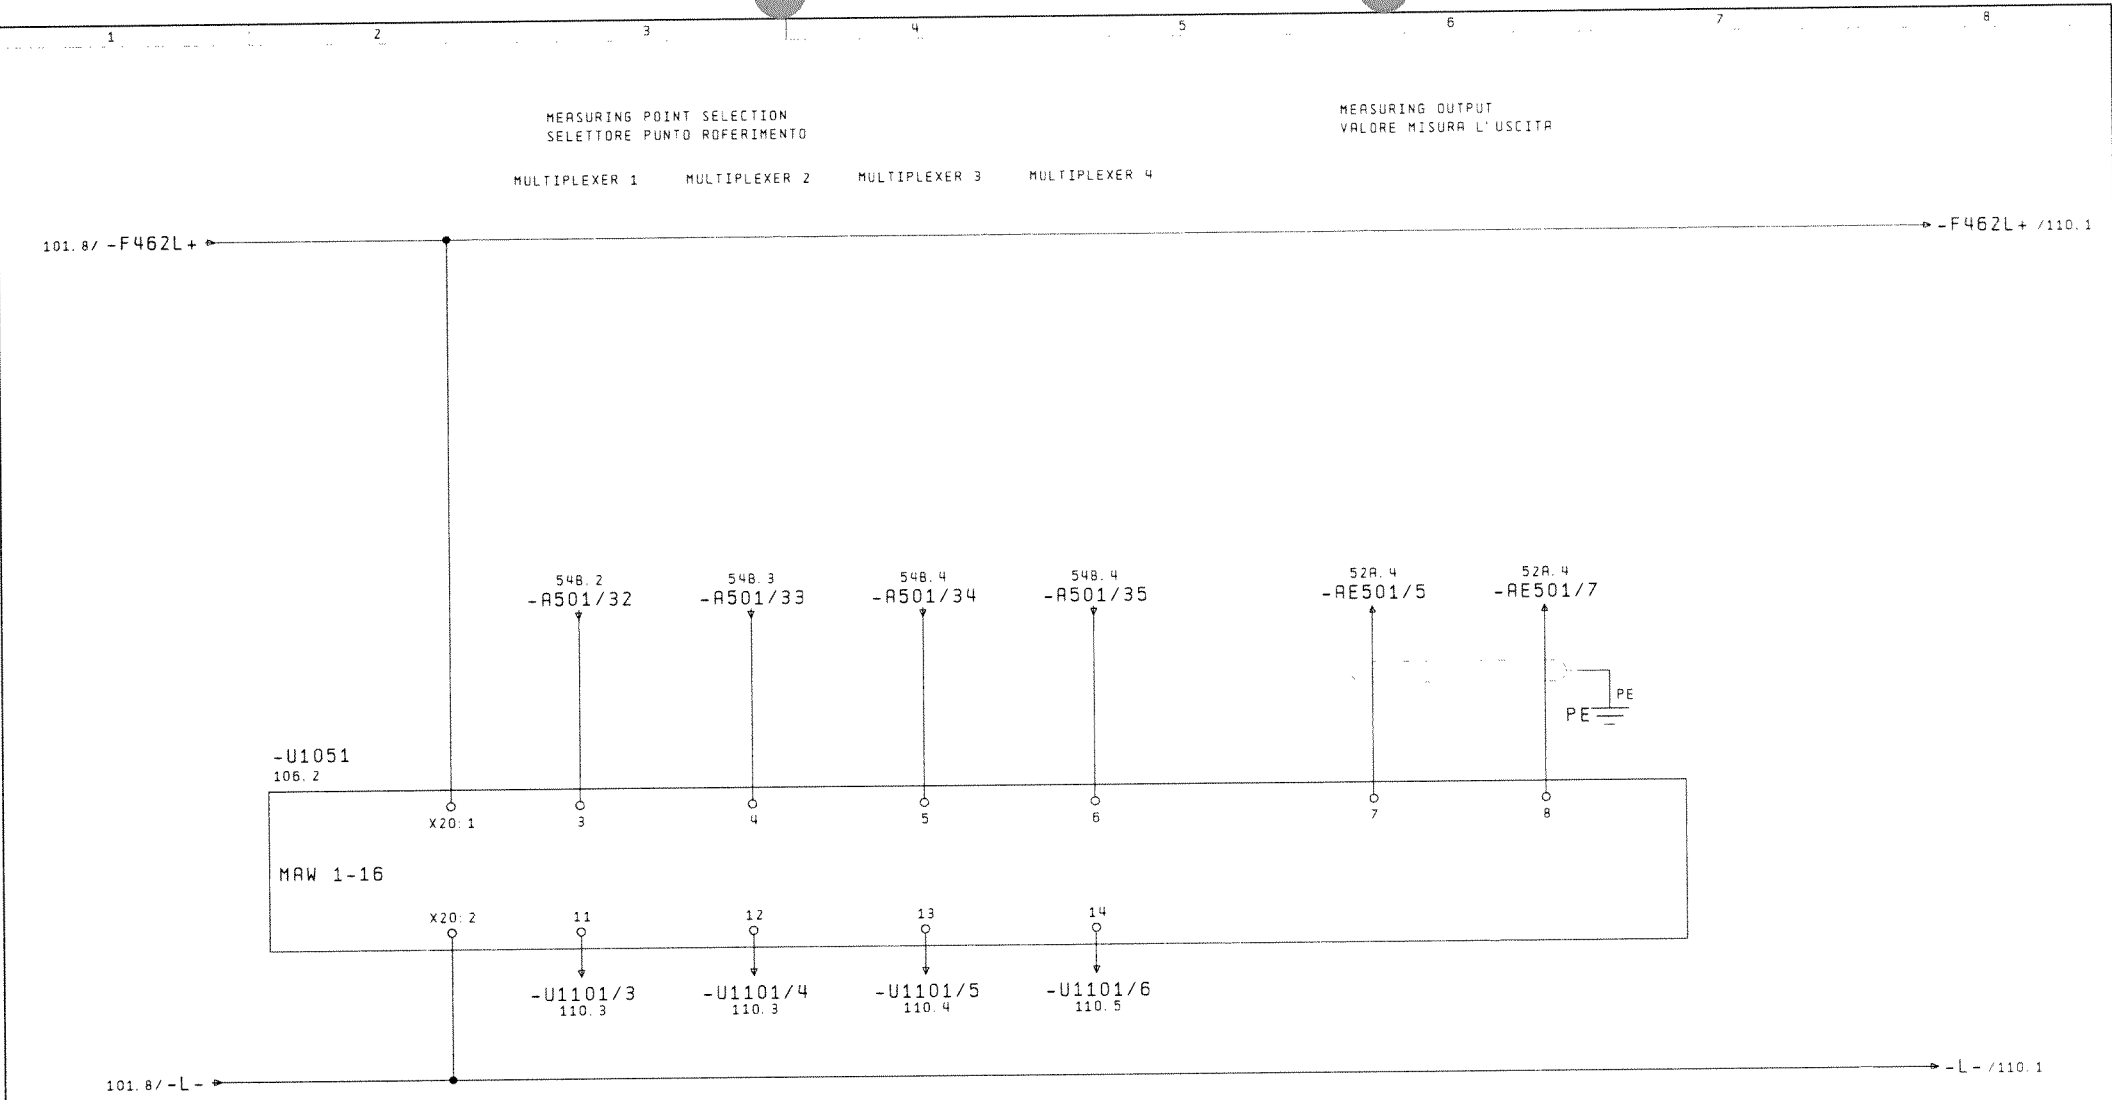

OIL TEMPERATURE
OLIO TEMPERATURA
AFTER COOLER
POSTERIONE REFRIGERATORE

-U1051 0-100°C/4-20mA
105.2


LUB OIL PRESSURE
LUBRIFICANTE A PRESSIONE

0-46bar / 4-20mA

SPARE 1
RISERVA 1


CONTROL OIL PRESSURE
COMANDO OLIO PRESSIONE

0-16bar / 4-20mA

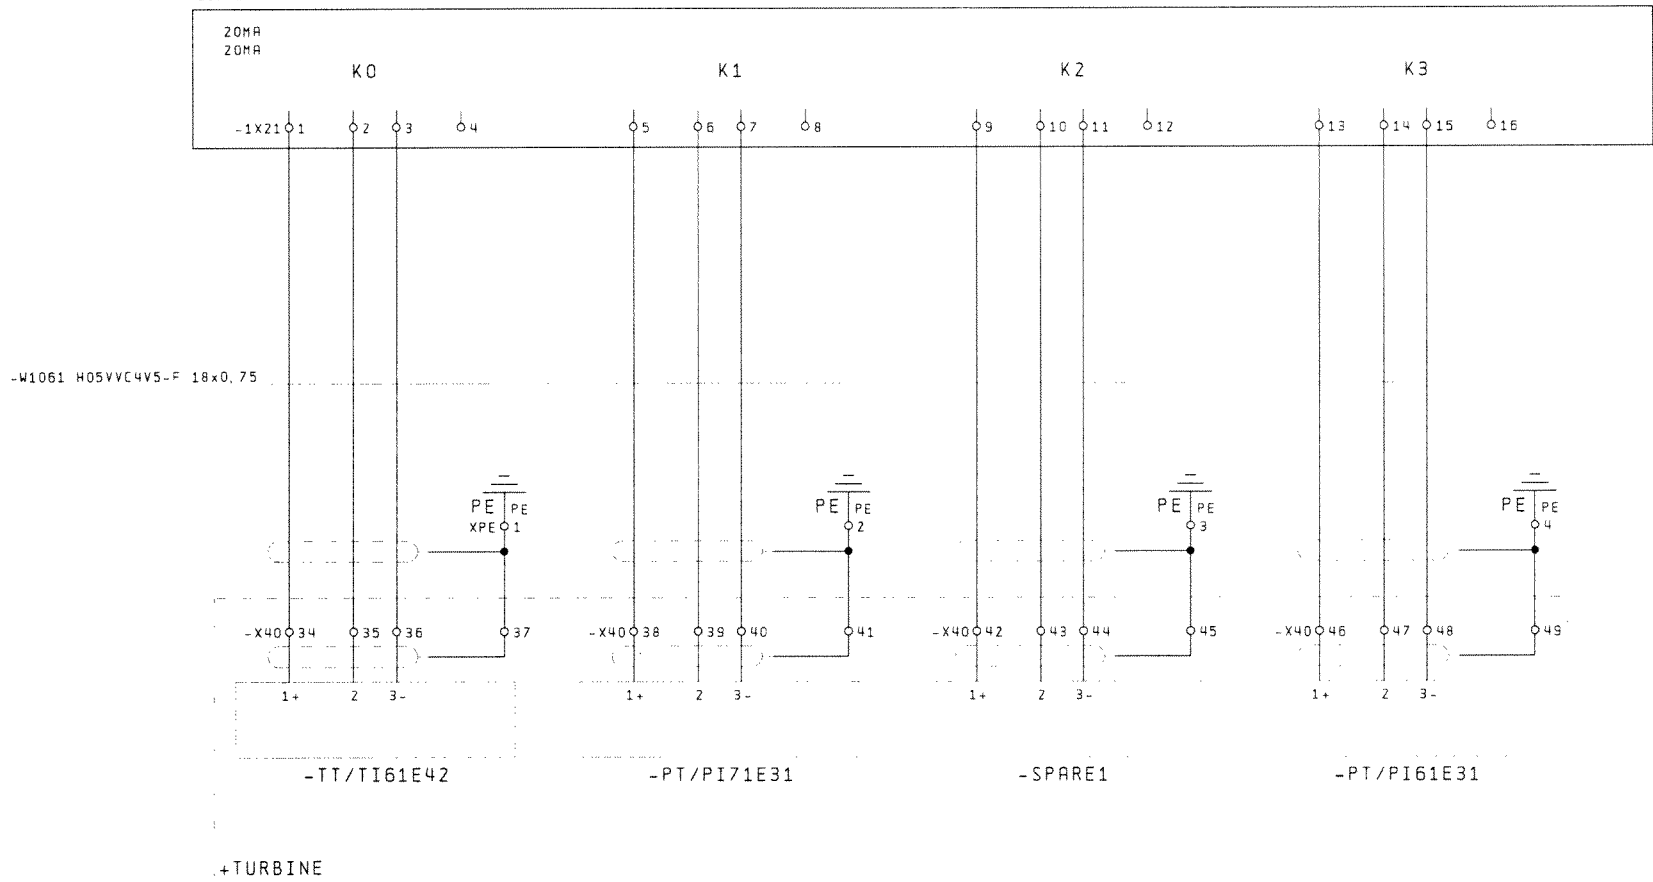


ATTENTION : ATTENZIONE :
SENSOR CONNECTION DIRECT ON DEVICES.
CONNESSIONE IL TASTATORE DIRETTO L'APPARECCHIO.

ATTENTION :
ATTENZIONE :
CONNECTION THE PT 100 SENSORS DIRECT AT DEVICE.
COLLEGAMENTO IL PT 100 IL TASTATORE DIRETTO APPARECCHIO.

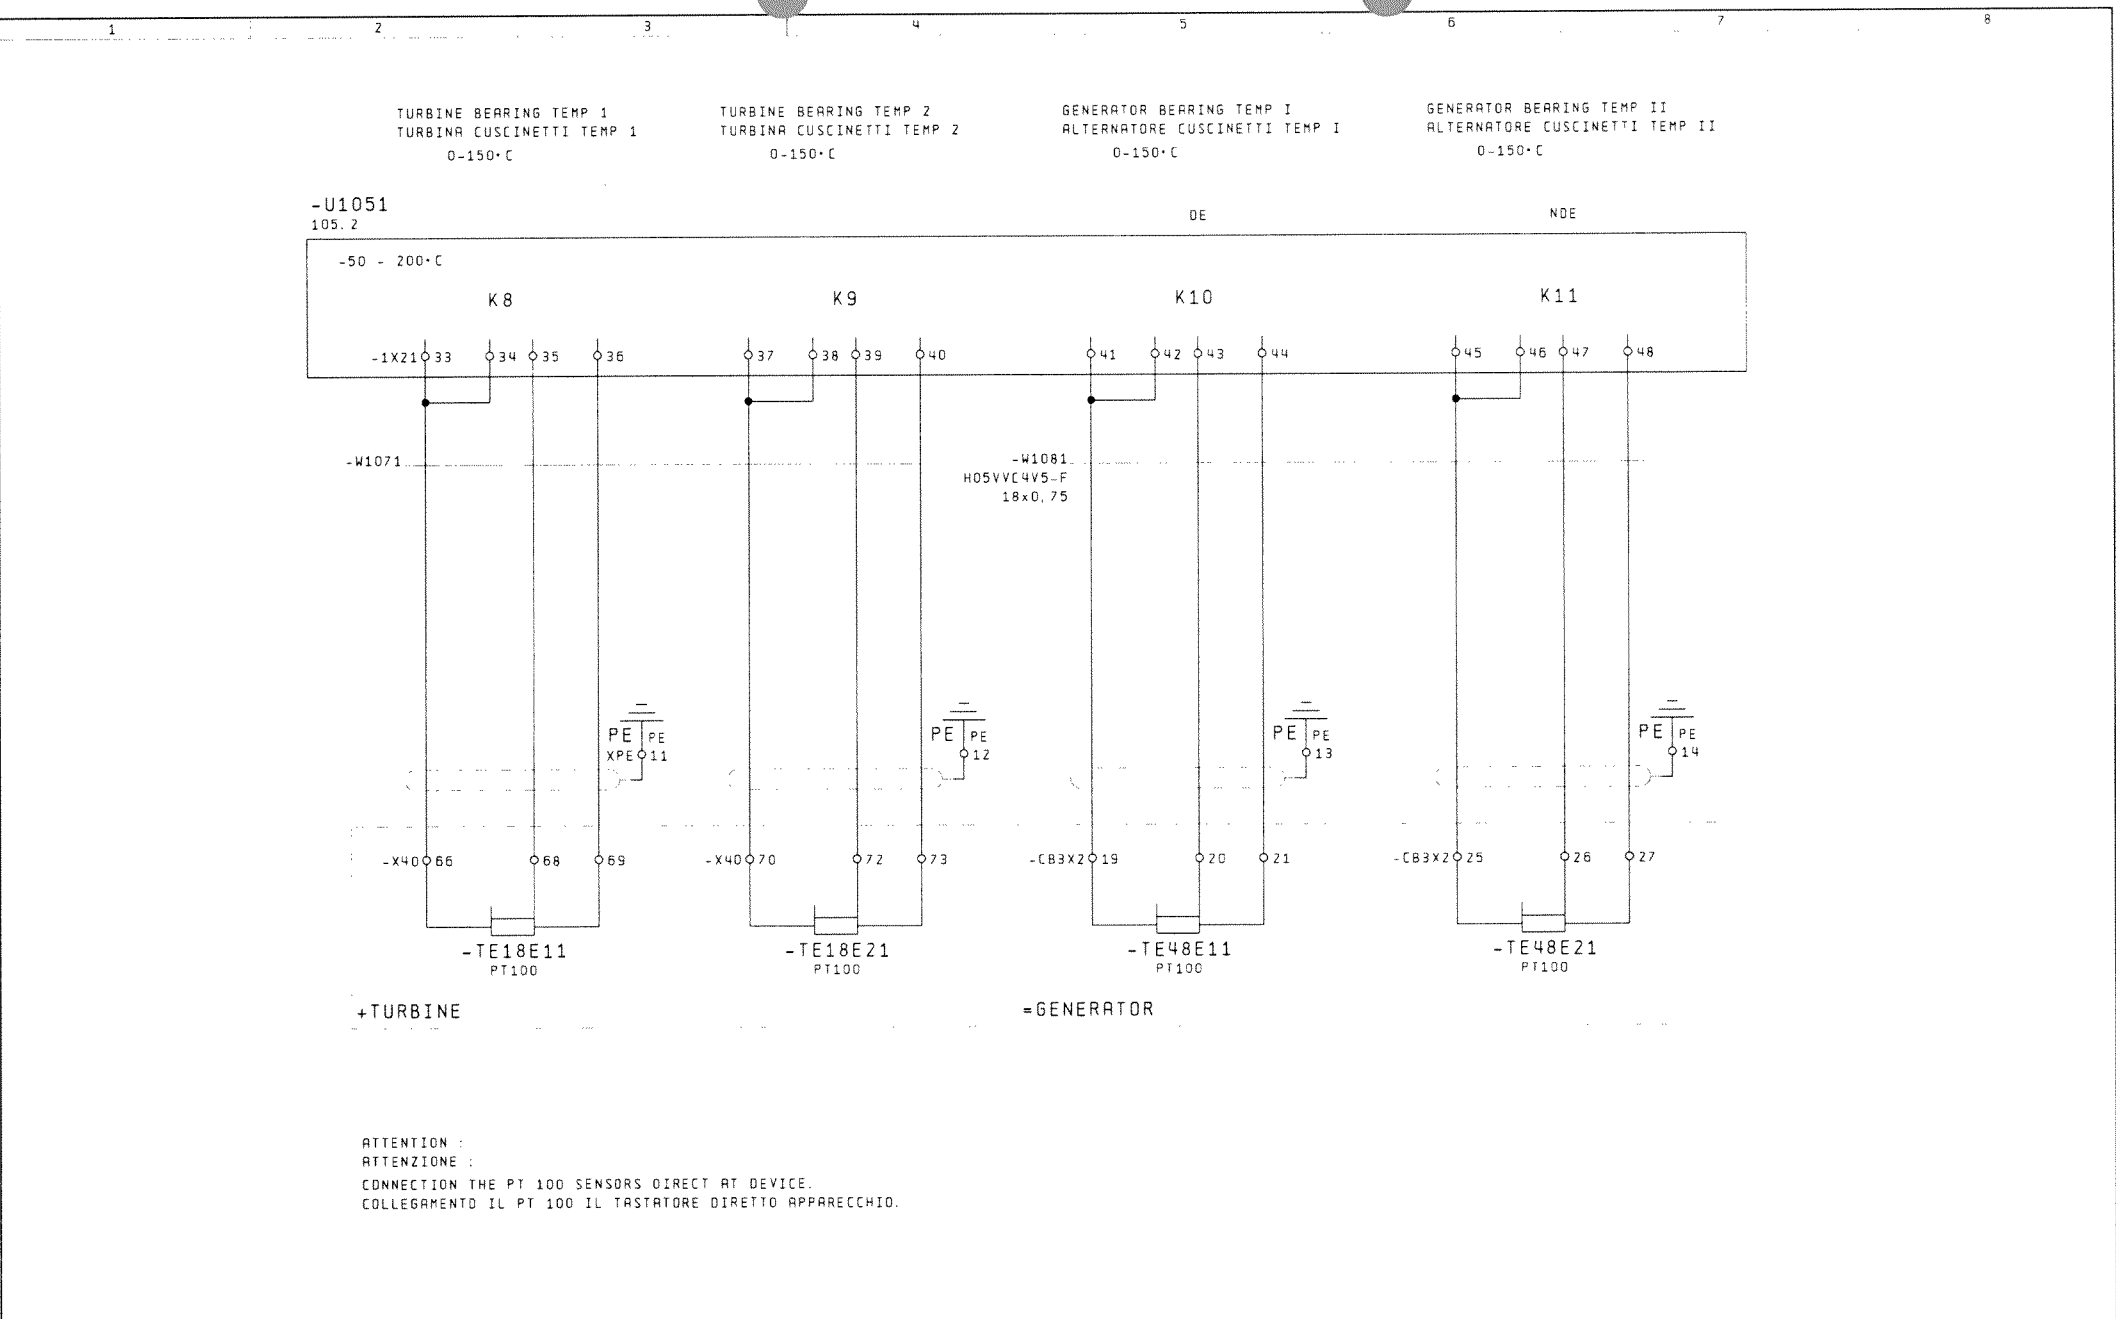

		date	03.12.07	DRESSER-RAND NADROWSKI 21124	ANALOG MEASURING INPUTS	14240/067	*TU
		drawn	KOL / SEP	EUROPOWER, ITALIEN	ANALOGICO VALORE MISURA		*TU
		check.			INGRESSI		
modific.	date	name	stand.	origin.	sub. f.	sub.	pg. 108
							TUNPM-10626-L300F
							508 pg.

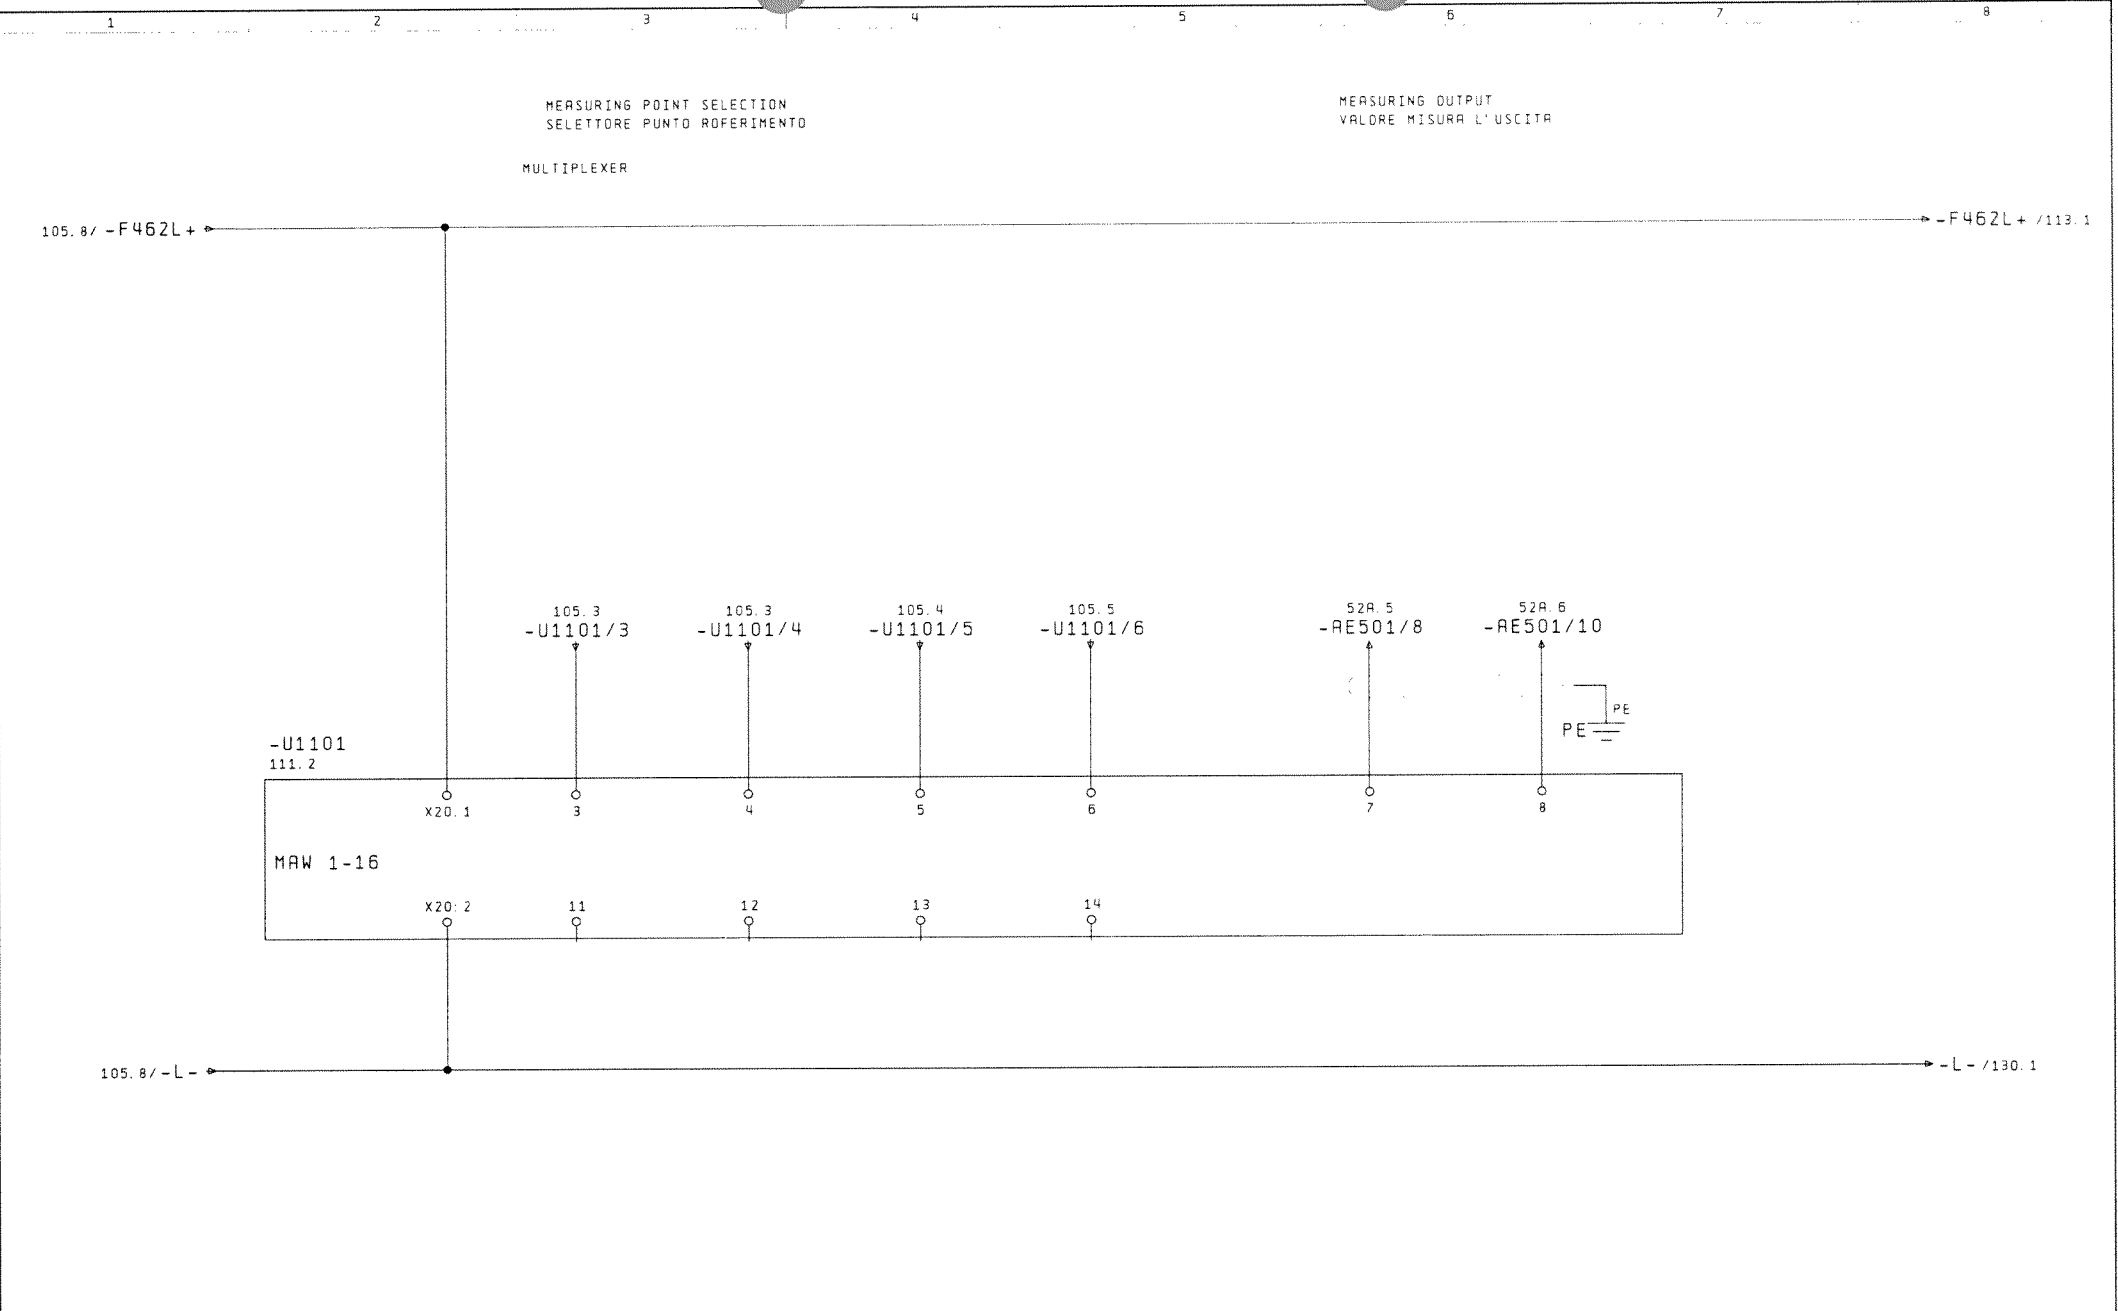


109

111

			date	08.11.07	DRESSER-RAND NADROWSKI 21124		 MEASURING-CONVERTER VALORE MISURA-CONVERTITORE	14240/067	+TU	
			drawn	KOL / SEL	EUROPOWER, ITALIEN				+TU	
			check.							
modific.	date	name	stand.		origin.	sub. f.	sub.		TUNPM-10626-L300F	pg. 110
										508 pg.

- SPARE -	VIBRATION TURBINE BEARING 1	VIBRATION TURBINE BEARING 2	TURBINE AXIAL DISPLACEMENT
- RISERVA -	VIBRAZIONE TURBINA CUSCINETTI 1	VIBRAZIONE TURBINA CUSCINETTI 2	TURBINA LO SPOSTAMENTO ASSIALE
	0-25mm/s / 4-20mA	0-25mm/s / 4-20mA	-0,75mm - +0,75mm /4-20mA

-U1101
110.2

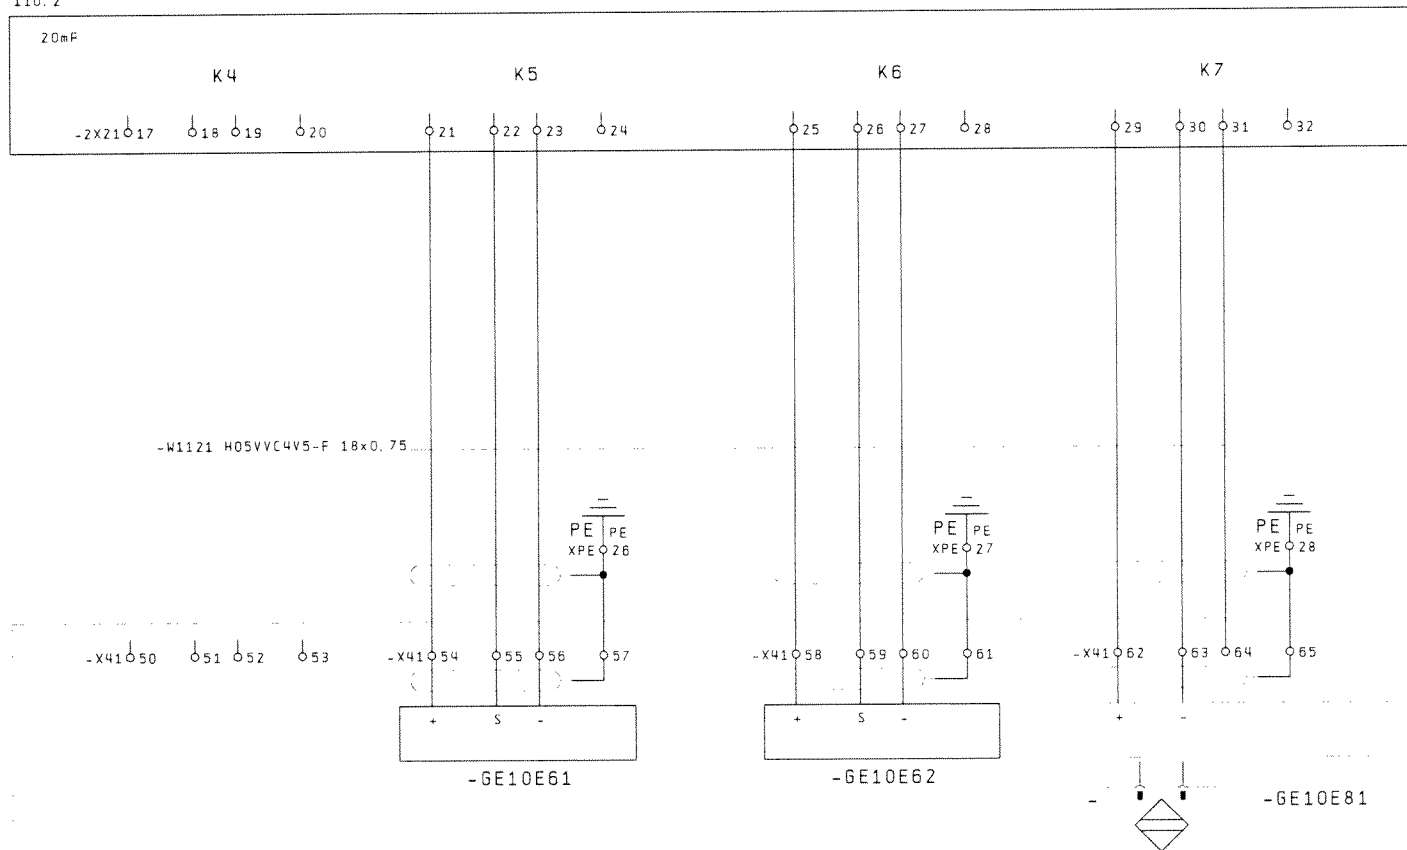

+TURBINE

ATTENTION :
ATTENZIONE :
SENSOR CONNECTION DIRECT ON DEVICES .
CONNESSIONE IL TASTATORE DIRETTO L'APPARECCHIO.


			date	30.08.07	DRESSER-RAND NADROWSKI 21124		ANALOG MEASURING INPUTS	14240/067	-TU
			drawn	KDL / SEL	EUROPOWER, ITALIEN		ANALOGICO VALORE MISURA		+TU
			check			MULTIFUNKTIONALE ENERGIE SYSTEME	INGRESSI		pg. 112
modific.	date	name	stand.	origin.	sub. f.	sub.		TUNPM-10626-L300F	508 pg.

TURBINE LIVE STEAM PRESSURE
TURBINA VAPORE ENTRATA PRESSIONE
0-60 barg / 4-20 mA

TURBINE EXHAUST STEAM PRESSURE
TURBINA VAPORE SCARICO PRESSIONE
-1 - +4 barg / 4-20 mA

SPARE
RISERVA

LIVE STEAM TEMP
VAPORE ENTRATA TEMP
0-600°C / 4-20 mA

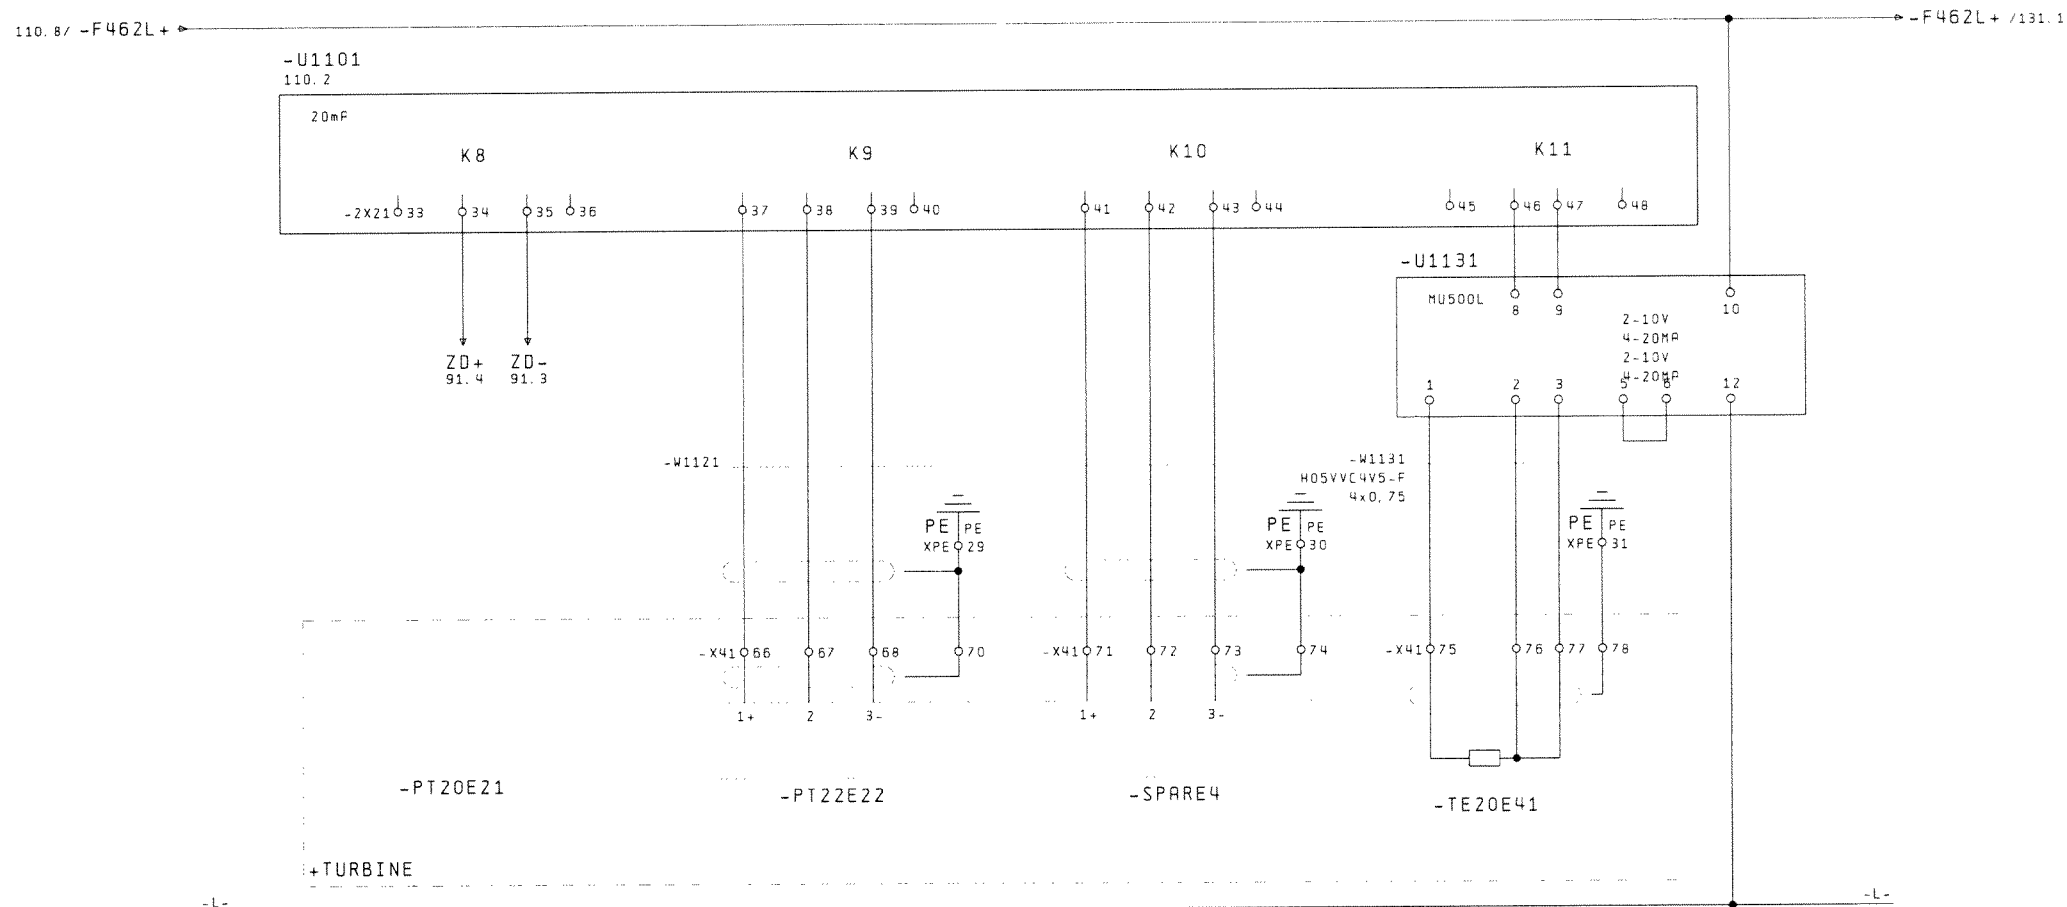

ATTENTION :
ATTENZIONE :
SENSOR CONNECTION DIRECT ON DEVICES.
CONNESSIONE IL TASTATORE DIRETTO L'APPARECCHIO.

112


114

		date	03.12.07	DRESSER-RAND NADROWSKI 21124		ANALOG MEASURING INPUTS	14240/067	=TU
		drawn	KDL / SEP	EUROPOWER, ITALIEN		ANALOGICO VALORE MISURA		+TU
		check			MULTIFUNKTIONALE ENERGIE SYSTEME	INGRESSI		pg. 113
modific.	date	name	stand.	origin.	sub. f.	sub.	TUNPM-10626-L300F	508 pg.

SYN. VOLTAGE 100V
SIN. TENSIONE 100V

VOLTAGE REGULATOR ON
REGOLATORE TENSIONE INSERITO

VOLTAGES SUPPLY
230V, 50CY
TENSIONE ALIMENTAZIONE
230V, 50Hz

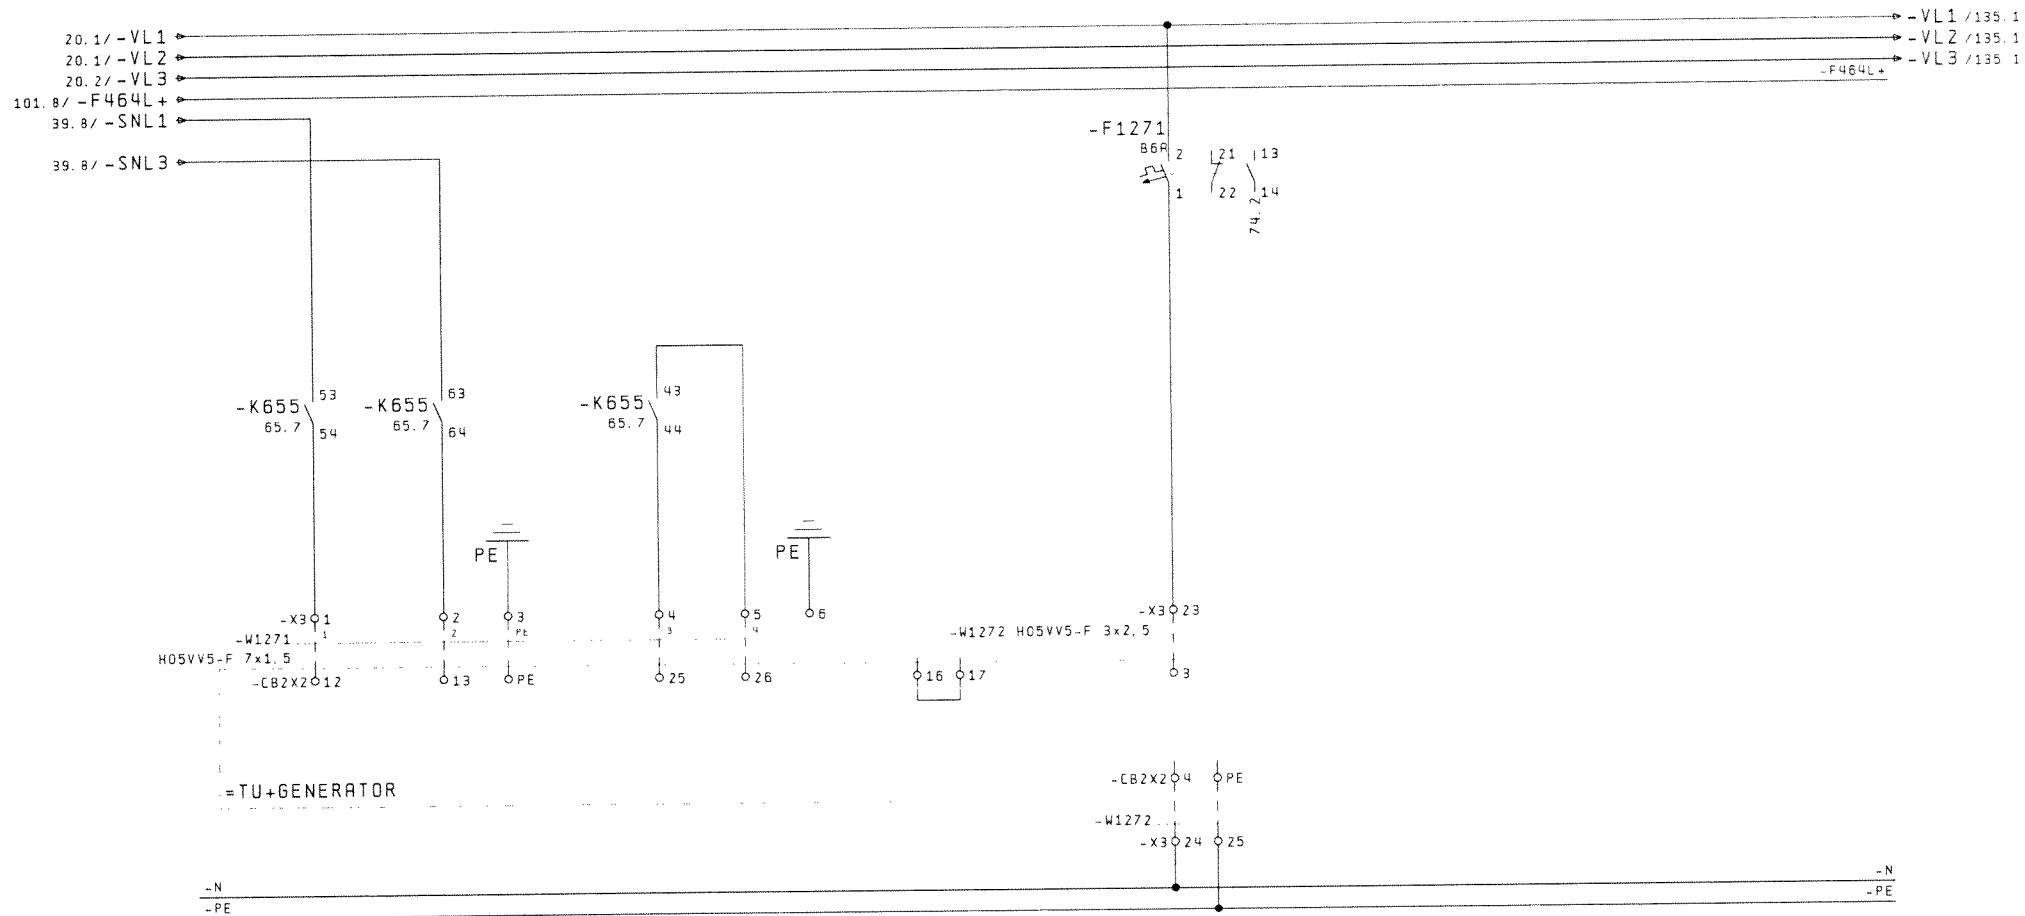

=TU+GENERATOR

114

128

date		05.12.07	DRESSER-RAND NADROWSKI 21124		CONTROL GEN. TERMINAL BOX		14240/067		=TU	
drawn		KOL / SEP	EUROPOWER, ITALIEN		COMANDO GEN. MUFFOLA				+TU	
check					TERMINALE				pg. 127	
modific.		date	name	stand.	origin.	sub. f.	sub.	TUNPM-10626-L300F		508 pg.


GEN VOLTAGE
GEN TENSIONE
VOLTAGE ADJUSTOR
REGOLATORE DEL VALORE RICHIESTO
(ON MOUNTING PLATE)
(SOPRA PIASTRA MONTAGGIO)

SIGNAL
PARALLEL OPERATION
SEGNALE
FUNZIONAMENTO PARALLELO
POWER FACTOR REGULATOR
FATTORE POTENZA REGOLATORE

DE EXCITATION
DEECCITAZIONE

DE EXCITATION
DEECCITAZIONE

POWER FACTOR REGULATOR
FATTORE POTENZA REGOLATORE
(ON MOUNTING PLATE)
(SOPRA PIASTRA MONTAGGIO)

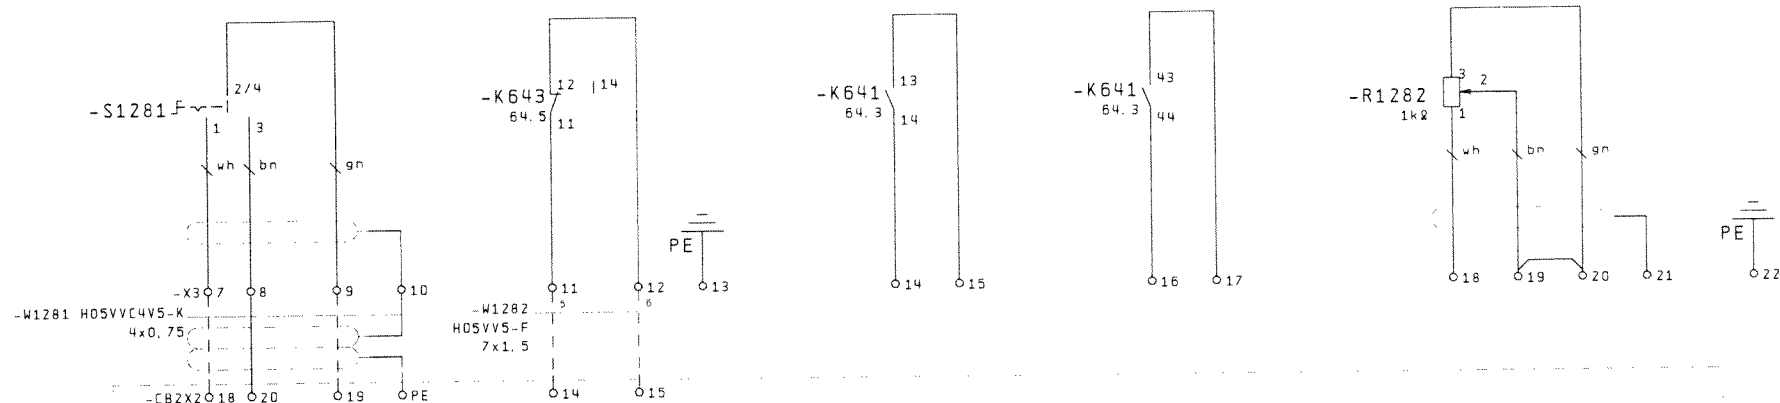


GENERATOR INDAR
+GENERATOR


127

130

date		03.12.07	DRESSER-RAND NADROWSKI 21124		CONTROL GEN. TERMINAL BOX		14240/067		=TU	
drawn		KDL / SEL	EUROPOWER, ITALIEN		COMANDO GEN. MUFFOLA				+TU	
check					TERMINALE				pg. 128	
modific.		date	name	stand.	origin.	sub. f.	sub.	TUNPM-10626-L300F		508 pg.

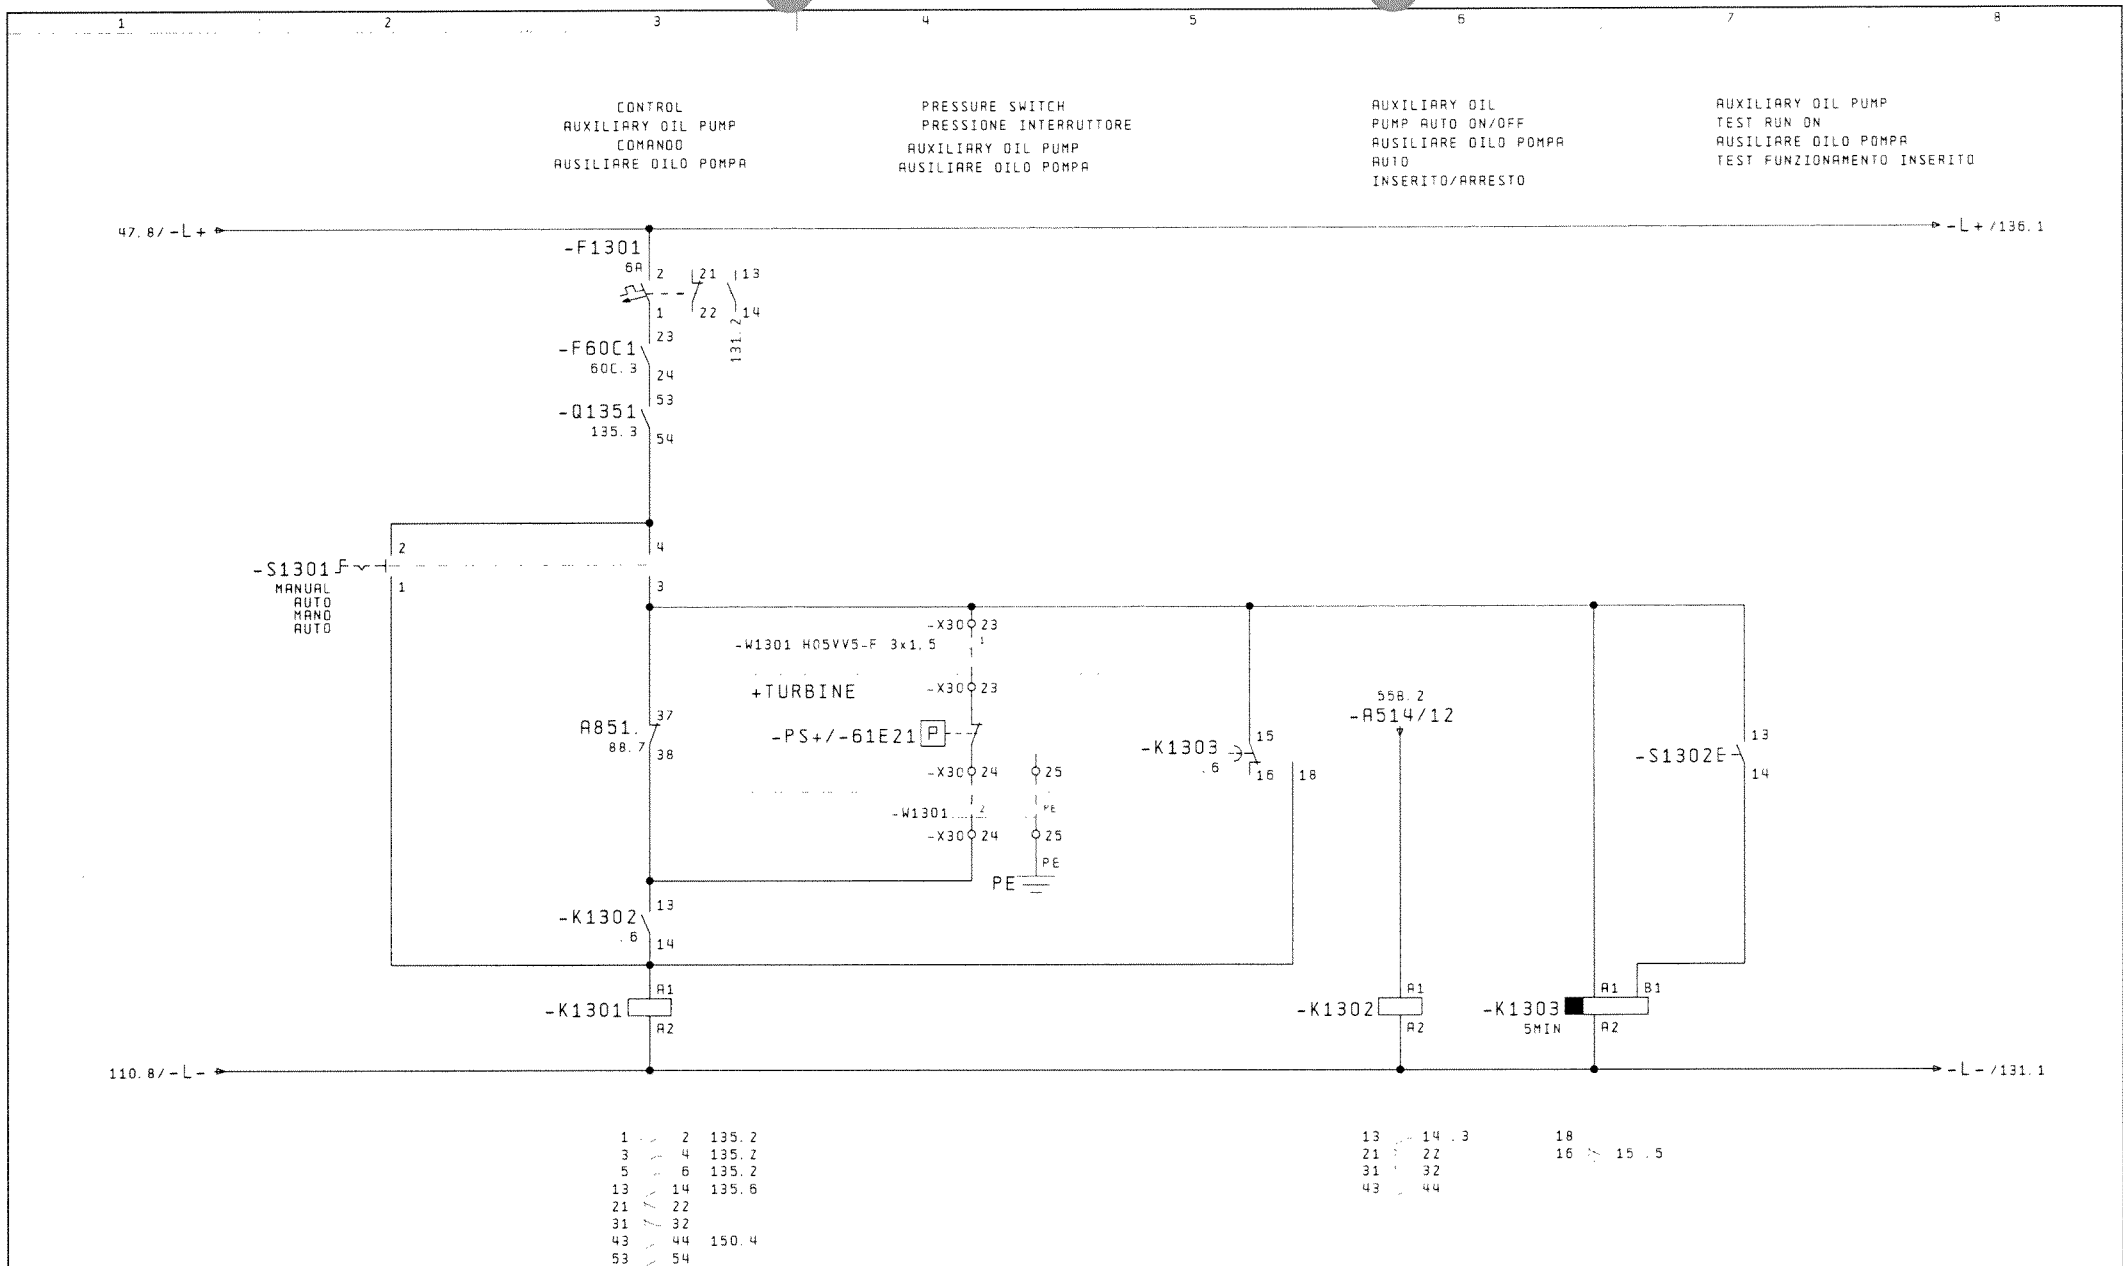


			date	03.12.07	DRESSER-RAND NADROWSKI 21124	CONTROL AUXILIARY OIL PUMP	14240/067	*TU	
			drawn	KOL / SEL	EUROPOWER, ITALIEN	COMANDO AUSILIARE		*TU	
			check			OILO POMPA			pg. 130
modific.	date	name	stand.		origin.	sub. f.	sub.	TUNPM-10626-L300F	508 pg.

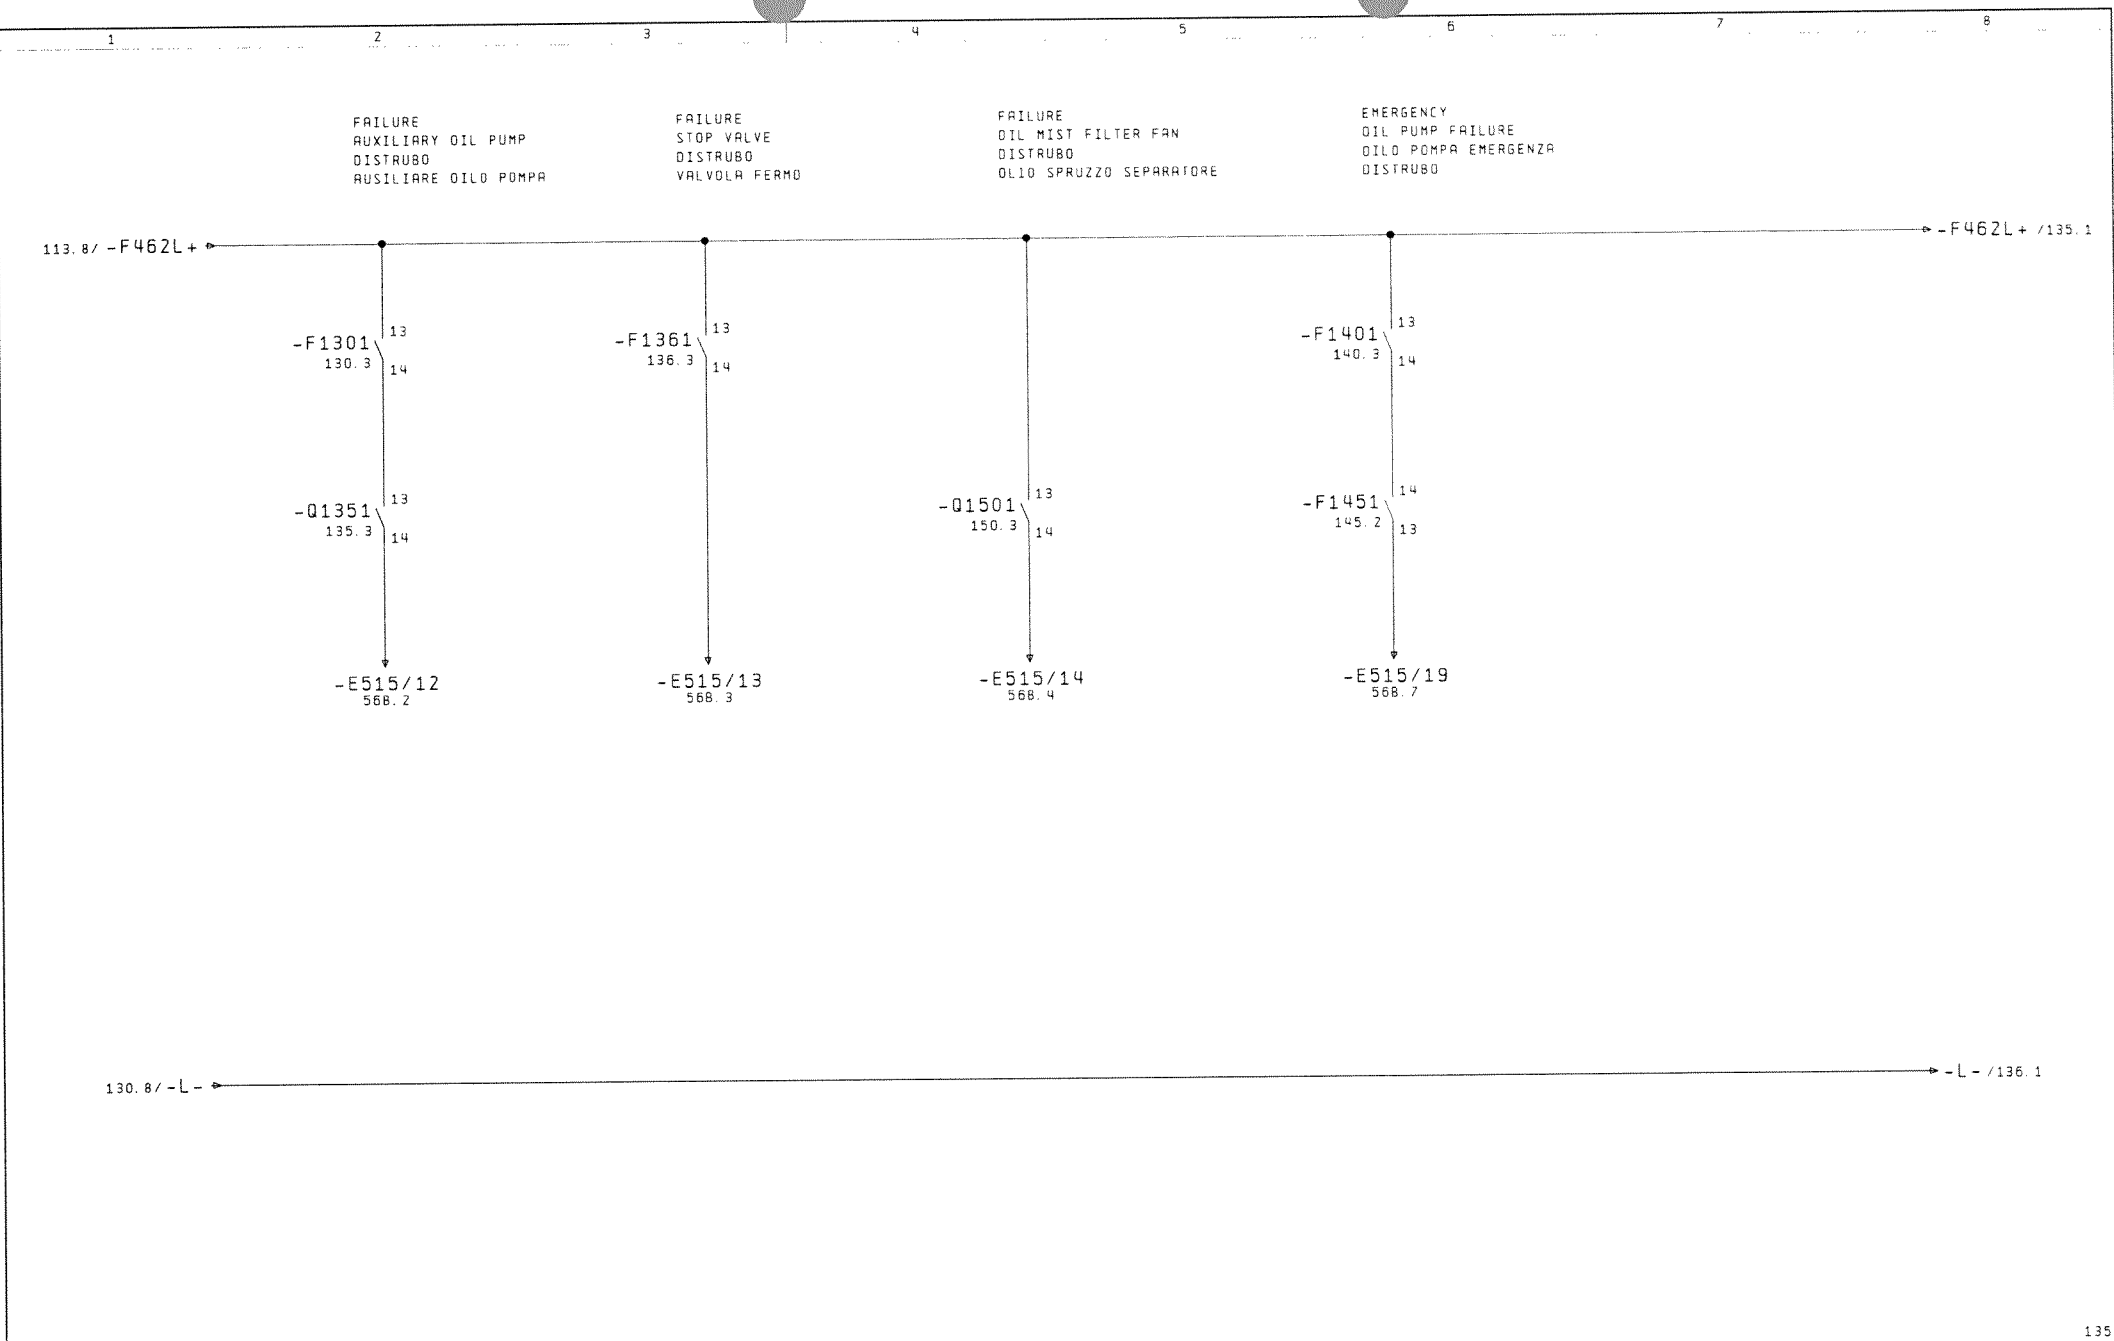

130								135			
		date	03.12.07	DRESSER-RAND NADROWSKI 21124				CONTROL AUXILIARY OIL PUMP			
		drawn	KOL / SEL	EUROPOWER, ITALIEN				COMANDO			
		check						AUSILIARE OILO POMPA			
modific.	date	name	stand.	origin.	sub. f.	sub.		14240/067			
								TUNPM-10626-L300F			
										pg	131
										508 pg.	

AUXILIARY OIL PUMP 11 kW
AUSILIARE OILO POMPA 11 kW


AUXILIARY OIL PUMP
OPERATION
AUSILIARE OILO POMPA
FUNZIONAMENTO

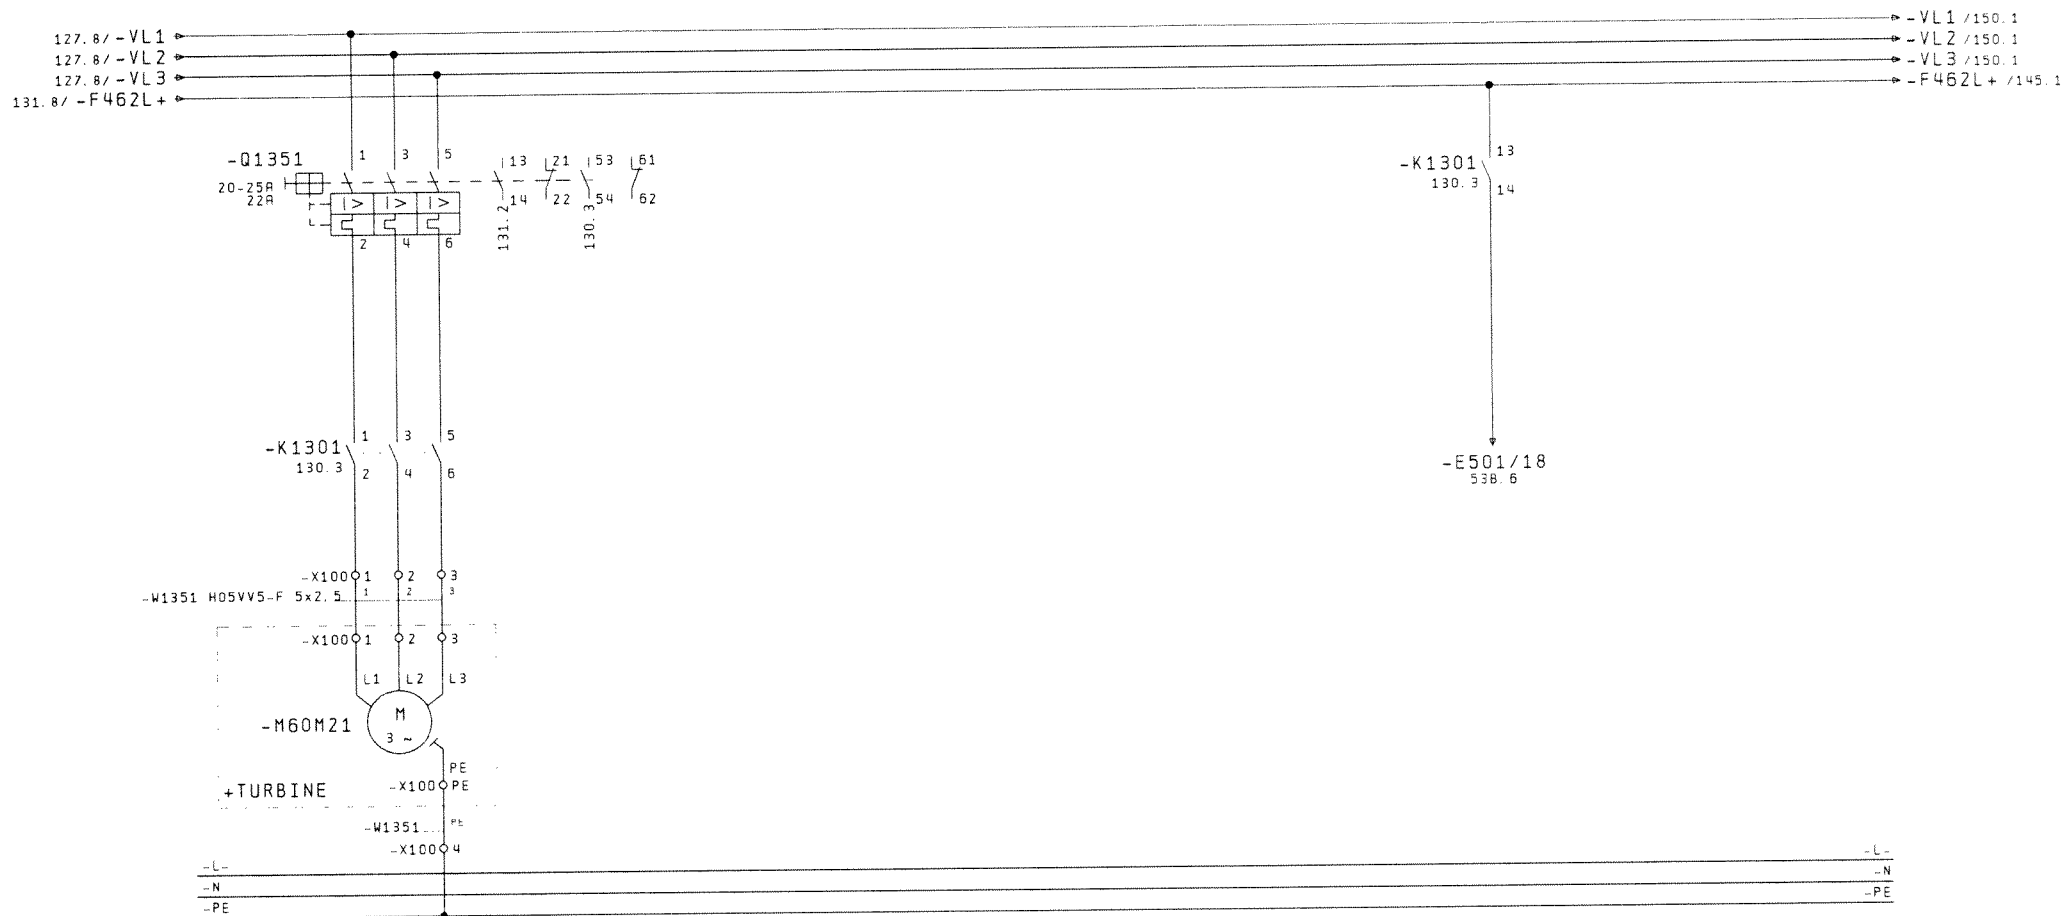


131

136


131															
			date	30.11.07	DRESSER-RAND NADROWSKI 21124			 MULTIFUNKTIONALE ENERGIE SYSTEME		AUXILIARY OIL PUMP AUSILIARE OILO POMPA		14240/067		+TU	
			drawn	KOL / SEP	EUROPOWER, ITALIEN							+TU			
			check												
modific.	date	name	stand.		origin.	sub. f.	sub.					TUNPM-10626-L300F		pg. 135	
														508 pg.	

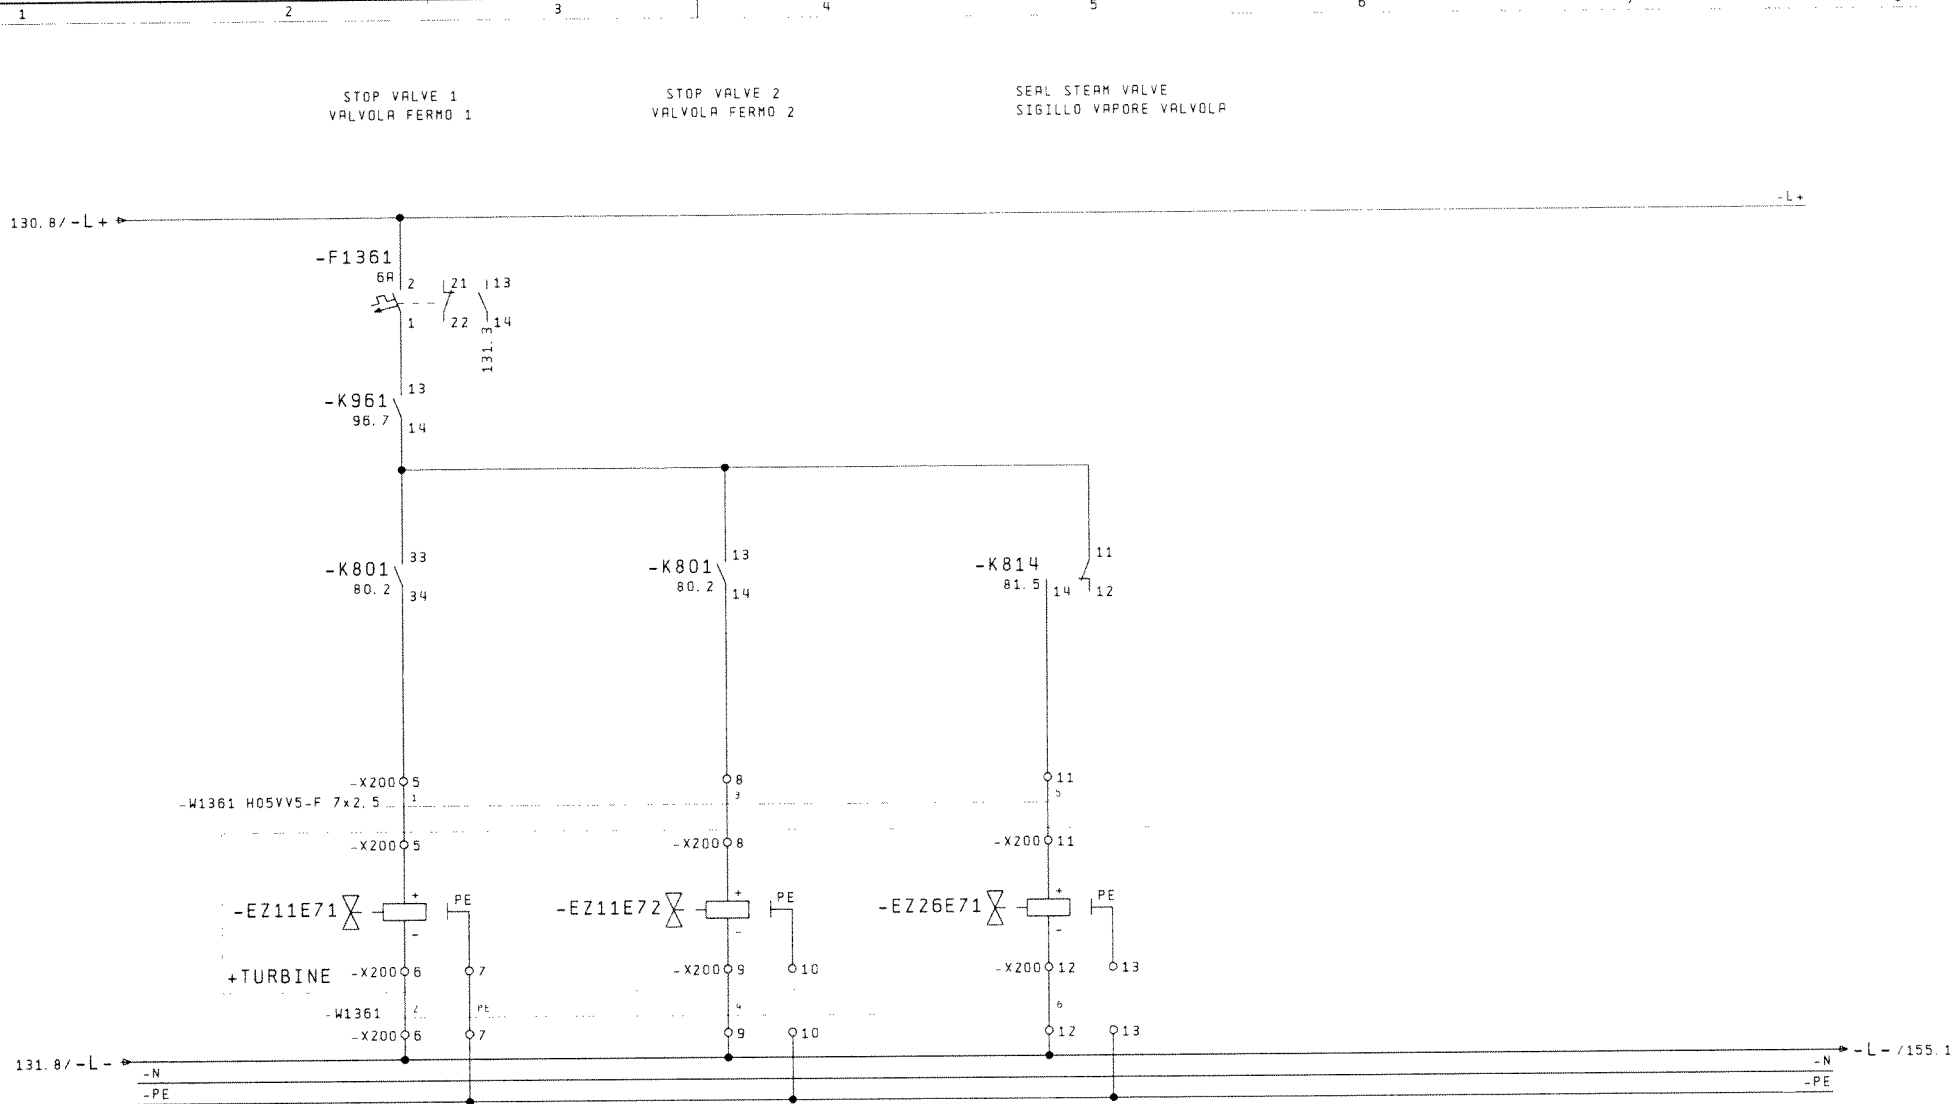

135														
			date	03.12.07		DRESSER-RAND NADROWSKI 21124				STOP VALVE VALVOLA FERMO	14240/067		-TU	
			drawn	KOL / SEL		EUROPOWER, ITALIEN							+TU	
			check.						MULTIFUNKTIONALE ENERGIE SYSTEME			pg 136		
modific.	date	name	stand.	origin.		sub. f.		sub.			TUNPM-10626-L300F		508 pg.	

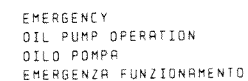


140										
			date	03.12.07	DRESSER-RAND NADROWSKI 21124		 MULTIFUNKTIONALE ENERGIE SYSTEME	EMERGENCY OIL PUMP 24V DC	14240/067	=TU
			drawn	KOL / SEP	EUROPOWER, ITALIEN			OIL POMPA		+TU
			check.							
modific.	date	name	stand.		origin.	sub. f.	sub.	EMERGENZA 24V DC	TUNPM-10626-L300F	pg. 145 508 pg.

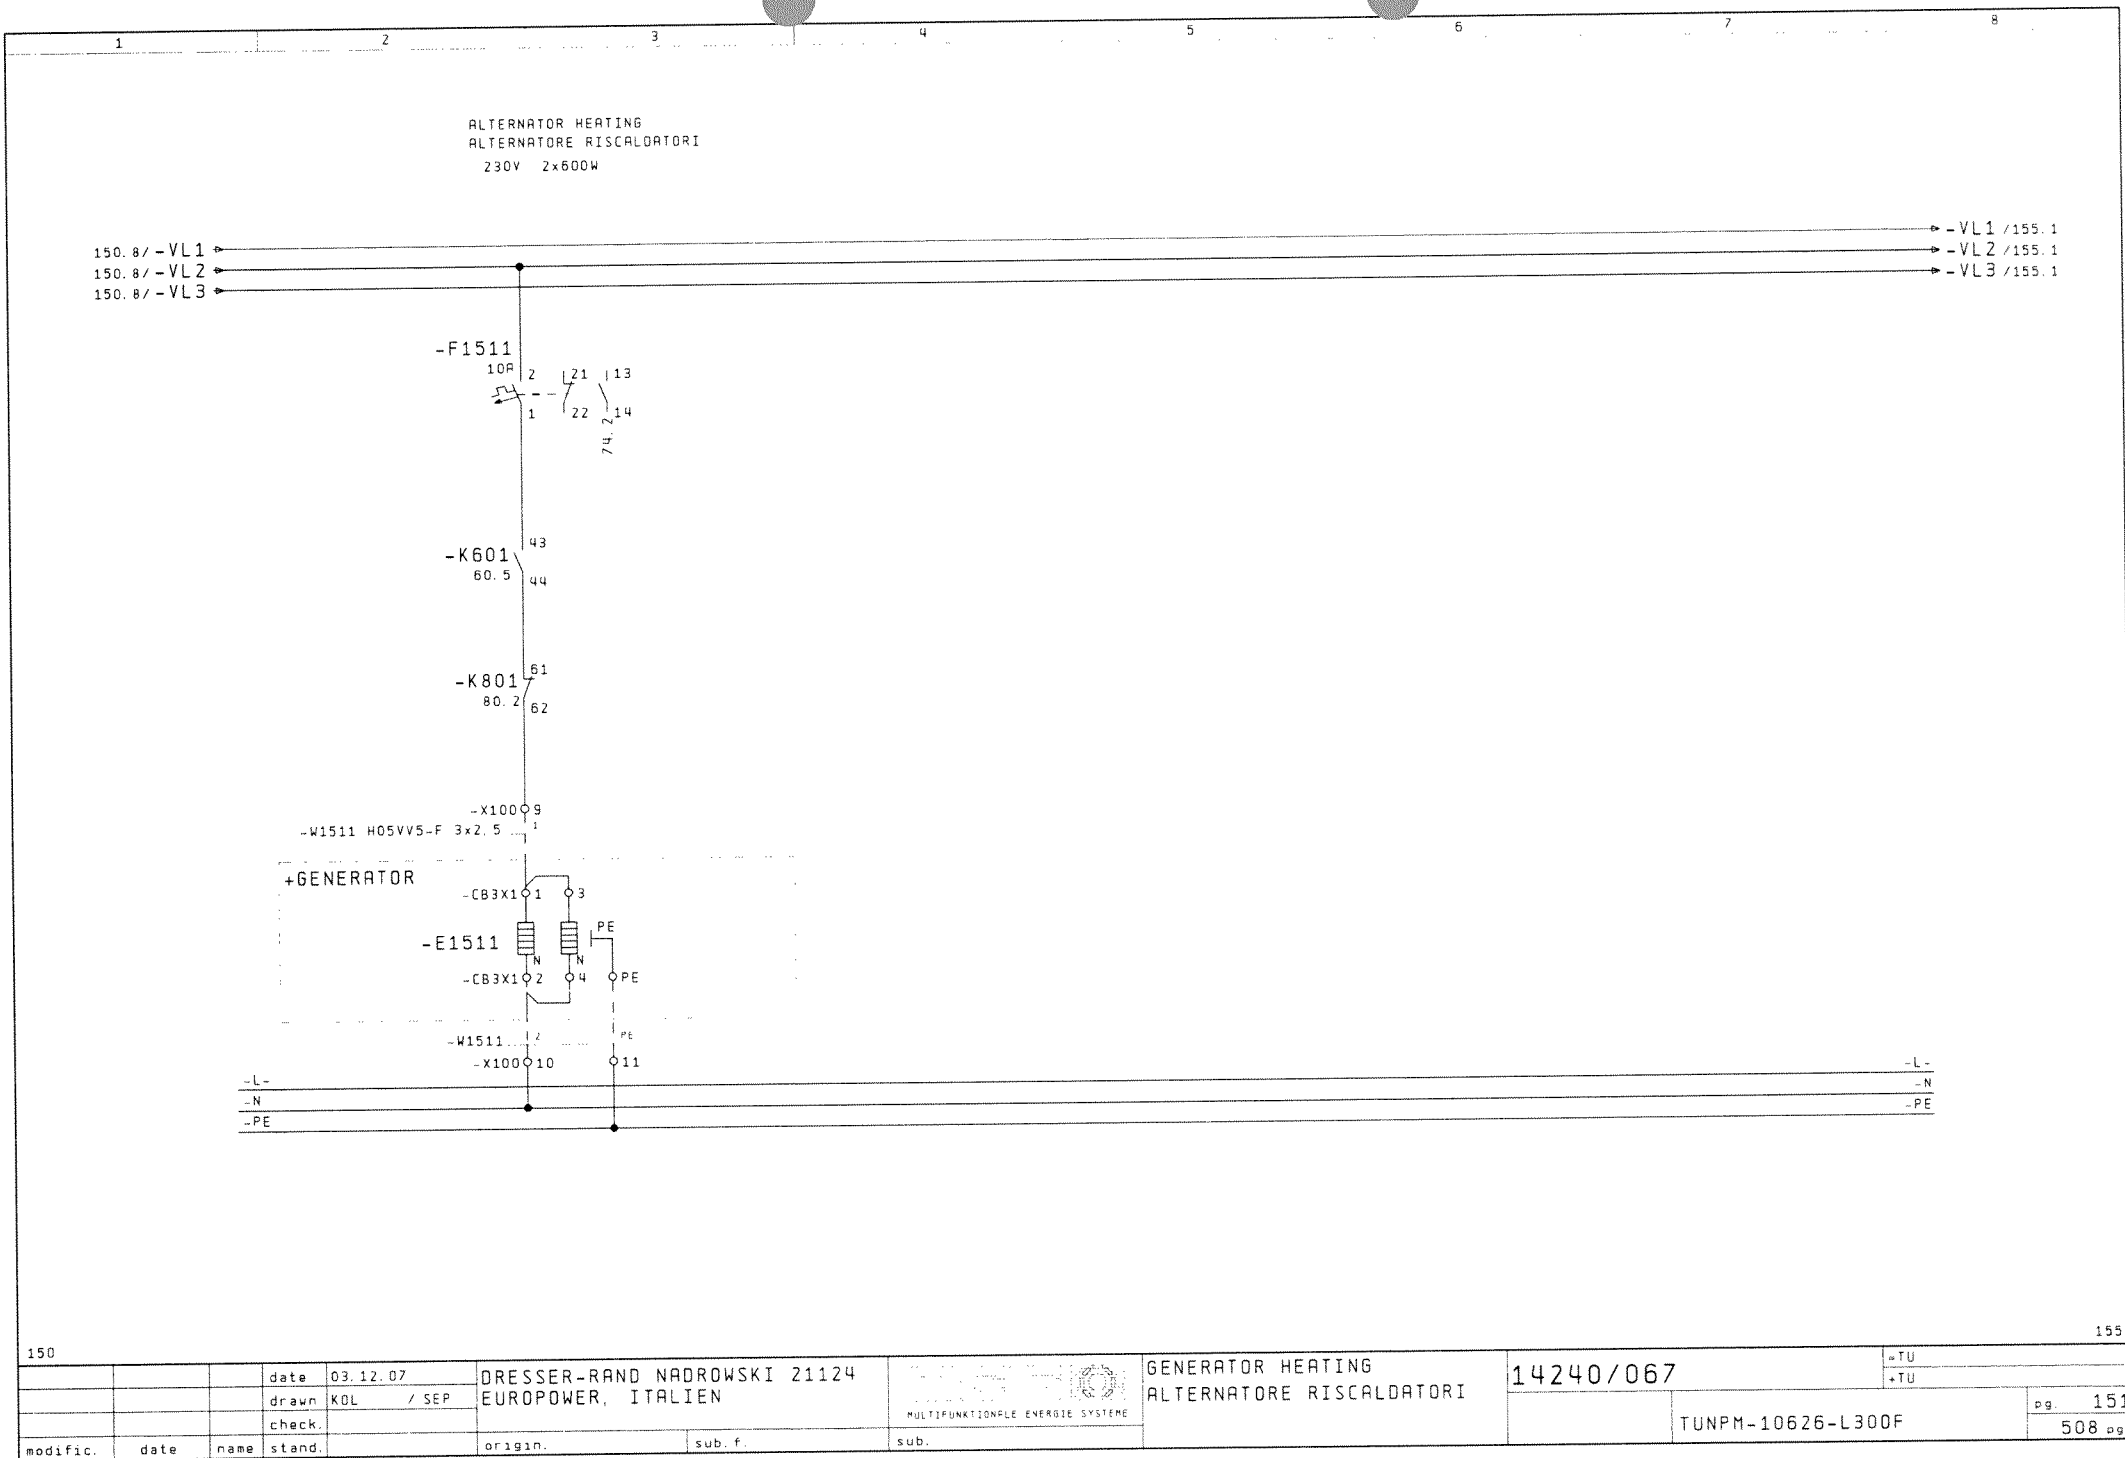

modific.	date	name	stand.	origin.	sub. f.	sub.	GENERATOR HEATING ALTERNATORE RISCALDATORI	14240/067	TU	
									TU	
									pg. 151	
									508 pg.	

BATTERY CHARGER
L'APPARECCHIO CARICA DELLE BATTERIE

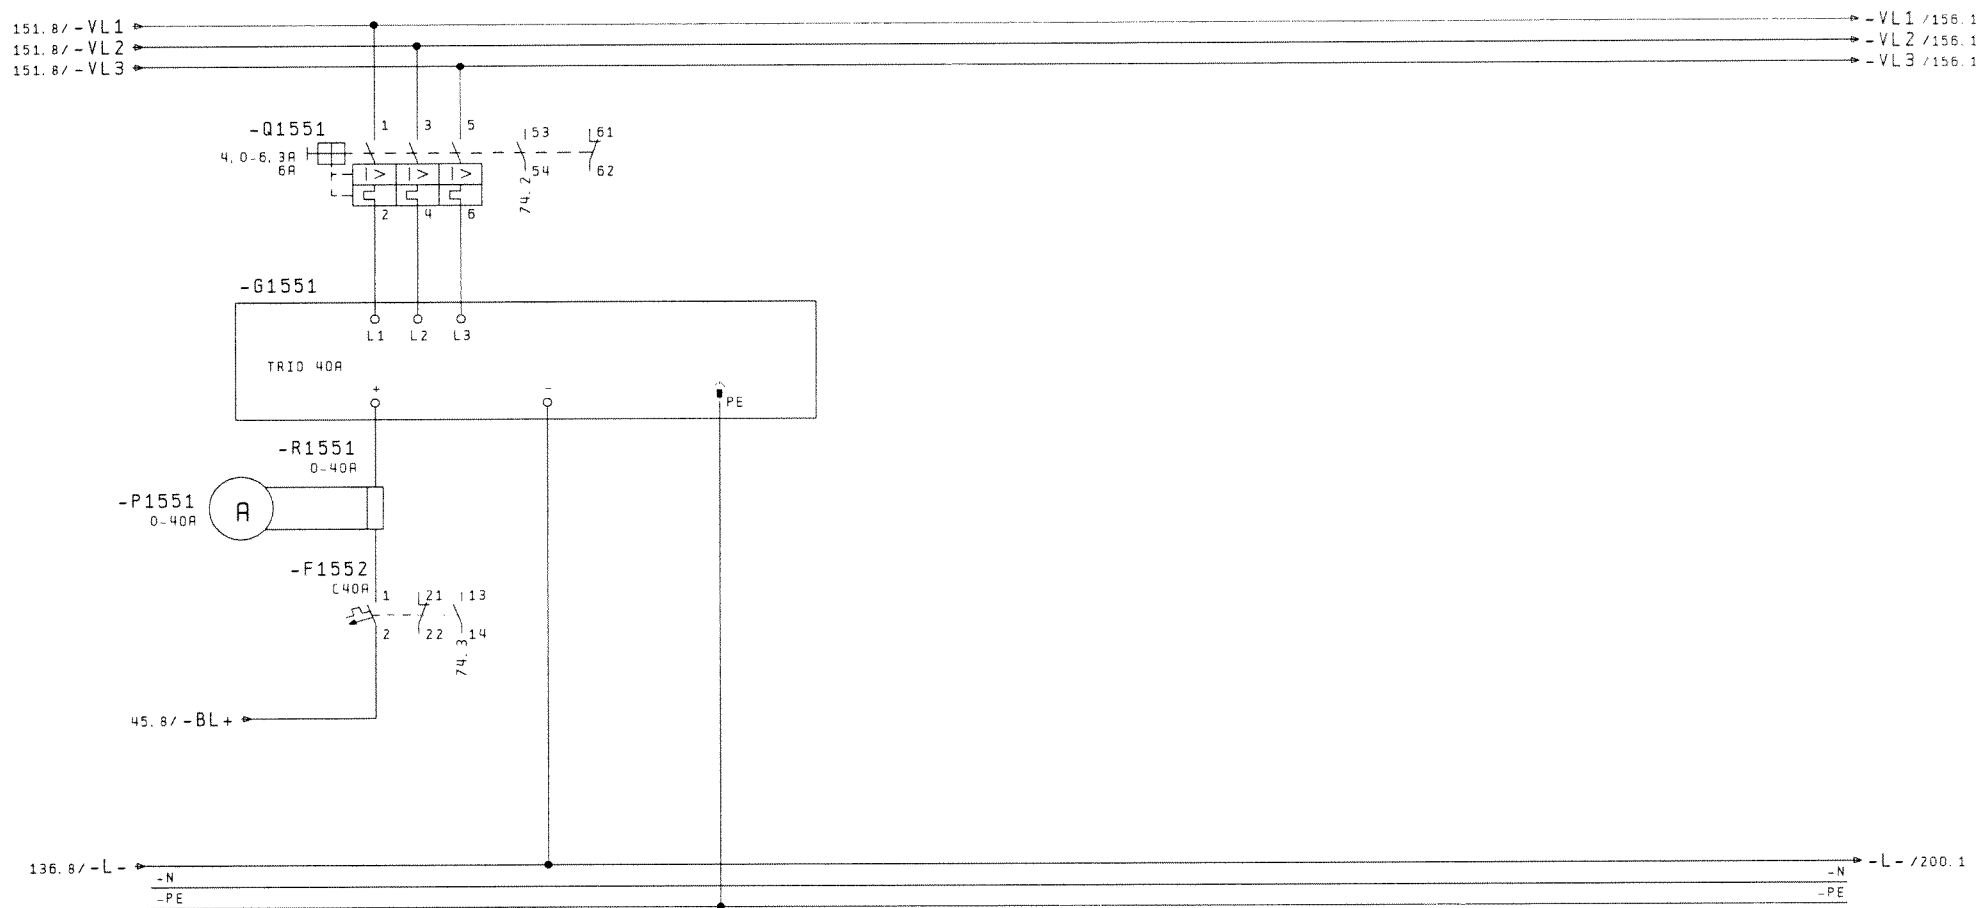

151

156

			date	03.12.07	DRESSER-RAND NADROWSKI 21124 EUROPOWER, ITALIEN  MULTIFUNKTIONALE ENERGIE SYSTEME			BATTERY CHARGER L'APPARECCHIO CARICA DELLE BATTERIE			14240/067			=TU	
			drawn	KDL / SEL										+TU	
			check.												
modific.	date	name	stand.		origin.	sub. f.	sub.				TUNPM-10626-L300F			508 pg.	

SWITCHBOARD FAN
ARMADIO COMANDO VENTILATORI

ILLUMINATION
ILLUMINAZIONE


SOCKET
PRESA A SPINA
230V

HEATING
RISCALDATORI

POWER PART
SUPPLY 230V, 6A
POTENZA
ALIMENTAZIONE 230V, 6A
SPARE
RISERVA

155.8/-VL1
155.8/-VL2
155.8/-VL3

-VL1
-VL2
-VL3

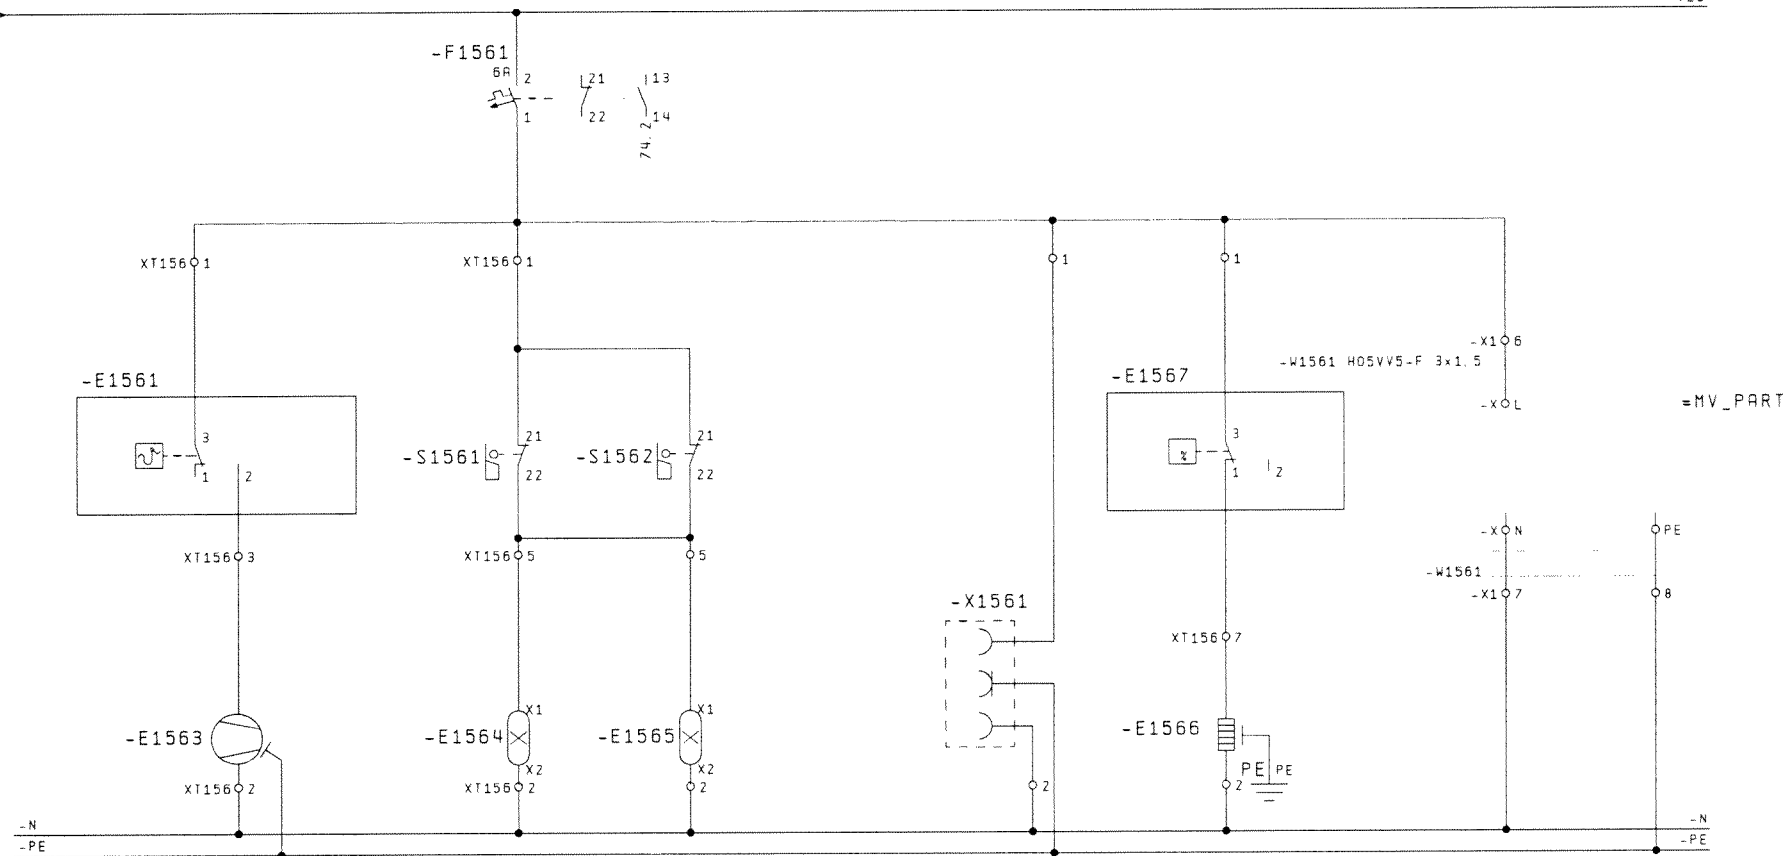

155

200

date	03.12.07	DRESSER-RAND NADROWSKI 21124
drawn	KOL / SEL	EUROPOWER, ITALIEN
check		
modific.	date	name
stand.		

MULTIFUNKTIONALE ENERGIE SYSTEME

SWITCHBOARD ILLUMINATION
ARMADIO COMANDO
ILLUMINAZIONE

14240/067

TUNPM-10626-L300F

=TU
=TU

pg. 156
508 pg.


TURBINE OPERATION
TURBINA FUNZIONAMENTO

COLLECTIVE FAULT
ALLARME COLLETTTRICE
WARNING
PERICOLO

COLLECTIVE
FAULT STOP
ALLARME COLLETTTRICE
FERMO

BATTERY
UNDERVOLTAGE
BATTERIA
TENSIONE INSUFFICIENTE

GEN C.B. ON
GEN P.I. INSERITO

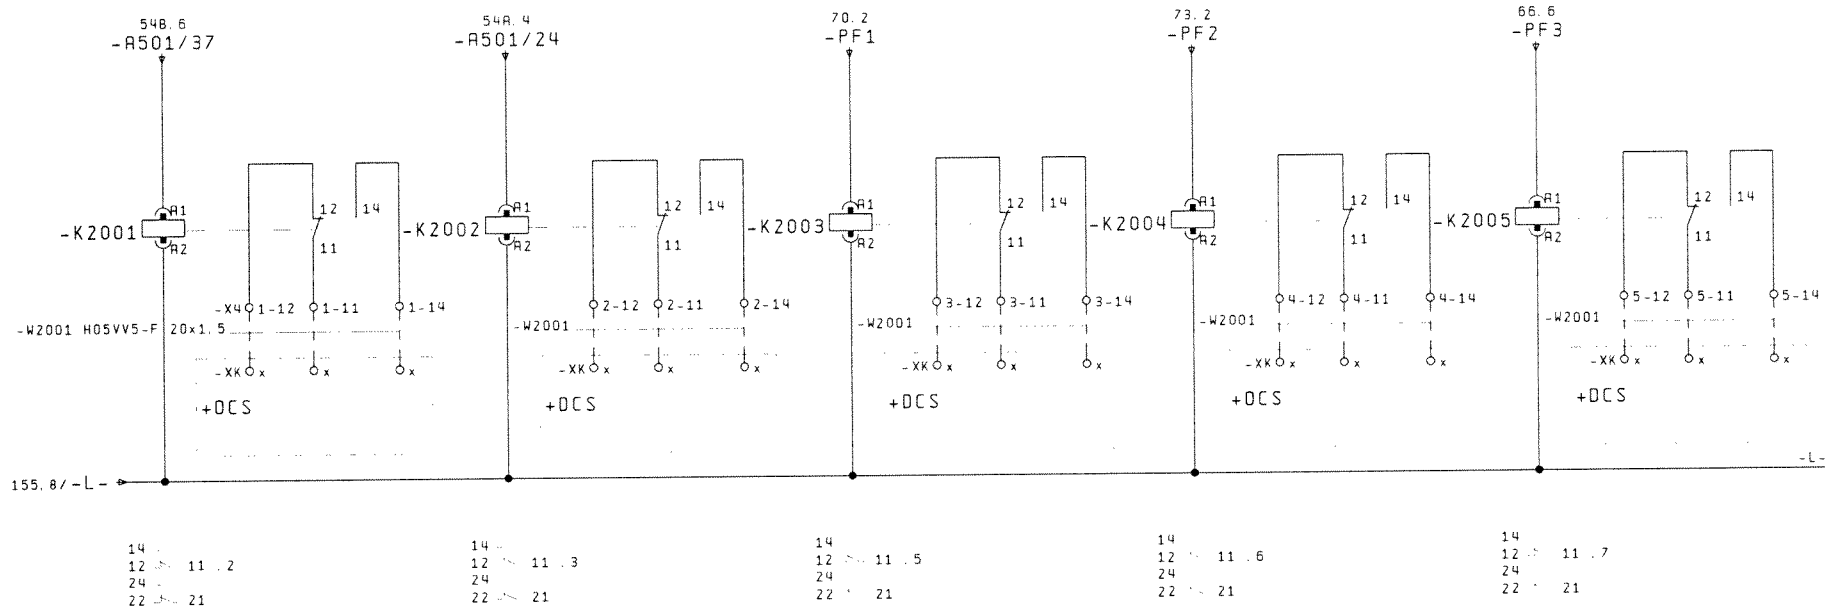


D C S = REMOTE CONTROL ROOM
D C S = DISTANZA COMANDO VAND

156

156	
-----	--	--	
201

CONTROL FUSE DROP
COMANDO FUSIBILE DISTURBO

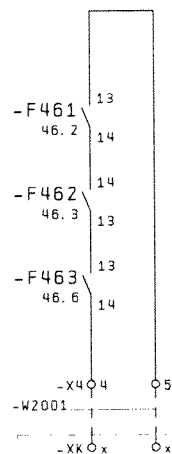

D C S = REMOTE CONTROL ROOM
O C S = DISTANZA COMANDO VANO

200				date	03.12.07	DRESSER-RAND NADROWSKI 21124		VOLTAGE FREE SIGNALS	14240/067	pg	201
				drawn	KDL / SEL	EUROPOWER, ITALIEN		POT. LIBERALE AVVISATORE			
				check.			MULTIFUNKTIONALE ENERGIE SYSTEME				
modific.	date	name	stand.		origin.	sub. f.	sub.		TUNPM-10626-L300F		508 pg.

FUNKTIONSTEXTE/FUNCTION										/SEITE, PFAD /PAGE, PATH		ZIELBEZEICHNUNG DESTINATION		ANSI CONN		BRUE JUMP		KLEIN TERM		ZIELBEZEICHNUNG DESTINATION		ANSI CONN		B	
A																									
1 2 3 4 5 6 7 8 9 10																									
VOLTAGE CONSUMER												/20.1 =LVpart-X		L1		1		-Q201				1			
400/230V, 50CY										X		/20.1 =LVpart-X		L2		2		-Q201				3			
50A PREFUSED										X		/20.2 =LVpart-X		L3		3		-Q201				5			
=										X		/20.2 =LVpart-X		N		4		-N							
PE										X		/20.2 =LVpart-X		PE		5		-PE							
SPARE										X		/156.7 =MV_PART-X		L		6		XT156				1			
=										X		/156.7 =MV_PART-X		N		7		XT156				2			
=										X		/156.8 =MV_PART-X		PE		8		-X1561							

1		2		3		4		5		6		7		8												
A	KABELBEZEICHNUNG CABLE DESIGNATION		KABELTYP CABLE TYPE	ADERN CORES		B		KABELBEZEICHNUNG CABLE DESIGNATION		KABELTYP CABLE TYPE	ADERN CORES															
1	-W2001		H05VV5-F	20x1.5mm²		1																				
2						2																				
3						3																				
4								KLEMMLEISTENBEZEICHNUNG TERMINAL STRIP DESIGNATION																		
5								=TU+TU-X4																		
6																										
7																										
8																										
9																										
10																										
													ANSCHLUSS CONNECTION		BRUECKEN JUMPER		KLEMMENNAME TERMINALNAME		ZIELBEZEICHNUNG DESTINATION		ANSCHLUSS CONNECTION		B			
													1		2		3		1		2		3			
FUNKTIONSTEXTE/FUNCTION													/SEITE, PFAD /PAGE . PATH		ZIELBEZEICHNUNG DESTINATION											
CONTROL FUSE DROP													X		/201.2		+DCS-XK		x		4		-F463		14	
=													X		/201.2		+DCS-XK		x		5		-F461		13	
TURBINE OPERATION													X		/200.2		+DCS-XK		x		1-12		-K2001		12	
=													X		/200.2		+DCS-XK		x		1-11		-K2001		11	
=													X		/200.2		+DCS-XK		x		1-14		-K2001		14	
COLLECTIVE FAULT WARNING													X		/200.3		+DCS-XK		x		2-12		-K2002		12	
=													X		/200.3		+DCS-XK		x		2-11		-K2002		11	
=													X		/200.4		+DCS-XK		x		2-14		-K2002		14	
COLLECTIVE FAULT STOP													X		/200.4		+DCS-XK		x		3-12		-K2003		12	
=													X		/200.5		+DCS-XK		x		3-11		-K2003		11	
=													X		/200.5		+DCS-XK		x		3-14		-K2003		14	
BATTERY UNDERVOLTAGE													X		/200.6		+DCS-XK		x		4-12		-K2004		12	
=													X		/200.6		+DCS-XK		x		4-11		-K2004		11	
=													X		/200.6		+DCS-XK		x		4-14		-K2004		14	
GEN C.B. DN													X		/200.7		+DCS-XK		x		5-12		-K2005		12	
=													X		/200.7		+DCS-XK		x		5-11		-K2005		11	
=													X		/200.8		+DCS-XK		x		5-14		-K2005		14	
																	</									

1	2	3	4	5	6	7	8	
A	KABELBEZEICHNUNG CABLE DESIGNATION	KABELTYP CABLE TYPE	ADERN CORES		B	KABELBEZEICHNUNG CABLE DESIGNATION	KABELTYP CABLE TYPE	ADERN CORES
1		W203 H05VV5-F	7x2.5mm²		1			
2		W212 H05VV5-F	7x2.5mm²		2			
3		W213 H05VV5-F	7x2.5mm²		3			
4								
5								
6								
7								
8								
9								
10								

KLEMMLEISTENBEZEICHNUNG
TERMINAL STRIP DESIGNATION

=TU+TU-X7

SCHLUSSECKEN
TERMINAL NAME

7 FIEL BEZEICHNUNG

SCHLUSSECKEN
TERMINAL NAME

B

KLEMMLEISTENBEZEICHNUNG
TERMINAL STRIP DESIGNATION

=TU+TU-X7

FUNKTIONSTEXTE/FUNCTION	A	/SEITE, PFAO /PAGE, PATH	ZIELBEZEICHNUNG DESTINATION	ANSCHLUSS CONNECTION	BRÜCKEN JUMPER	KLEMMENNAME TERMINALNAME	ZIELBEZEICHNUNG DESTINATION	ANSCHLUSS CONNECTION
CURRENT GENERATOR	1		/20.5 =GENERATOR+MCT-CB2X1	2		1	-P243	1
700/5A; 1FS5; 15VA	x		/20.5 =GENERATOR+MCT-CB2X1	1		2	-P243	2
MEASURING	x		/20.5 =GENERATOR+MCT-CB2X1	8		3	-P244	1
=	x		/20.6 =GENERATOR+MCT-CB2X1	7		4	-P244	2
=	x		/20.6 =GENERATOR+MCT-CB2X1	14		5	-P245	1
=	x		/20.6 =GENERATOR+MCT-CB2X1	13		6	-P245	2
PE	x		/20.6 =GENERATOR+MCT-CB2X1	PE		7	-PE	
CURRENT GENERATOR STARPOINT	x		/21.4 =GENERATOR+DCT-CB2X1	4		8	-F321	34
700/5A; 5P10	x		/21.4 =GENERATOR+DCT-CB2X1	3		9	-F321	35
DIFF PROTECTION	x		/21.5 =GENERATOR+DCT-CB2X1	10		10	-F321	37
=	x		/21.5 =GENERATOR+DCT-CB2X1	9		11	-F321	38
=	x		/21.5 =GENERATOR+DCT-CB2X1	16		12	-F321	40
=	x		/21.5 =GENERATOR+DCT-CB2X1	15		13	-F321	41
PE	x		/21.5 =GENERATOR+DCT-CB2X1	PE		14	-PE	PE
CURRENT GENERATOR STARPOINT	x		/21.6 =GENERATOR+PCT-XS	6		15	-F281	24
700/5A; 5P10	x		/21.7 =GENERATOR+PCT-XS	5		16	XT33	5
PROTECTION	x		/21.7 =GENERATOR+PCT-XS	12		17	-F281	27
=	x		/21.7 =GENERATOR+PCT-XS	11		18	XT33	6
=	x		/21.7 =GENERATOR+PCT-XS	18		19	-F281	30
=	x		/21.7 =GENERATOR+PCT-XS	17		20	XT33	7
PE	x		/21.8 =GENERATOR+PCT-XS	PE		21	-PE	PE

305

date		18.12.07		DRESSER-RAND NADROWSKI 21124				=TU+TU-X7		14240/067		+TU									
drawn		KDL / SEP		EUROPOWER, ITALIEN								+TU									
check						MULTIFUNKTIONALE ENERGIE SYSTEME						pg. 306									
modific.		date		name		stand.		18.12.07		origin.		sub. f.		sub.				TUNPM-10626-L300F		pg. 508	

1	2	3	4	5	6	7	8	
A	KABELBEZEICHNUNG CABLE DESIGNATION	KABELTYP CABLE TYPE	ADERN CORES		B	KABELBEZEICHNUNG CABLE DESIGNATION	KABELTYP CABLE TYPE	ADERN CORES
1	-W371	H05VV5-F	3x1,5mm²		1			
2	-W372	H05VV5-F	3x1,5mm²		2			
3					3			
4								
5						KLEMMLEISTENBEZEICHNUNG TERMINAL STRIP DESIGNATION		
6						= TU+TU-X13		
7								
8								
9								
10								

KLEMMLEISTENBEZEICHNUNG
TERMINAL STRIP DESIGNATION

=TU+TU-X13

FUNKTIONSTEXTE/FUNCTION	1	2	3	4	5	6	7	8	9	10	/SEITE, PFAD /PAGE, PATH	ZIELBEZEICHNUNG DESTINATION	ANSCHLUSS CONNECTION	BRUECKEN JUMPER	KLEMMENNAME TERMINALNAME	ZIELBEZEICHNUNG DESTINATION	ANSCHLUSS CONNECTION	1	2	3
EARTH FAULT 59V0	x										/37.5	=EXTERNAL-2X1	9		1	-F464L+				
=	x										/37.5	=EXTERNAL-2X1	10		2	-K372	A1			
=											/37.5				3	-PE	PE			
MAINS PROTECTION 0 V 601	x										/37.7	=EXTERNAL-X	x		4	-X18	5			
=	x										/37.7	=EXTERNAL-X	x		5	-K371	A1			
=											/37.7				6	-PE	PE			

307																				309
			date	18.12.07	DRESSER-RAND NADROWSKI 21124							=TU+TU-X13			14240/067			=TU		
			drawn	KOL / SEP	EUROPOWER, ITALIEN													+TU		
			check																	
modific.	date	name	stand.	18.12.07	origin.	sub.f.	sub.												pg. 308	
																			TUNPM-10626-L300F	508 pg.

1	2	3	4	5	6	7	8
	KABELBEZEICHNUNG KABELTYP CABLE DESIGNATION CABLE TYPE	ADERN CORES				KABELBEZEICHNUNG KABELTYP CABLE DESIGNATION CABLE TYPE	ADERN CORES
1	W861 H05VVC4V5-K	2x1.5mm ²					wh
2	W862 H05VVC4V5-K	2x1.5mm ²					bn
3	W863 H05VVC4V5-K	2x1.5mm ²					
4	W892 H05VVC4V5-K	2x1.5mm ²					
5	-W911 H05VVC4V5-F	4x0.75mm ²					
6							
7							
8							
9							
10							

KLEMMLEISTENBEZEICHNUNG
TERMINAL STRIP DESIGNATION

=TU+TU-X40

FUNKTIONSTEXTE/FUNCTION											/SEITE PFAD /PAGE PATH	ZIELBEZEICHNUNG DESTINATION	ANSCHLUSS CONNECTION	BRUECKEN JUMPER	KLEMMENNAME TERMINAL NAME	ZIELBEZEICHNUNG DESTINATION	ANSCHLUSS CONNECTION	B		
1	2	3	4	5	6	7	8	9	10									1	2	3
PICK UP A	x										/86.2	+TURBINE-X40	1		1	-A851	82	x		
=	x										/86.2	+TURBINE-X40	2		2	-A851	83		x	
SCREEN											/86.2	+TURBINE-X40	3		3	SCREEN				
PICK UP B		x									/86.3	+TURBINE-X40	4		4	-A851	94	x		
=		x									/86.3	+TURBINE-X40	5		5	-A851	95		x	
SCREEN											/86.4	+TURBINE-X40	6		6	SCREEN				
SPEED			x								/86.4	+TURBINE-X40	7		7	XT86	6			
=			x								/86.5	+TURBINE-X40	8		8	XT86	2			
SCREEN											/86.5	+TURBINE-X40	9		9	SCREEN				
CONTROL SIGNAL HP				x							/89.3	+TURBINE-X40	10		10	-U901	7			
4-20mA				x							/89.4	+TURBINE-X40	11		11	-U901	8			
SCREEN											/89.4	+TURBINE-X40	12		12	-PE	PE			
LIVE STEAM PRESSURE					x						/91.2	+TURBINE-X40	14		14	-U901	10			
0 - 60 barg / 4-20mA					x						/91.3	+TURBINE-X40	15		15	-A851	71			
=					x						/91.3	+TURBINE-X40	16		16	-2X21	35			
SCREEN											/91.3	SCREEN	17		17	-U901	12			
0 - 60 barg / 4-20mA											/91.3	SCREEN	18		18	-PE	PE			
											/91.4		19		19	-A851	72			
											/91.4		19		19	-2X21	34			

1		2		3		4		5		6		7		8	
KABELBEZEICHNUNG KABELTYP CABLE DESIGNATION CABLE TYPE		ADERN CORES								KABELBEZEICHNUNG KABELTYP CABLE DESIGNATION CABLE TYPE		ADERN CORES			
1	-W1351	H05VV5-F	5x2.5mm ²												
2	-W1501	H05VV5-F	5x1.5mm ²												
3	-W1511	H05VV5-F	3x2.5mm ²												
KLEMMLEISTENBEZEICHNUNG TERMINAL STRIP DESIGNATION															
=TU+TU-X100															
FUNKTIONSTEXTE/FUNCTION				/SEITE PFAD /PAGE PATH		ZIELBEZEICHNUNG DESTINATION		ANSCHLUSS CONNECTION		BRUECKEN JUMPER		KLEMMENNAME TERMINALNAME		ZIELBEZEICHNUNG DESTINATION	
AUXILIARY OIL PUMP 11 kW				/135.2		+TURBINE-X100		1				1		-K1301	
=				/135.2		+TURBINE-X100		2				2		-K1301	
=				/135.2		+TURBINE-X100		3				3		-K1301	
PE				/135.2		+TURBINE-X100		PE				4		-PE	
DIL MIST FILTER FAN				/150.2		+TURBINE-X100		5				5		-K1501	
400V; 0.25kW				/150.2		+TURBINE-X100		6				6		-K1501	
=				/150.2		+TURBINE-X100		7				7		-K1501	
PE				/150.2		+TURBINE-X100		8				8		-PE	
ALTERNATOR HEATING				/151.2		+GENERATOR-CB3X1		1				9		-K801	
=				/151.2		+GENERATOR-CB3X1		2				10		-N	
PE				/151.3		+GENERATOR-CB3X1		PE				11		-PE	

311

date	18.12.07	DRESSER-RAND NADROWSKI 21124 EUROPOWER, ITALIEN
drawn	KOL / SEP	
check		
stand	18.12.07	origin
sub.f.		sub.

=TU+TU-X100

14240/067

TUNPM-10626-L300F

pg. 312

508 pg.

1		2		3		4		5		6		7		8	
KABELBEZEICHNUNG CABLE DESIGNATION		KABELTYP CABLE TYPE		ADERN CORES								KABELBEZEICHNUNG CABLE DESIGNATION		KABELTYP CABLE TYPE	
1		W601		H05VV5-F		5x1.5mm²								ADERN CORES	
2		W602		H05VV5-F		3x1.5mm²									
3		-W1001		H05VV5-F		18x1.5mm²									
4		W891		H05VV5-F		5x2.5mm²									
5		-W1301		H05VV5-F		3x1.5mm²									
6		W603		H05VV5-F		3x1.5mm²									
7															
8															
9															
10															

1

2

3

1

2

3

1

2

1		2		3		4		5		6		7		8	
KABELBEZEICHNUNG CABLE DESIGNATION		KABELTYP CABLE TYPE		ADERN CORES						KABELBEZEICHNUNG CABLE DESIGNATION		KABELTYP CABLE TYPE		ADERN CORES	
1	-W451	NSGAFOEU	1x25mm²											6mm²	
2	-W452	NSGAFOEU	1x25mm²												
3	-W453	NSGAFOEU	1x2.5mm²												
4	-W1361	H05VV5-F	7x2.5mm²												
5	-W1451	H05VV5-F	3x6mm²												
KLEMMLEISTENBEZEICHNUNG TERMINAL STRIP DESIGNATION															
=TU+TU-X200															
ANSCHLUSS CONNECTION															
BRUECKEN JUMPER															
KLEMMENNAME TERMINALNAME															
ZIELBEZEICHNUNG DESTINATION															
ANSCHLUSS CONNECTION															
B															
1 2 3															
FUNKTIONSTEXTE/FUNCTION															
24V DC															
=															
=															
1		2		3		4		5		6		7		8											
KABELBEZEICHNUNG CABLE DESIGNATION		KABELTYP CABLE TYPE		ADERN CORES						KABELBEZEICHNUNG CABLE DESIGNATION		KABELTYP CABLE TYPE		ADERN CORES											
-W1061		H05VVC4V5-F		18x0.75mm²																					
-W1071		H05VVC4V5-F		18x0.75mm²																					
												KLEMMLEISTENBEZEICHNUNG TERMINAL STRIP DESIGNATION													
												= TU+TU-1X21													
												ANSCHLUSS CONNECTION		BRUECKEN JUMPER		KLEMMENNAME TERMINALNAME		ZIELBEZEICHNUNG DESTINATION		ANSCHLUSS CONNECTION		B 1 2 3			
FUNKTIONSTEXTE/FUNCTION												/SEITE. PFAD /PAGE . PATH		ZIELBEZEICHNUNG DESTINATION											
OLIO TEMPERATURA												/106.2		+TURBINE-X40		34		1							
0-100°C/4-20mA												/106.2		+TURBINE-X40		35		2							
=												/106.2		+TURBINE-X40		36		3							
=												/106.3						4							
LUBRIFICANTE A PRESSIONE												/106.3		+TURBINE-X40		38		5							
0-4barg / 4-20mA												/106.3		+TURBINE-X40		39		6							
=												/106.4		+TURBINE-X40		40		7							
=												/106.4						8							
RISERVA 1												/106.4		+TURBINE-X40		42		9							
=												/106.5		+TURBINE-X40		43		10							
=												/106.5		+TURBINE-X40		44		11							
=												/106.5						12							
COMANDO OLIO PRESSIONE												/106.6		+TURBINE-X40		46		13							
0-16barg / 4-20mA												/106.6		+TURBINE-X40		47		14							
=												/106.6		+TURBINE-X40		48		15							
=												/106.6						16							
CONGEGNO CUSCINETTI												/107.2		+TURBINE-X40		50		17							
0-100°C												/107.2						18							
=												/107.3		+TURBINE-X40		52		19							
=												/107.3		+TURBINE-X40		53		20							
CONGEGNO CUSCINETTI												/107.3		+TURBINE-X40		54		21							
0-100°C												/107.4						22							
=												/107.4		+TURBINE-X40		56		23							
=												/107.4		+TURBINE-X40		57		24							
CONGEGNO CUSCINETTI												/107.5		+TURBINE-X40		58		25							
0-100°C												/107.5						26							
=												/107.5		+TURBINE-X40		60		27							
=												/107.5		+TURBINE-X40		61		28							
CONGEGNO CUSCINETTI												/107.6		+TURBINE-X40		62		29							
0-100°C												/107.6						30							
=												/107.6		+TURBINE-X40		64		31							
=												/107.7		+TURBINE-X40		65		32							
TURBINA CUSCINETTI TEMP 1												/108.2		+TURBINE-X40		66		33							
0-150°C												/108.2						34							
=												/108.3		+TURBINE-X40		68		35							
364																						365R			
date 18.12.07												DRESSER-RAND NADROWSKI 21124		= TU+TU-1X21		14240/067		= TU							
drawn KOL / SEP												EUROPOWER, ITALIEN						= TU							
check.																									
modific. date name stand. 18.12.07												origin.		sub. f.		sub.				TUNPM-10626-L300F		pg. 365		508 pg.	

1		2		3		4		5		6		7		8							
KABELBEZEICHNUNG CABLE DESIGNATION		KABELTYP CABLE TYPE		ADERN CORES						KABELBEZEICHNUNG CABLE DESIGNATION		KABELTYP CABLE TYPE		ADERN CORES							
-W1071		H05VVC4V5-F		18x0.75mm²																	
-W1081		H05VVC4V5-F		18x0.75mm²																	
												KLEMMLEISTENBEZEICHNUNG TERMINAL STRIP DESIGNATION									
												=TU+TU-1X21									
												ANSCHLUSS CONNECTION		BRUECKEN JUMPER		KLEMMENNAME TERMINALNAME		ZIELBEZEICHNUNG DESTINATION		ANSCHLUSS CONNECTION	
												69				36					
												70		I		37					
																38					
												72				39					
												73				40					
												19		I		41					
																42					
												20				43					
												21				44					
												25		I		45					
																46					
												26				47					
												27				48					
												1		I		49					
																50					
												2				51					
												3				52					
												7		I		53					
																54					
												8				55					
												9				56					
												13		I		57					
																58					
												14				59					
												15				60					
																61					
																62					
																63					
																64					

365

date

18.12.07

drawn

KOL / SEP

check

name

stand.

18.12.07

origin

sub.f.

sub.

DRESSER-RAND NADROWSKI 21124

EUROPOWER, ITALIEN

MULTIFUNKTIONELLE ENERGIE SYSTEME

=TU+TU-1X21

14240/067

=TU

+TU

TUNPM-10626-L300F

pg. 365A

508 pg.

1	2	3	4	5	6	7	8
STUECKLISTE / PART LIST							
BETRIEBSMITTELKENNZEICHEN	ST	BEZEICHNUNG		TYPEN NUMMER	ARTIKELNUMMER	HERSTELLER	
DEMINATION	PC	NOMENCLATURE		TYPE NUMBER	ARTICLE NUMBER	MANUFACTURER	
*TU+TU-GEHAEUSE	2	ENCLOSURE MARSHALLING BOX	B/H/T 800/1800/600MM TS8886	TS8886.500	Z-AG-RIT-TS8-886-010	Rittal-Werk	
*TU+TU-GEHAEUSE	1	SIDE WALL	H / T 1800 / 600 MM TS8186	TS8186.235	Z-SW-RIT-TS8-186-010	Rittal-Werk	
*TU+TU-GEHAEUSE	2	PEDESTAL	SEITLICH H 200/T600 TS8602	TS8602.060	Z-SO-RIT-TS8-602-060	Rittal-Werk	
*TU+TU-GEHAEUSE	2	PEDESTAL	VORN+HINTEN H 200/B800 TS8602	TS8602.800	Z-SO-RIT-TS8-602-800	Rittal-Werk	
*TU+TU-Q201	1	MOTOR PROTECTION SWITCH	32,0...40,0A PKZM4	PKZM4-40	Q-LM-KLM-040-030	Moeller Electric GmbH	
*TU+TU-Q201	1	AUXILIARY CONTACT	FUER PKZM0 1S+10E NHIE11	NHI-E-11-PKZ0	Q-LM-KLM-H11-040	Moeller Electric GmbH	
*TU+TU-Q202	1	MOTOR PROTECTION SWITCH	1,00...1,60A PKZM0	PKZM0-1,6	Q-LM-KLM-002-010	Moeller Electric GmbH	
*TU+TU-Q202	1	AUXILIARY CONTACT	FUER PKZM0 1S+10E NHIE11	NHI-E-11-PKZ0	Q-LM-KLM-H11-040	Moeller Electric GmbH	
*TU+TU-Q221	1	MOTOR PROTECTION SWITCH	1,00...1,60A PKZM0	PKZM0-1,6	Q-LM-KLM-002-010	Moeller Electric GmbH	
*TU+TU-Q221	1	AUXILIARY CONTACT	FUER PKZM0 1S+10E NHIE11	NHI-E-11-PKZ0	Q-LM-KLM-H11-040	Moeller Electric GmbH	
*TU+TU-Q222	1	MOTOR PROTECTION SWITCH	1,00...1,60A PKZM0	PKZM0-1,6	Q-LM-KLM-002-010	Moeller Electric GmbH	
*TU+TU-Q222	1	AUXILIARY CONTACT	FUER PKZM0 1S+10E NHIE11	NHI-E-11-PKZ0	Q-LM-KLM-H11-040	Moeller Electric GmbH	
*TU+TU-T231	1	MEASURING TRANSFORMER	100/57,8V 16VA 50/60Hz	980908	T-TM-HTB-100-058-010	HTB Hamburger Transformatorenbau	
*TU+TU-T232	1	MEASURING TRANSFORMER	100/57,8V 16VA 50/60Hz	980908	T-TM-HTB-100-058-010	HTB Hamburger Transformatorenbau	
*TU+TU-T233	1	MEASURING TRANSFORMER	100/57,8V 16VA 50/60Hz	980908	T-TM-HTB-100-058-010	HTB Hamburger Transformatorenbau	
*TU+TU-S242	1	VOLTMETER SWITCH	0-L1/2-L2/3-L3/1 V3	V3/8ZM/X70A/NS	S-VU-SQN-V3X-010	Sontheimer GmbH & Co. KG	
*TU+TU-P241	1	DOUBLE-VOLTMETER	2x0-3,96kV/0-120V AN 3,3kV/100V	2EQ96-X	P-UM-MES-120-096-060	MES Mess- und Energiesysteme	
*TU+TU-P242	1	DOUBLE-FREQUENCYMETER	2EI6ER 2x 45-55Hz 100-110V	2FQ 96	P-HQ-MES-100-2EI-050	MES Mess- und Energiesysteme	
*TU+TU-P243	1	AMMETER	0-700/5A	EQ96-X	P-IS-MES-700-A96-020	MES Mess- und Energiesysteme	
*TU+TU-P244	1	AMMETER	0-700/5A	EQ96-X	P-IS-MES-700-A96-020	MES Mess- und Energiesysteme	
*TU+TU-P245	1	AMMETER	0-700/5A	EQ96-X	P-IS-MES-700-A96-020	MES Mess- und Energiesysteme	
*TU+TU-P246	1	WORKING HOUR COUNTER	110V/50Hz BW40	BW 40.18	P-WH-MUL-110-010	Mueller	
*TU+TU-P247	1	KW-METER	2-10V0C 0-3200kW	0Q96-X	P-P6-MES-H32-696-010	MES Mess- und Energiesysteme	
*TU+TU-P252	1	COS-PHI-INDICAT.	0-10V0C 0,5k-1-0,5i	PQ96	P-GC-MES-515-696-010	MES Mess- und Energiesysteme	
*TU+TU-P253	1	KWH-IMPULSE-INDICATION	Uh: 24VDC TUEREINBAU	IOQ96-E	P-WP-MES-024-320	MES Mess- und Energiesysteme	
366A							
501							
		date	18.12.07	DRESSER-RAND NADROWSKI 21124		PART LIST	
		drawn	KOL / PRA	EUROPOWER, ITALIEN		14240/067	
		check.					
				MULTIFUNKTIONALE ENERGIE SYSTEME			
modific.	date	name	stand.	05.12.07	origin.	sub. f.	sub.
						TUNPM-10626-L300F	
						pg	500
						508 pg.	

STUECKLISTE / PART LIST					
BETRIEBSMITTELKENNZEICHEN DENOMINATION	ST PC	BEZEICHNUNG NOMENCLATURE	TYPEN NUMMER TYPE NUMBER	ARTIKELNUMMER ARTICLE NUMBER	HERSTELLER MANUFACTURER
=TU+TU-F281	1	MULTIFUNCTIONAL PROTECTION RELAY	ENERGIE-/SCHUTZRELAIS MES2-5	MES2-5	A-MU-MES-MES-020 MES Mess- und Energiesysteme
=TU+TU-F321	1	DIFF PROTECTION	-/5A AC 24VDC FDS1-5	FDS1-5	F-RD-MES-FDS-010 MES Mess- und Energiesysteme
=TU+TU-F331	1	EARTHFAULT-CURRENT-RELAY	XI1-S-1	XI1-S-1	F-RR-SEG-XI1-040 SEG Schaltanlagen-Elektronik-Gera
=TU+TU-S351	1	VOLTMETER SWITCH	0-L1/2-L2/3-L3/1 V3	V3/8ZM/X70A/NS	S-VU-SON-V3X-010 Sontheimer GmbH & Co. KG
=TU+TU-P351	1	VOLTMETER	0-24.0kV/0-120V AN 20.0kV/100V	E096-X	P-UA-MES-120-E96-040 MES Mess- und Energiesysteme
=TU+TU-F351	1	VOLTAGE RELAY	UNTERSpannungSUEBERWACHUNG	IK9171.11/001 3AC110	F-RU-DOL-IK9-171-110 Dold & Soehne KG
=TU+TU-F352	1	VOLTAGE RELAY	UNTERSpannungSUEBERWACHUNG	IK9171.11/001 3AC110	F-RU-DOL-IK9-171-110 Dold & Soehne KG
=TU+TU-K361	1	RELAY	2S+20E. 24VDC	DILA-22(24VDC)	K-HA-KLM-622-024-020 Moeller Electric GmbH
=TU+TU-K372	1	RELAY	2S+20E 24VDC ED OIL ER	OILER-22-6(24VDC)	K-HA-KLM-622-020 Moeller Electric GmbH
=TU+TU-K371	0	RELAY	2S+20E 24VDC ED OIL ER	OILER-22-6(24VDC)	K-HA-KLM-622-020 Moeller Electric GmbH
=TU+TU-S381	1	VOLTMETER SWITCH	0-L1/2-L2/3-L3/1 V3	V3/8ZM/X70A/NS	S-VU-SON-V3X-010 Sontheimer GmbH & Co. KG
=TU+TU-P383	1	SYNCHRONSCOPE	100/230/400V 45-65HZ VSL1	VSL1	P-SL-MES-400-010 MES Mess- und Energiesysteme
=TU+TU-A391	1	SYNCHRONIZING RELAY	AUTO MSR3	MSR3	A-RS-MES-MSR-020 MES Mess- und Energiesysteme
=TU+TU-A392	1	SYNCHRONIZING RELAY	CHECK 100V MSS1-2	MSS1-2	A-RS-MES-MSS-020 MES Mess- und Energiesysteme
=TU+TU-F451	1	MINIATURE CIRCUIT BREAKER	TYP-B 1POL. 32A	1B32T1	F-F1-SUR-B0T-032-010 ABL Sursum
=TU+TU-F451	1	AUXILIARY CONTACT	FUER SICHERUNGSAUTOMAT TYP T	HL11	F-FH-SUR-HL1-000-010 ABL Sursum
=TU+TU-G451	1	BATTERY	12VDC 200Ah SB200-12	SB 200-12	G-BA-SSB-12V-200 SSB BATTERY SERVICE GMBH
=TU+TU-G452	1	BATTERY	12VDC 200Ah SB200-12	SB 200-12	G-BA-SSB-12V-200 SSB BATTERY SERVICE GMBH
=TU+TU-F452	1	FUSE-CLAMP	1 POL. 6.3A UK10-OREHSI	UK10-OREHSI	F-FX-PHX-UK1-010 Phoenix Contact GmbH
=TU+TU-F453	1	FUSE-CLAMP	1 POL. 6.3A UK10-OREHSI	UK10-OREHSI	F-FX-PHX-UK1-010 Phoenix Contact GmbH
=TU+TU-F461	1	MINIATURE CIRCUIT BREAKER	TYP-B 1POL. 10A	1B10T1	F-F1-SUR-B0T-010-010 ABL Sursum
=TU+TU-F461	1	AUXILIARY CONTACT	FUER SICHERUNGSAUTOMAT TYP T	HL11	F-FH-SUR-HL1-000-010 ABL Sursum
=TU+TU-X462	1	VOLTAGE-COMMONBAR	12...24VDC L+	PSK-1-L+	X-KP-MES-PLU-010 MES Mess- und Energiesysteme
=TU+TU-F462	1	MINIATURE CIRCUIT BREAKER	TYP-B 1POL. 6A	1B6T1	F-F1-SUR-B0T-006-010 ABL Sursum
=TU+TU-F462	1	AUXILIARY CONTACT	FUER SICHERUNGSAUTOMAT TYP T	HL11	F-FH-SUR-HL1-000-010 ABL Sursum

1	2	3	4	5	6	7	8
STUECKLISTE / PART LIST							
BETRIEBSMITTELKENNZEICHEN DENOMINATION	ST PC	BEZEICHNUNG NOMENCLATURE	TYPEN NUMMER TYPE NUMBER	ARTIKELNUMMER ARTICLE NUMBER	HERSTELLER MANUFACTURER		
+TU+TU-X463	1	VOLTAGE-COMMONBAR 12...24VDC L+	PSK-1-L+	X-KP-MES-PLU-010	MES Mess- und Energiesysteme		
+TU+TU-F463	1	MINIATURE CIRCUIT BREAKER TYP-B 1POL. 6A	186T1	F-F1-SUR-BOT-006-010	ABL Sursum		
+TU+TU-F463	1	AUXILIARY CONTACT FUER SICHERUNGSAUTOMAT TYP T	HL11	F-FH-SUR-HL1-000-010	ABL Sursum		
+TU+TU-F464	1	MINIATURE CIRCUIT BREAKER TYP-B 1POL. 6A	186T1	F-F1-SUR-BOT-006-010	ABL Sursum		
+TU+TU-F464	1	AUXILIARY CONTACT FUER SICHERUNGSAUTOMAT TYP T	HL11	F-FH-SUR-HL1-000-010	ABL Sursum		
+TU+TU-X465	1	VOLTAGE-COMMONBAR 12...24VDC L-	PSK-1-L-	X-KP-MES-MIN-010	MES Mess- und Energiesysteme		
+TU+TU-F471	1	MINIATURE CIRCUIT BREAKER TYP-B 1POL. 10A	1810T1	F-F1-SUR-BOT-010-010	ABL Sursum		
+TU+TU-F471	1	AUXILIARY CONTACT FUER SICHERUNGSAUTOMAT TYP T	HL11	F-FH-SUR-HL1-000-010	ABL Sursum		
+TU+TU-F472	1	MINIATURE CIRCUIT BREAKER TYP-B 1POL. 6A	186T1	F-F1-SUR-BOT-006-010	ABL Sursum		
+TU+TU-F472	1	AUXILIARY CONTACT FUER SICHERUNGSAUTOMAT TYP T	HL11	F-FH-SUR-HL1-000-010	ABL Sursum		
+TU+TU-F473	1	MINIATURE CIRCUIT BREAKER TYP-B 1POL. 6A	186T1	F-F1-SUR-BOT-006-010	ABL Sursum		
+TU+TU-F473	1	AUXILIARY CONTACT FUER SICHERUNGSAUTOMAT TYP T	HL11	F-FH-SUR-HL1-000-010	ABL Sursum		
+TU+TU-F475	1	MINIATURE CIRCUIT BREAKER TYP-B 1POL. 10A	1810T1	F-F1-SUR-BOT-010-010	ABL Sursum		
+TU+TU-F475	1	AUXILIARY CONTACT FUER SICHERUNGSAUTOMAT TYP T	HL11	F-FH-SUR-HL1-000-010	ABL Sursum		
+TU+TU-A503	1	SIMATIC NET, PB BUSANSCHLUSS-STECKER GK1-500	66K1500-0EA02	A-SS-SIE-500-020	SIEMENS AG		
+TU+TU-A503	1	LCO INDICATION OP170B/OP 6AV6-542	6AV6542-0BB15-2AX0	A-SD-SIE-542-010	SIEMENS AG		
+TU+TU-A501	1	CENTRAL MODULE CPU 314C-20P S7-314	6ES7314-6CG03-0AB0	A-S7-SIE-314-065	SIEMENS AG		
+TU+TU-A501	2	PLUG 40-POLIG SCHRAUB S7-392	6ES7392-1AM00-0AA0	A-S7-SIE-392-020	SIEMENS AG		
+TU+TU-A501	1	MEMORY CARD 64KB S7-953	6ES7953-8LF11-0AA0	A-S7-SIE-953-011	SIEMENS AG		
+TU+TU-A501	1	PLUG PROFIBUS 12 MBIT S7-972	6ES7972-0BA41-0XA0	A-S7-SIE-972-100	SIEMENS AG		
+TU+TU-A501	1	PLUG PROFIBUS 12 MBIT SCHRAEG S7-972, MIT PG-BUCHSE	6ES7972-0BB41-0XA0	A-S7-SIE-972-020	SIEMENS AG		
+TU+TU-A504	1	INTERFACE CHANGER CBK2	CBK2	A-MU-MES-CBK-020	MES Mess- und Energiesysteme		
+TU+TU-A504	1	PLUG PROFIBUS 12 MBIT S7-972	6ES7972-0BA41-0XA0	A-S7-SIE-972-100	SIEMENS AG		
+TU+TU-A505	1	VOLTAGE CONVERTER UNTERSCHNUNGSPUFFERUNG, PRI.: 24-34VDC FUK3	FUK3	A-AU-MES-FUK-030	MES Mess- und Energiesysteme		
+TU+TU-A50A1	1	TELEPHONE CONNECTION FUER SIMATIC TELESERVICE RS232	6ES7972-0CB35-0XA0	A-S7-SIE-972-065	SIEMENS AG		

501

503

		date	18.12.07	DRESSER-RAND NADROWSKI 21124		PART LIST		14240/067	+TU
		drawn	KOL / PRA	EUROPOWER, ITALIEN					+TU
		check.							
modific.	date	name	stand.	05.12.07	origin.	sub. f.	sub.		pg. 502
								TUNPM-10626-L300F	508 pg.

STUECKLISTE / PART LIST

BETRIEBSMITTELKENNZEICHEN DENOMINATION	ST PC	BEZEICHNUNG NOMENCLATURE	TYPEN NUMMER TYPE NUMBER	ARTIKELNUMMER ARTICLE NUMBER	HERSTELLER MANUFACTURER
*TU+TU-A50A2	1	COMPACT-PC IRC-306-BRESSNER	IRC-306	A-PC-MES-KPC-010	MES Mess- und Energiesysteme
*TU+TU-A50A2	1	PLUG PROFIBUS 12 MBIT S7-972	6ES7972-0BA41-0XA0	A-S7-SIE-972-100	SIEMENS AG
*TU+TU-A514	1	DIGITAL OUTPUT 320A 0,5A S7-322	6ES7322-1BL00-0AA0	A-S7-SIE-322-040	SIEMENS AG
*TU+TU-A514	1	PLUG 40-POLIG SCHRAUB S7-392	6ES7392-1AM00-0AA0	A-S7-SIE-392-020	SIEMENS AG
*TU+TU-A515	1	DIGITAL INPUT 320E S7-321	6ES7321-1BL00-0AA0	A-S7-SIE-321-030	SIEMENS AG
*TU+TU-A515	1	PLUG 40-POLIG SCHRAUB S7-392	6ES7392-1AM00-0AA0	A-S7-SIE-392-020	SIEMENS AG
*TU+TU-A518	1	COMMUNICAT. PROCESSOR CP 342-5 S7-342	6GK7342-5DA02-0XE0	A-S7-SIE-342-030	SIEMENS AG
*TU+TU-A518	1	PLUG PROFIBUS 12 MBIT S7-972	6ES7972-0BA41-0XA0	A-S7-SIE-972-100	SIEMENS AG
*TU+TU-S601	1	PUSH-BUTTON VERRASTEND SCHWARZ 10E RPV	RPV-SW/K01	S-NR-KLM-001-020	Moeller Electric GmbH
*TU+TU-S601	1	PROTECTION COLLAR GELB M22	M22-XGPV	S-NR-KLM-000-025	Moeller Electric GmbH
*TU+TU-K601	1	RELAY 4S 24VDC EO DIL ER	DILER-40-G(24VDC)	K-HA-KLM-G40-020	Moeller Electric GmbH
*TU+TU-K601	1	AUXILIARY RELAY CONTACT DIL-ER 4S DIL-E	400ILE	K-HZ-KLM-H40-010	Moeller Electric GmbH
*TU+TU-S602	1	PUSH-BUTTON VERRASTEND ROT 10E M22	M22	S-NR-KLM-001-010	Moeller Electric GmbH
*TU+TU-S602	1	SEAL COVER M22	M22	S-NR-KLM-000-030	Moeller Electric GmbH
*TU+TU-F60B1	1	CONTACTOR PROTECTION COMBINATION FUER NOT-AUS UND SCHUTZTUEBERWACHUNG, 3S	3TK2825-1B840	F-RK-SIE-NOT-040	SIEMENS AG
*TU+TU-F60C1	1	CONTACTOR PROTECTION COMBINATION FUER NOT-AUS UND SCHUTZTUEBERWACHUNG,	3TK2830-1CB30	F-RK-SIE-NOT-050	SIEMENS AG
*TU+TU-K611	1	RELAY 2S+20E 24VDC EO DIL ER	DILER-22-G(24VDC)	K-HA-KLM-622-020	Moeller Electric GmbH
*TU+TU-K641	1	RELAY 3S+10E 24VDC EO DIL ER	DILER-31-G(24VDC)	K-HA-KLM-631-020	Moeller Electric GmbH
*TU+TU-K642	1	RELAY 2S+20E, 24VDC	DILA-22(24VDC)	K-HA-KLM-622-024-020	Moeller Electric GmbH
*TU+TU-K643	1	RELAY 2 WE 8A, FO-MODUL LEO-GRUEN, Us: 24V DC	MODUL-RE-2W-24DC	K-RK-SHC-62U-024-010	SHC GmbH
*TU+TU-S651	1	ON OFF SWITCH SCHLUESSEL Abzb: 0 1S M22	M22	S-SE-KLM-0,1-250	Moeller Electric GmbH
*TU+TU-K651	1	RELAY 4S 24VDC EO DIL ER	DILER-40-G(24VDC)	K-HA-KLM-640-020	Moeller Electric GmbH
*TU+TU-K651	1	AUXILIARY RELAY CONTACT DIL-ER 2S+20E DIL-E	220ILE	K-HZ-KLM-H22-010	Moeller Electric GmbH
*TU+TU-K653	1	RELAY 2S+20E, 24VDC	DILA-22(24VDC)	K-HA-KLM-622-024-020	Moeller Electric GmbH
*TU+TU-S653	1	LUMINOUS PUSH BUTTON WS 18-30VAC/DC 1S M22	M22	S-LW-KLM-030-030	Moeller Electric GmbH

502

504

			date	18.12.07	DRESSER-RAND NADROWSKI 21124		PART LIST	14240/067		=TU		504
			drawn	KDL / PRA	EUROPOWER, ITALIEN					+TU		
			check.									
MULTIFUNKTIONALE ENERGIE SYSTEME												
modific.	date	name	stand.	05.12.07	origin.	sub. f.	sub.	TUNPM-10626-L300F		pg. 503		
										508 pg.		

1	2	3	4	5	6	7	8
STUECKLISTE / PART LIST							
BETRIEBSMITTELKENNZEICHEN	ST	BEZEICHNUNG	TYPEN NUMBER		ARTIKELNUMMER	HERSTELLER	
DENOMINATION	PC	NOMENCLATURE	TYPE NUMBER		ARTICLE NUMBER	MANUFACTURER	
=TU+TU-K654	1	RELAY	4S 24VDC EO DIL ER	DILER-40-G(24VDC)	K-HA-KLM-640-020	Moeller Electric GmbH	
=TU+TU-K655	1	RELAY	4S, 24VDC	DILA-40(24VDC)	K-HA-KLM-640-024-020	Moeller Electric GmbH	
=TU+TU-K655	1	AUXILIARY RELAY CONTACT	4-POL. 4xS SCHRAUBKLEMMEN X-START	DILA-XHI40	K-LZ-KLM-H40-020	Moeller Electric GmbH	
=TU+TU-K656	1	RELAY	4S 24VDC EO DIL ER	DILER-40-G(24VDC)	K-HA-KLM-640-020	Moeller Electric GmbH	
=TU+TU-K661	1	RELAY	2S+20E, 24VDC	DILA-22(24VDC)	K-HA-KLM-622-024-020	Moeller Electric GmbH	
=TU+TU-K662	1	RELAY	2S+20E, 24VDC	DILA-22(24VDC)	K-HA-KLM-622-024-020	Moeller Electric GmbH	
=TU+TU-K663	1	RELAY	4 WE 5A, FD-MODUL LED-GRUEN, Us: 24V DC	MODUL-RE-4W-240C	K-RK-SHC-64U-024-010	SHC GmbH	
=TU+TU-K671	1	RELAY	2S+20E, 24VDC	DILA-22(24VDC)	K-HA-KLM-622-024-020	Moeller Electric GmbH	
=TU+TU-K672	1	RELAY	2S+20E, 24VDC	DILA-22(24VDC)	K-HA-KLM-622-024-020	Moeller Electric GmbH	
=TU+TU-K673	1	RELAY	4 WE 5A, FD-MODUL LED-GRUEN, Us: 24V DC	MODUL-RE-4W-240C	K-RK-SHC-64U-024-010	SHC GmbH	
=TU+TU-K691	1	RELAY	4S 24VDC EO DIL ER	DILER-40-G(24VDC)	K-HA-KLM-640-020	Moeller Electric GmbH	
=TU+TU-K691	1	AUXILIARY RELAY CONTACT	DIL-ER 2S+20E DIL-E	220ILE	K-HZ-KLM-H22-010	Moeller Electric GmbH	
=TU+TU-K692	1	RELAY	4S 24VDC EO DIL ER	DILER-40-G(24VDC)	K-HA-KLM-640-020	Moeller Electric GmbH	
=TU+TU-K692	1	AUXILIARY RELAY CONTACT	DIL-ER 2S+20E DIL-E	220ILE	K-HZ-KLM-H22-010	Moeller Electric GmbH	
=TU+TU-K701	1	RELAY	4 WE 5A, FD-MODUL LED-GRUEN, Us: 24V DC	MODUL-RE-4W-240C	K-RK-SHC-64U-024-010	SHC GmbH	
=TU+TU-K705	1	RELAY	4 WE 5A, FD-MODUL LED-GRUEN, Us: 24V DC	MODUL-RE-4W-240C	K-RK-SHC-64U-024-010	SHC GmbH	
=TU+TU-H701	1	BUZZER	18 - 30V M22-AM	M22-AMC+M22-XAM	H-HO-KLM-M22-010	Moeller Electric GmbH	
=TU+TU-F731	1	VOLTAGE RELAY	<U 1U 24VDC FUS2-DC	FUS2-DC	F-RU-MES-FUS-210	MES Mess- und Energiesysteme	
=TU+TU-P731	1	VOLTMETER	- GLEICHSPANNUNG 0-40V DC	DQ72-X	P-UG-MES-040-672-010	MES Mess- und Energiesysteme	
=TU+TU-F732	1	VOLTAGE RELAY	SPANNUNGSVERGLEICHER FUER 24VDC BATTERIE FUV1	FUV1	F-RU-MES-FUV-010	MES Mess- und Energiesysteme	
=TU+TU-S751	1	ON OFF SWITCH	SCHLUESSEL Abzb: 0+1 1S M22	M22	S-SE-KLM-0_1-035	Moeller Electric GmbH	
=TU+TU-K801	1	RELAY	4S 24VDC EO DIL ER	DILER-40-G(24VDC)	K-HA-KLM-640-020	Moeller Electric GmbH	
=TU+TU-K801	1	AUXILIARY RELAY CONTACT	DIL-ER 2S+20E DIL-E	220ILE	K-HZ-KLM-H22-010	Moeller Electric GmbH	
=TU+TU-P801	1	PULSE COUNTER	MIT RESET Up: 24VDC (IMP450) TYP 171	IMP450	P-WS-BAU-024-020	Bauser	
=TU+TU-K802	1	RELAY	2S+20E 24VDC EO DIL ER	DILER-22-G(24VDC)	K-HA-KLM-622-020	Moeller Electric GmbH	

503

505

			date	18.12.07	DRESSER-RAND NADROWSKI 21124			PART LIST	14240/067	=TU
			drawn	KOL / PRR	EUROPOWER, ITALIEN					+TU
			check.							
							MULTIFUNKTIONALE ENERGIE SYSTEME			
modific.	date	name	stand.	05.12.07	origin.	sub. f.	sub.		TUNPM-10626-L300F	pg. 504
										508 pg.

STUECKLISTE / PART LIST									
BETRIEBSMITTELKENNZEICHEN	ST	BEZEICHNUNG	TYPEN NUMMER		ARTIKELNUMMER	HERSTELLER			
DENOMINATION	PC	NOMENCLATURE	TYPE NUMBER		ARTICLE NUMBER	MANUFACTURER			
=TU+TU-K803	1	RELAY	2S+20E 24VDC EO DIL ER	DILER-22-G(24VDC)	K-HA-KLM-G22-020	Moeller Electric GmbH			
=TU+TU-K804	1	RELAY	2S+20E 24VDC EO DIL ER	DILER-22-G(24VDC)	K-HA-KLM-G22-020	Moeller Electric GmbH			
=TU+TU-K805	1	RELAY	2S+20E 24VDC EO DIL ER	DILER-22-G(24VDC)	K-HA-KLM-G22-020	Moeller Electric GmbH			
=TU+TU-K812	1	RELAY	4 WE 5A, FO-MODUL LED-GRUEN, Us: 24V DC	MODUL-RE-4W-240C	K-RK-SHC-G4U-024-010	SHC GmbH			
=TU+TU-K813	1	RELAY	2 WE 8A, FO-MODUL LED-GRUEN, Us: 24V DC	MODUL-RE-2W-240C	K-RK-SHC-G2U-024-010	SHC GmbH			
=TU+TU-K814	1	RELAY	2 WE 8A, FO-MODUL LED-GRUEN, Us: 24V DC	MODUL-RE-2W-240C	K-RK-SHC-G2U-024-010	SHC GmbH			
=TU+TU-R851	1	SPEED REGULATOR		ZUL	A-RN-ZUL-AAA-010	Zul./acc.			
=TU+TU-U851	1	AMPLIFIER	0/4-20mA, 0/2-10VDC TV500L	TV500L-100-5	U-XA-MAT-TV5-000-110	Martens Elektronik GmbH			
=TU+TU-P861	1	SPEED INDICATOR		ZUL	P-GN-ZUL-AAA-010	Zul./acc.			
=TU+TU-U871	1	AMPLIFIER	0/4-20mA, 0/2-10VDC TV500L	TV500L-100-5	U-XA-MAT-TV5-000-110	Martens Elektronik GmbH			
=TU+TU-U901	1	AMPLIFIER	0/4-20mA, 0/2-10VDC TV500L	TV500L-100-5	U-XA-MAT-TV5-000-110	Martens Elektronik GmbH			
=TU+TU-S951	1	SWITCH OVER BUTTON	2POL. 1-0-2 URR2, 8EIDSEITIGER RUECKZUG	URR2/8ZM/X70A/NS	S-WT-SON-102-020	Sontheimer GmbH & Co.KG			
=TU+TU-K951	1	RELAY	4 WE 5A, FO-MODUL LED-GRUEN, Us: 24V DC	MODUL-RE-4W-240C	K-RK-SHC-G4U-024-010	SHC GmbH			
=TU+TU-K952	1	RELAY	4 WE 5A, FO-MODUL LED-GRUEN, Us: 24V DC	MODUL-RE-4W-240C	K-RK-SHC-G4U-024-010	SHC GmbH			
=TU+TU-K953	1	RELAY	2 WE 8A, FO-MODUL LED-GRUEN, Us: 24V DC	MODUL-RE-2W-240C	K-RK-SHC-G2U-024-010	SHC GmbH			
=TU+TU-U961	1	DEVICE-/WIREBRK	FLS2	FLS2	F-RK-MES-FLS-210	MES Mess- und Energiesysteme			
=TU+TU-R961	1	CENTRAL MODULE	S7-200, CPU222 KOMPAKTGERAET,	6ES7212-1AB23-0XB0	A-S7-SIE-212-010	SIEMENS AG			
=TU+TU-K961	1	RELAY	2S+20E 24VDC EO DIL ER	DILER-22-G(24VDC)	K-HA-KLM-G22-020	Moeller Electric GmbH			
=TU+TU-K1012	1	RELAY	2S+20E 24VDC EO DIL ER	DILER-22-G(24VDC)	K-HA-KLM-G22-020	Moeller Electric GmbH			
=TU+TU-K1011	1	RELAY	4 WE 5A, FO-MODUL LED-GRUEN, Us: 24V DC	MODUL-RE-4W-240C	K-RK-SHC-G4U-024-010	SHC GmbH			
=TU+TU-U1051	1	TRANSDUCER-MAINMODUL	16-KANAL MAW1-16	MAW1-16	U-VA-MES-MAW-016-010	MES Mess- und Energiesysteme			
=TU+TU-U1051	1	MEASURING MODUL	4-KANAL 0-20mA MAW1-ZF-E	MAW1-ZF-E	U-VA-MES-MAW-ZFE-010	MES Mess- und Energiesysteme			
=TU+TU-U1051	3	MEASURING MODUL	4-KANAL PT100 -50-200°C MAW1-ZF-A	MAW1-ZF-A	U-VA-MES-MAW-ZFA-010	MES Mess- und Energiesysteme			
=TU+TU-U1101	1	TRANSDUCER-MAINMODUL	16-KANAL MAW1-16	MAW1-16	U-VA-MES-MAW-016-010	MES Mess- und Energiesysteme			
=TU+TU-U1101	3	MEASURING MODUL	4-KANAL 0-20mA MAW1-ZF-E	MAW1-ZF-E	U-VA-MES-MAW-ZFE-010	MES Mess- und Energiesysteme			
504							506		
		date	18.12.07	DRESSER-RAND NADROWSKI 21124		PART LIST	14240/067	=TU +TU	
		drawn	KOL / PRA	EUROPOWER, ITALIEN					
		check		MULTIFUNKTIONELLE ENERGIE SYSTEME					
modific.	date	name	stand.	05.12.07	origin.	sub. f.	sub.		
							TUNPM-10626-L300F	pg. 50	
								508	

STUECKLISTE / PART LIST											
BETRIEBSMITTELKENNZEICHEN	ST	BEZEICHNUNG			TYPEN NUMMER	ARTIKELNUMMER	HERSTELLER				
DENOMINATION	PC	NOMENCLATURE			TYPE NUMBER	ARTICLE NUMBER	MANUFACTURER				
*TU+TU-U1101	1	MEASURING MODUL	4-KANAL PT100 -50-200°C MAW1-2F-A		MAW1-2F-A	U-VA-MES-MAW-ZFA-010	MES Mess- und Energiesysteme				
*TU+TU-U1131	1	TEMP.-TRANSDUCER	PT100 0-600°C MU500L		MU500L-51-5/0-600°C	U-TR-MAT-PTH-100-600	Martens Elektronik GmbH				
*TU+TU-F1271	1	MINIATURE CIRCUIT BREAKER	TYP-B 1POL. 6A		1B6T1	F-F1-SUR-BOT-006-010	ABL Sursum				
*TU+TU-F1271	1	AUXILIARY CONTACT	FUER SICHERUNGSAUTOMAT TYP T		HL11	F-FH-SUR-HL1-000-010	ABL Sursum				
*TU+TU-S1281	1	SWITCH OVER BUTTON	2POL. 1-0-2 URR2, BEIDSEITIGER RUECKZUG		URR2/8ZM/X70A/NS	S-WT-SON-102-020	Sontheimer GmbH & Co. KG				
*TU+TU-R1282	1	POTENTIOMETER			ZUL	R-PA-ZUL-AAA-020	Zul./acc.				
*TU+TU-S1301	1	CHANGE OVER SWITCH	2POL. 1-2 WS2		WS2/8ZM/X70A/NS	S-WU-SON-1,2-030	Sontheimer GmbH & Co. KG				
*TU+TU-F1301	1	MINIATURE CIRCUIT BREAKER	TYP-B 1POL. 6A		1B6T1	F-F1-SUR-BOT-006-010	ABL Sursum				
*TU+TU-F1301	1	AUXILIARY CONTACT	FUER SICHERUNGSAUTOMAT TYP T		HL11	F-FH-SUR-HL1-000-010	ABL Sursum				
*TU+TU-K1301	1	CONTACTOR	3POL. 15kW/AC3 40A/1th Us. 24V DC 1S		DILM32-10(ROC24)	K-LH-KLM-032-G10-120	Moeller Electric GmbH				
*TU+TU-K1301	1	AUXILIARY RELAY CONTACT	4-POL. 2xS 2xOE SCHRAUBKLEMMEN X-START		DILM32-XH122	K-LZ-KLM-H22-140	Moeller Electric GmbH				
*TU+TU-K1302	1	RELAY	2S+2OE 24VDC ED DIL ER		DILER-22-G(24VDC)	K-HA-KLM-622-020	Moeller Electric GmbH				
*TU+TU-K1303	1	RELAY OFF DELAYED	1U 24-240V 0.05s-10h 82.41		82.41.0.240	K-TR-FIN-M1U-010	Finder Relais GmbH				
*TU+TU-S1302	1	PUSH BUTTON BLACK	1S CC M22		M22	S-TS-KLM-H10-010	Moeller Electric GmbH				
*TU+TU-Q1351	1	MOTOR PROTECTION SWITCH	20, 0...25, 0A PKZM0		PKZM0-25	Q-LM-KLM-025-010	Moeller Electric GmbH				
*TU+TU-Q1351	1	AUXILIARY CONTACT	FUER PKZM0 1S+10E NHI11		NHI-E-11-PK20	Q-LM-KLM-H11-040	Moeller Electric GmbH				
*TU+TU-Q1351	1	AUXILIARY CONTACT	FUER PKZM0 / PKZM4, 1S+10E NHI11		NHI11-PK20	Q-LM-KLM-H11-010	Moeller Electric GmbH				
*TU+TU-F1361	1	MINIATURE CIRCUIT BREAKER	TYP-B 1POL. 6A		1B6T1	F-F1-SUR-BOT-006-010	ABL Sursum				
*TU+TU-F1361	1	AUXILIARY CONTACT	FUER SICHERUNGSAUTOMAT TYP T		HL11	F-FH-SUR-HL1-000-010	ABL Sursum				
*TU+TU-S1401	1	CHANGE OVER SWITCH	2POL. 1-2 WS2		WS2/8ZM/X70A/NS	S-WU-SON-1,2-030	Sontheimer GmbH & Co. KG				
*TU+TU-F1401	1	MINIATURE CIRCUIT BREAKER	TYP-B 1POL. 6A		1B6T1	F-F1-SUR-BOT-006-010	ABL Sursum				
*TU+TU-F1401	1	AUXILIARY CONTACT	FUER SICHERUNGSAUTOMAT TYP T		HL11	F-FH-SUR-HL1-000-010	ABL Sursum				
*TU+TU-K1401	1	CONTACTOR	3POL. 7,5kW/AC3 35A/1th Us. 24V DC 1S		DILM17-10(ROC24)	K-LE-KLM-017-G10-120	Moeller Electric GmbH				
*TU+TU-K1401	1	AUXILIARY RELAY CONTACT	4-POL. 2xS 2xOE SCHRAUBKLEMMEN X-START		DILM32-XH122	K-LZ-KLM-H22-140	Moeller Electric GmbH				
*TU+TU-K1402	1	RELAY	4 WE 5A, FO-MODUL LED-GRUEN, Us: 24V DC		MOOUL-RE-4W-24DC	K-RK-SHC-64U-024-010	SHC GmbH				

BETRIEBSMITTELKENNZEICHEN	ST	BEZEICHNUNG	TYPEN NUMBER	ARTIKELNUMMER	HERSTELLER
DENOMINATION	PC	NOMENCLATURE	TYPE NUMBER	ARTICLE NUMBER	MANUFACTURER
*TU+TU-K1403	1	RELAY OFF DELAYED 1U 24-240V 0,05s-10h 82.41	82.41.0.240	K-TR-FIN-M1U-010	Finder Relais GmbH
*TU+TU-F1451	1	MINIATURE CIRCUIT BREAKER TYP-C 1POL. 32A	1C32T1	F-F1-SUR-COT-032-010	ABL Sursum
*TU+TU-F1451	1	AUXILIARY CONTACT FUER SICHERUNGSAUTOMAT TYP T	HL11	F-FH-SUR-HL1-000-010	ABL Sursum
*TU+TU-Q1501	1	MOTOR PROTECTION SWITCH 1.00...1.60A PKZM0	PKZM0-1.6	Q-LM-KLM-002-010	Moeller Electric GmbH
*TU+TU-Q1501	1	AUXILIARY CONTACT FUER PKZM0 1S+10E NHI11	NHI-E-11-PKZ0	Q-LM-KLM-H11-040	Moeller Electric GmbH
*TU+TU-Q1501	1	AUXILIARY CONTACT FUER PKZM0 / PKZM4, 1S+10E NHI11	NHI11-PKZ0	Q-LM-KLM-H11-010	Moeller Electric GmbH
*TU+TU-K1501	1	CONTACTOR 3POL. 4kW/AC3 20A/1th Us: 24V DC 1S	DILM9-10(24VDC)	K-LC-KLM-009-G10-120	Moeller Electric GmbH
*TU+TU-F1511	1	MINIATURE CIRCUIT BREAKER TYP-B 1POL. 10A	1B10T1	F-F1-SUR-BOT-010-010	ABL Sursum
*TU+TU-F1511	1	AUXILIARY CONTACT FUER SICHERUNGSAUTOMAT TYP T	HL11	F-FH-SUR-HL1-000-010	ABL Sursum
*TU+TU-G1551	1	BATTERY CHARGER/POWER SUPPLY 40A TR10-PS, 3-PHASE	TR10-PS/3RC/24DC/40A	G-LA-PHX-TR3-040-010	Phoenix Contact GmbH
*TU+TU-P1551	1	CURRENT IND. 0-60mV 0-40A	DQ72-X	P-IG-MES-040-G72-060	MES Mess- und Energiesysteme
*TU+TU-R1551	1	SHUNT 40A / 60mV	SHUNT 40A / 60mV	R-SR-MES-040-010	MES Mess- und Energiesysteme
*TU+TU-Q1551	1	MOTOR PROTECTION SWITCH 4.00...6.30A PKZM0	PKZM0-6.3	Q-LM-KLM-007-010	Moeller Electric GmbH
*TU+TU-Q1551	1	AUXILIARY CONTACT FUER PKZM0 1S+10E NHI11	NHI-E-11-PKZ0	Q-LM-KLM-H11-040	Moeller Electric GmbH
*TU+TU-F1552	1	MINIATURE CIRCUIT BREAKER TYP-C 1POL. 40A	1C40T1	F-F1-SUR-COT-040-010	ABL Sursum
*TU+TU-F1552	1	AUXILIARY CONTACT FUER SICHERUNGSAUTOMAT TYP T	HL11	F-FH-SUR-HL1-000-010	ABL Sursum
*TU+TU-E1561	1	THERMOSTAT 10-60°C 250V 50/60Hz 1WECHSLER TRW60	TRW60	E-ST-RUB-TRW-010	Ruebsamen & Herr
*TU+TU-E1563	1	FILTER FAN 230V, 50/60Hz LV400	LV400	E-LF-RUB-LS2-020	Ruebsamen & Herr
*TU+TU-E1563	1	OUTLET FILTER FUER LV400 GV400	GV400	E-LA-RUB-LG1-010	Ruebsamen & Herr
*TU+TU-F1561	1	MINIATURE CIRCUIT BREAKER TYP-B 1POL. 6A	1B6T1	F-F1-SUR-BOT-006-010	ABL Sursum
*TU+TU-F1561	1	AUXILIARY CONTACT FUER SICHERUNGSAUTOMAT TYP T	HL11	F-FH-SUR-HL1-000-010	ABL Sursum
*TU+TU-S1561	1	DOOR POSITION SWITCH LS-11S	LS-11S	S-PT-KLM-LS1-010	Moeller Electric GmbH
*TU+TU-S1561	1	MOUNTING SET FUER-POSITIONSSCHALTER 25mm XH8	XH8-005	S-PT-SRI-ALM-010	Saia
*TU+TU-E1564	1	SWITCHBOARD ILLUMINATION 230V 35W LINESTRA	0610K/D/12SB	E-BS-00N-230-010	Dolin
*TU+TU-S1562	1	DOOR POSITION SWITCH LS-11S	LS-11S	S-PT-KLM-LS1-010	Moeller Electric GmbH

STUECKLISTE / PART LIST

BETRIEBSMITTELKENNZEICHEN	ST	BEZEICHNUNG	TYPEN NUMMER	ARTIKELNUMMER	HERSTELLER
DENOMINATION	PC	NOMENCLATURE	TYPE NUMBER	ARTICLE NUMBER	MANUFACTURER
=TU+TU-S1562	1	MOUNTING SET TUER-POSITIONSSCHALTER 25mm XM8	XM8-005	S-PT-SAI-ALM-010	Sala
=TU+TU-E1565	1	SWITCHBOARD ILLUMINATION 230V 35W LINESTRIP	0610K/D/12SB	E-BS-DON-230-010	Dolin
=TU+TU-X1561	1	SOCKET FUER HUTSCHIENE 16A SCHUKO	REG-S0230	X-XW-KLM-HUT-010	Moeller Electric GmbH
=TU+TU-E1567	1	HYGROSTAT 40-90%RH 24-250VAC 1WECHSLER	HYW90	E-SH-RUB-HYW-010	Ruebsamen & Herr
=TU+TU-E1566	1	SWITCHBOARD HEATER PTC-HEIZGERAET 110-250V AC/DC 45W	H6140	E-HS-EVG-045-010	Elektro-Vertriebsgesellschaft Mar
=TU+TU-K2001	1	RELAY 2 WE 8A, FO-MODUL LEO-GRUEN, Us: 24V DC	MODUL-RE-2W-240C	K-RK-SHC-62U-024-010	SHC GmbH
=TU+TU-K2002	1	RELAY 2 WE 8A, FO-MODUL LEO-GRUEN, Us: 24V DC	MODUL-RE-2W-240C	K-RK-SHC-62U-024-010	SHC GmbH
=TU+TU-K2003	1	RELAY 2 WE 8A, FO-MODUL LEO-GRUEN, Us: 24V DC	MODUL-RE-2W-240C	K-RK-SHC-62U-024-010	SHC GmbH
=TU+TU-K2004	1	RELAY 2 WE 8A, FO-MODUL LEO-GRUEN, Us: 24V DC	MODUL-RE-2W-240C	K-RK-SHC-62U-024-010	SHC GmbH
=TU+TU-K2005	1	RELAY 2 WE 8A, FO-MODUL LEO-GRUEN, Us: 24V DC	MODUL-RE-2W-240C	K-RK-SHC-62U-024-010	SHC GmbH

507

+TURBINE/1

			date	18.12.07	DRESSER-RAND NADROWSKI 21124			PART LIST	14240/067		=TU
			drawn	KOL / PRR	EUROPOWER, ITALIEN				+TU		
			check.								
modific.	date	name	stand.	05.12.07	origin.	sub. f.	sub.	TUNPM-10626-L300F		pg. 508	
									508 pg.		